

LUMPINI
TOWER B
VIBHAVADI-CHATUCHAK

# AS-BUILT DRAWING

FIRST SUBMISSION DATE : 08 May. 2020

อาคาร B


**L.P.N. DEVELOPMENT PUBLIC CO., LTD.**
1168/109 36th floor Lumpini Tower
Rama 4 Road Sathorn Bangkok 10120
tel. (662) 2855011-6
fax. (662) 2855017


## สัญลักษณ์วัสดุตกแต่ง

### วัสดุพื้น

F1 ปูกระเบื้องเซรามิคขนาด 12"x12" พร้อมบัวเชิงผนัง PVC.2"
F2 ปูกระเบื้องเซรามิคขนาด 12" x 12" พร้อมแนวและ
ขอบทำผิวซีเมนต์ขัดมัน
F3 ปูกระเบื้องเซรามิคขนาด 12"x12" (สำหรับห้องน้ำ)
F3A ปูกระเบื้องเซรามิคขนาด 12"x12" (สำหรับห้องน้ำ)
F4 ปูกระเบื้องเซรามิคขนาด 12"x12"
F4A ปูกระเบื้องเซรามิคขนาด 12"x12"(สำหรับห้องพักขยะ)
F4B ปูกระเบื้องเซรามิคขนาด 12"x12"(สำหรับระเบียง)
F4C ปูกระเบื้องเซรามิคขนาด 12"x12"(สำหรับทางเดินส่วนกลาง)
F5 ปูอลูมิเนสล่าเจ็จรูป พร้อมบัวเชิงผนัง PVC.2"
F6 ฟินท์ผิวซีเมนต์ขัดมัน
F7 ฟินท์ผิวซีเมนต์ขัดหยาบ
F8 ฟินท์ผิวกรวดล้าง
F9 ฟินท์กระบบกันซึม
F9A ฟินท์ผิวขัดเรียบทาสี EPOXY
F10 ทำผิวดูแบบ INTERIOR (PAI)
F11 ทำผิวดูแบบ LANDSCAPE
หมายเหตุ ยาแนวรอยต่อกระเบื้องด้วยปูนซีเมนต์ดำ

### วัสดุผนัง

P1 ผนัง ค.ส.ล. สำเร็จรูป (ทาสีภายนอก, ภายใน)
P2 ฉาบปูนเรียบทาสี (สำหรับภายนอก, ภายใน)
P2A ฉาบปูนเรียบทาสี หนา 15 ซม. (สำหรับภายนอก, ภายใน)
P3 บุกระเบื้องเซรามิค 8" x 8" (ชนิดบุผนัง)
โครงเหล็กรูปสี่เหลี่ยม
P5 ผนัง ค.ส.ล. ฉาบปูนเรียบทาสี
P5A ผนัง ค.ส.ล. พ่นสีระเบิด
P6 ผนัง ค.ส.ล. เปลือยขัดแต่งให้เรียบร้อยทาสี
P7 ผนัง ค.ส.ล. เปลือยขัดแต่งไม่ทาสี
P8 ผนังบุวัสดุตามตัวอย่าง

CURTAIN WALL & FACADE CONTRACTOR :

ISO.9002
KIM YOO SENG

41/8 RAMA 3 ROAD, CHONG-NONSEE, YANNAWA, BANGKOK 10120, THAILAND
TEL : 294-6291 - 8 FAX : (662) 294-1744

REVISION

| NO. | DESCRIPTION | DATE |
|---|---|---|
| 1 | | |
| 2 | | |
| 3 | | |
| 4 | | |
| 5 | | |
| 6 | | |
| 7 | | |

PROJECT :
LUMPINI
VIBHAVADI-CHATUCHAK

PROJECT NO : 1802 LPark-VC

AS-BUILT DRAWING

DRAWING TITLE :
COVER SHEET
@ AS-BUILT TOWER B

| | |
|---|---|
| DRAWN : | UDOMSAK.P |
| CHECKED : | SANGUAN |
| DATE : | 10/07/2562 |

| SHEET NO. | DWG. NO. | Rev. |
|---|---|---|
| | CS.01 | - |


These drawings are the property of P.A. Design Co., Ltd.
and not to be used or reproduced without specific permission.




| TYPE OF PANEL | SIZE OF PANEL | | OPENING OF PRECAST | | QT'Y |
|---|---|---|---|---|---|
| | W | H | W | H | |
| TAW-1 | 2026 | 2526 | 2050 | 2550 | 27 |
| TAW-2 | 1926 | 2526 | 1950 | 2550 | 18 |
| TAW-2R | 1926 | 2526 | 1950 | 2550 | 9 |
| TAW-3 | 3276 | 2526 | 3300 | 2550 | 36 |
| TAW-3A | 3276 | 2676 | 3300 | 2700 | 4 |
| TAW-4 | 2326 | 2526 | 2350 | 2550 | 9 |
| TAW-4A | 2326 | 2526 | 2350 | 2550 | 1 |
| TAW-5 | 2226 | 2526 | 2250 | 2550 | 9 |
| TAW-5A | 2226 | 2526 | 2250 | 2550 | 1 |
| | | | | | |

| TYPE OF PANEL | SIZE OF PANEL | | OPENING OF PRECAST | | QT'Y |
|---|---|---|---|---|---|
| | W | H | W | H | |
| TAW-6 | 2076 | 2526 | 2100 | 2550 | 47 |
| TAW-6A | 2076 | 2526 | 2100 | 2550 | 3 |
| TAW-6B | 2176 | 2676 | 2200 | 2700 | 4 |
| TAW-6C | 2176 | 2526 | 2200 | 2550 | 8 |
| TAW-7 | 2076 | 2526 | 2100 | 2550 | 2 |
| TAW-7A | 2076 | 2526 | 2100 | 2550 | 2 |
| TAW-7B | 1976 | 2526 | 2000 | 2550 | 2 |
| TAW-8 | 2126 | 2526 | 2150 | 2550 | 7 |
| TAW-11 | 1976 | 2526 | 2000 | 2550 | 7 |
| | | | | | |

| TYPE OF PANEL | SIZE OF PANEL | | OPENING OF PRECAST | | QT'Y |
|---|---|---|---|---|---|
| | W | H | W | H | |
| TAW-12A | 1926 | 2676 | 1950 | 2700 | 2 |
| TAW-12AR | 1926 | 2676 | 1950 | 2700 | 1 |
| TAW-12B | 2126 | 2676 | 2150 | 2700 | 1 |
| TAW-12C | 2176 | 2676 | 2200 | 2700 | 1 |
| TAW-12D | 2176 | 2526 | 2200 | 2550 | 2 |
| TAW-12E | 2176 | 2526 | 2200 | 2550 | 2 |
| TAW-12F | 2126 | 2526 | 2150 | 2550 | 2 |
| TAW-12G | 2026 | 2676 | 2050 | 2700 | 3 |
| | | | | | |
| | | | | | |

| TYPE OF PANEL | SIZE OF PANEL | | OPENING OF PRECAST | | QT'Y |
|---|---|---|---|---|---|
| | W | H | W | H | |
| TAW-14 | SHAPE | 2526 | SHAPE | 2550 | 2 |
| TAW-14R | SHAPE | 2526 | SHAPE | 2550 | 2 |
| TAW-15 | SHAPE | 2526 | SHAPE | 2550 | 1 |
| TAW-15A | 2176 | 2676 | 2200 | 2700 | 1 |
| TAW-15R | SHAPE | 2526 | SHAPE | 2550 | 1 |
| | | | | | |

| TYPE OF PANEL | SIZE OF PANEL | | OPENING OF PRECAST | | QT'Y |
|---|---|---|---|---|---|
| | W | H | W | H | |
| TD-3 | 1992 | 2095 | 2000 | 2100 | 42 |
| TD-3A | 1992 | 2695 | 2000 | 2700 | 1 |
| | | | | | |

อาคาร B


**L.P.N. DEVELOPMENT PUBLIC CO., LTD.**
1168/109 36th floor Lumpini Tower
Rama 4 Road Sathorn Bangkok 10120
tel. (662) 2855011-6
fax. (662) 2855017


## สัญลักษณ์วัสดุตกแต่ง

### วัสดุพื้น

F1 ปูกระเบื้องเซรามิคขนาด 12"x12" พร้อมบัวชิงผนัง PVC.2"
F2 ปูกระเบื้องเซรามิคขนาด 12" x 12" พร้อมแนวและ
ขอบทำมิวซีเมนต์ขัดมัน
F3 ปูกระเบื้องเซรามิคขนาด 12"x12" (สำหรับห้องน้ำ)
F3A ปูกระเบื้องเซรามิคขนาด 12"x12" (สำหรับห้องน้ำ)
F4 ปูกระเบื้องเซรามิคขนาด 12"x12"
F4A ปูกระเบื้องเซรามิคขนาด 12"x12"(สำหรับระเบียง)
F4B ปูกระเบื้องเซรามิคขนาด 12"x12"(สำหรับระเบียง)
F4C ปูกระเบื้องเซรามิคขนาด 12"x12"(สำหรับทางเดินส่วนกลาง)
F5 ปูอะลิมเลส่ำเจ็จรูป พร้อมบัวชิงผนัง PVC.2"
F6 ทีนท้ำมิวซีเมนต์ขัดมัน
F7 ทีนท้ำมิวซีเมนต์ขัดหยาบ
F8 ทีนท้ำวิวกรวดล้าง
F9 ทีนท้ำระบบกันซึม
F9A ทีนท้ำมิวขัดเรียบทาสี EPOXY
F10 ท้ำผิวตูแบบ INTERIOR (PAI)
F11 ท้ำผิวตูแบบ LANDSCAPE
หมายเหตุ ยาแนวรอยต่อกระเบื้องด้วยปูนซีเมนต์ดำ

### วัสดุผนัง

P1 ผนัง ค.ส.ล. สำเจ็จรูป (ทาสีภายนอก, ภายใน)
P2 ฉาบปูนเรียบทาสี (สำหรับภายนอก, ภายใน)
P2A ฉาบปูนเรียบทาสี หนา 15 ซม. (สำหรับภายนอก, ภายใน)
P3 บุกระเบื้องเซรามิค 8" x 8" (ชนิดตูผนัง)
P4 ผนังยิบซั่มบอร์ดหนา 9 มม. ท้ำรอยต่อเรียบทาสี
โครงเหล็กรูปสี่เหลี่ยม
P5 ผนัง ค.ส.ล. ฉาบปูนเรียบทาสี
P5A ผนัง ค.ส.ล. พ่นสีระบิด
P6 ผนัง ค.ส.ล. เปลือยขัดแต่งให้เรียบร้อยทาสี
P7 ผนัง ค.ส.ล. เปลือยขัดแต่งไม่ทาสี
P8 ผนังวัสดุตามตัวอย่าง

CURTAIN WALL & FACADE CONTRACTOR :

ISO.9002
**KIM YOO SENG**
41/8 RAMA 3 ROAD, CHONG-NONSEE, YANNAWA, BANGKOK 10120, THAILAND
TEL : 294-6291 - 8 FAX : (662) 294-1744

REVISION

| NO. | DESCRIPTION | DATE |
|---|---|---|
| 1 | | |
| 2 | | |
| 3 | | |
| 4 | | |
| 5 | | |
| 6 | | |
| 7 | | |

PROJECT :
LUMPINI TOWER B
VIBHAVADI - CHATUCHAK
PROJECT NO : 1802 LPark-VC


# AS-BUILT DRAWING

DRAWING TITLE :
DEVELOP ELEVATION
@ TOWER B

| | |
|---|---|
| DRAWN : | UDOMSAK.P |
| CHECKED : | SANGUAN |
| DATE : | 10/07/2562 |

| SHEET NO. | DWG. NO. | Rev. |
|---|---|---|
| | EL.01 | - |


These drawings are the property of P.A. Design Co., Ltd.
and not to be used or reproduced without specific permission.

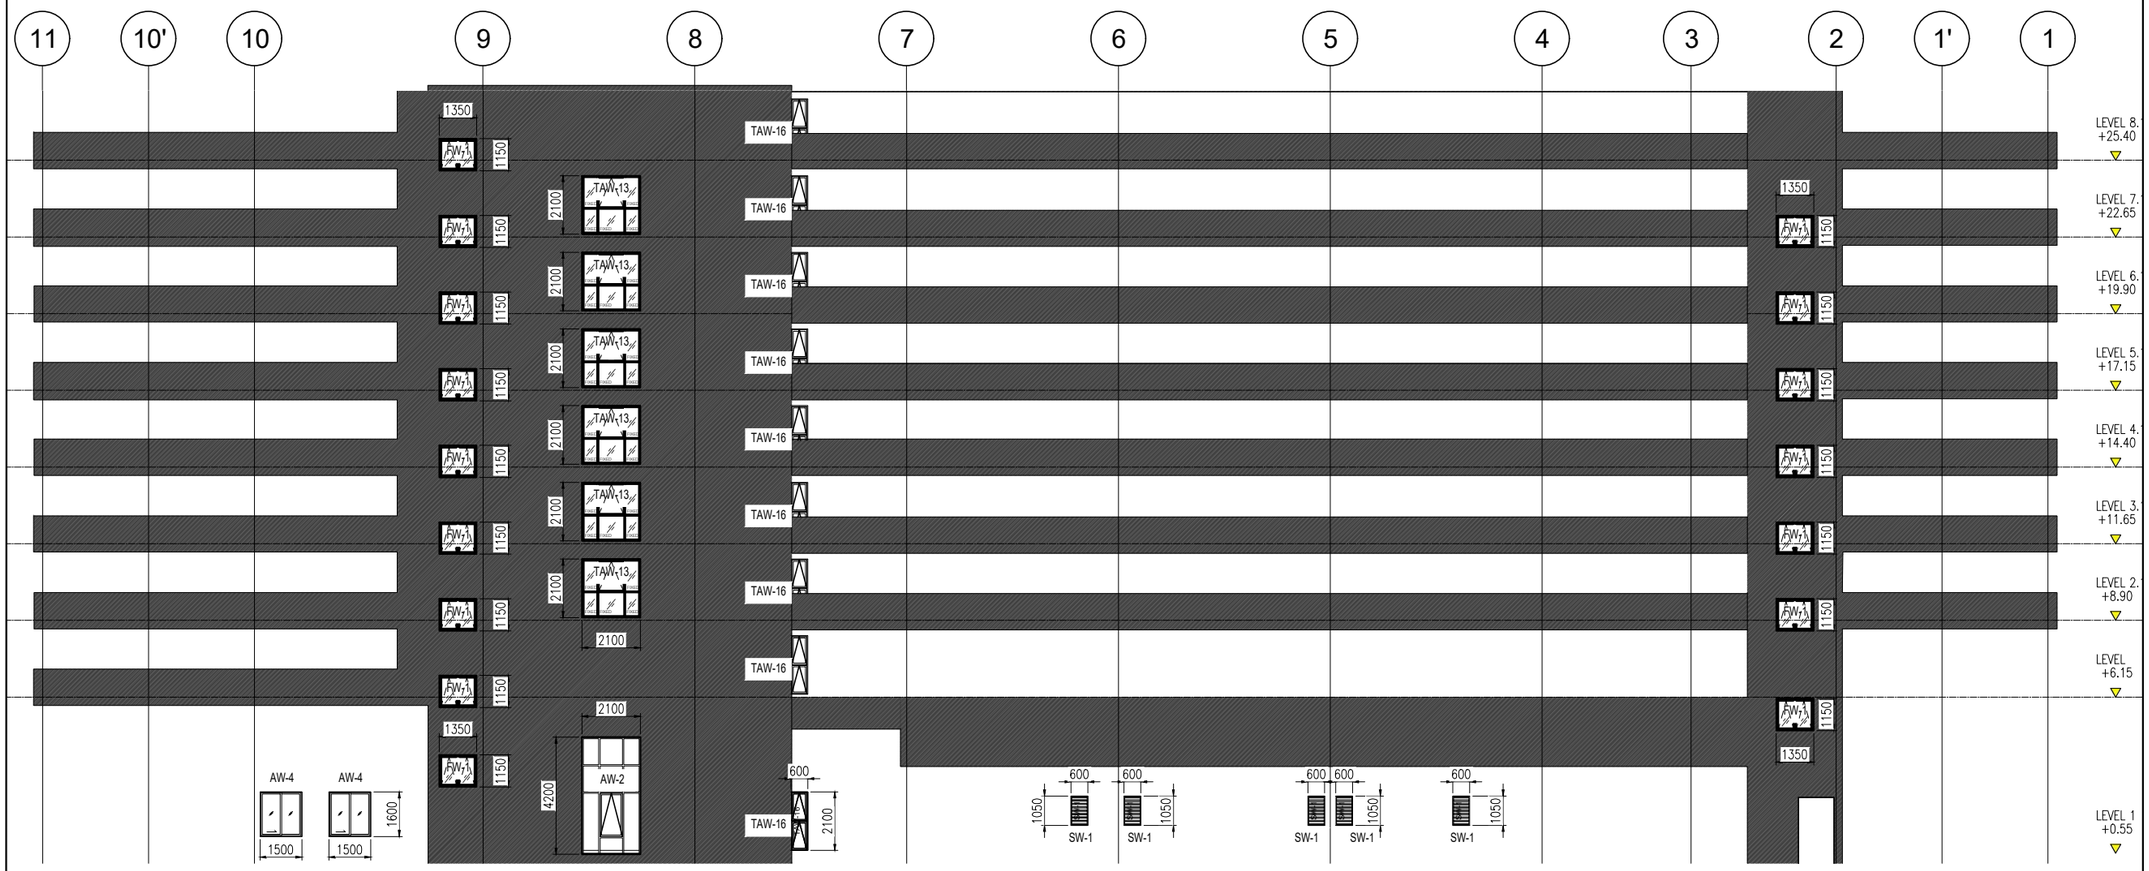


| TYPE OF PANEL | SIZE OF PANEL | | OPENING OF PRECAST | | QT'Y |
|---|---|---|---|---|---|
| | W | H | W | H | |
| TAW-13 | 2076 | 2076 | 2100 | 2100 | 6 |
| TAW-16 | 576 | 2076 | 600 | 2100 | 9 |
| | | | | | |
| | | | | | |

| TYPE OF PANEL | SIZE OF PANEL | | OPENING OF PRECAST | | QT'Y |
|---|---|---|---|---|---|
| | W | H | W | H | |
| FW-1 | 1326 | 1126 | 1350 | 1150 | 16 |
| | | | | | |
| | | | | | |
| | | | | | |

| TYPE OF PANEL | SIZE OF PANEL | | OPENING OF PRECAST | | QT'Y |
|---|---|---|---|---|---|
| | W | H | W | H | |
| AW-2 | 2076 | 4176 | 2100 | 4200 | 1 |
| AW-4 | 1492 | 1595 | 1500 | 1600 | 2 |
| | | | | | |
| | | | | | |

| TYPE OF PANEL | SIZE OF PANEL | | OPENING OF PRECAST | | QT'Y |
|---|---|---|---|---|---|
| | W | H | W | H | |
| SW-1 | 576 | 1026 | 600 | 1050 | 5 |
| | | | | | |
| | | | | | |
| | | | | | |

อาคาร B


**L.P.N. DEVELOPMENT PUBLIC CO., LTD.**
1168/109 36th floor Lumpini Tower
Rama 4 Road Sathorn Bangkok 10120
tel. (662) 2855011-6
fax. (662) 2855017


## สัญลักษณ์วัสดุตกแต่ง

### วัสดุพื้น

F1 ปูกระเบื้องเซรามิคขนาด 12"x12" พร้อมบัวเชิงผนัง PVC.2"
F2 ปูกระเบื้องเซรามิคขนาด 12" x 12" พร้อมแนวและขอบทำผิวซีเมนต์ขัดมัน
F3 ปูกระเบื้องเซรามิคขนาด 12"x12" (สำหรับห้องน้ำ)
F3A ปูกระเบื้องเซรามิคขนาด 12"x12" (สำหรับห้องน้ำ)
F4 ปูกระเบื้องเซรามิคขนาด 12"x12"
F4A ปูกระเบื้องเซรามิคขนาด 12"x12"(สำหรับห้องพักขยะ)
F4B ปูกระเบื้องเซรามิคขนาด 12"x12"(สำหรับระเบียง)
F4C ปูกระเบื้องเซรามิคขนาด 12"x12"(สำหรับทางเดินส่วนกลาง)
F5 ปูลามิเนตสำเร็จรูป พร้อมบัวเชิงผนัง PVC.2"
F6 ฟินท์ผิวซีเมนต์ขัดมัน
F7 ฟินท์ผิวซีเมนต์ขัดหยาบ
F8 ฟินท์ผิวกรวดล้าง
F9 ฟินท์ระบบกันซึม
F9A ฟินท์ผิวขัดเรียบทาสี EPOXY
F10 ทำผิวตูแบบ INTERIOR (PAI)
F11 ทำผิวตูแบบ LANDSCAPE
หมายเหตุ ยาแนวรอยต่อกระเบื้องด้วยปูนซีเมนต์ดำ

### วัสดุผนัง

P1 ผนัง ค.ส.ล. สำเร็จรูป (ทาสีภายนอก, ภายใน)
P2 ฉาบปูนเรียบทาสี (สำหรับภายนอก, ภายใน)
P2A ฉาบปูนเรียบทาสี หนา 15 ซม. (สำหรับภายนอก, ภายใน)
P3 บุกระเบื้องเซรามิค 8" x 8" (ชนิดบุผนัง)
P5 ผนัง ค.ส.ล. ฉาบปูนเรียบทาสี
P5A ผนัง ค.ส.ล. พ่นสีระเบิด
P6 ผนัง ค.ส.ล. เปลือยขัดแต่งให้เรียบร้อยทาสี
P7 ผนัง ค.ส.ล. เปลือยขัดแต่งไม่ทาสี
P8 ผนังวัสดุตามตัวอย่าง

CURTAIN WALL & FACADE CONTRACTOR :


ISO.9002
KIM YOO SENG
41/8 RAMA 3 ROAD, CHONG-NONSEE, YANNAWA, BANGKOK 10120, THAILAND
TEL : 294-6291 - 8 FAX : (662) 294-1744


REVISION

| NO. | DESCRIPTION | DATE |
|---|---|---|
| 1 | OPENING OF PRECAST | 22 AUG.2019 |
| 2 | PANEL SIZING AW-4 | 30 AUG.2019 |
| 3 | | |
| 4 | | |
| 5 | | |
| 6 | | |
| 7 | | |

PROJECT :
LUMPINI TOWER B
VIBHAVADI-RATCHADAPISEK

PROJECT NO : 1802 LPark-VC

# AS-BUILT DRAWING

DRAWING TITLE :
DEVELOP ELEVATION
@ TOWER B

| | |
|---|---|
| DRAWN : | UDOMSAK.P |
| CHECKED : | SANGUAN |
| DATE : | 10/07/2562 |

| SHEET NO. | DWG. NO. | Rev. |
|---|---|---|
| | EL.02 | 2 |


These drawings are the property of P.A. Design Co., Ltd.
and not to be used or reproduced without specific permission.




| TYPE OF PANEL | SIZE OF PANEL | | OPENING OF PRECAST | | QT'Y |
|---|---|---|---|---|---|
| | W | H | W | H | |
| TAW-1 | 2026 | 2526 | 2050 | 2550 | 20 |
| TAW-2 | 1926 | 2526 | 1950 | 2550 | 10 |
| TAW-2R | 1926 | 2526 | 1950 | 2550 | 10 |
| | | | | | |
| TAW-6 | 2076 | 2526 | 2100 | 2550 | 18 |
| TAW-6D | 2076 | 2526 | 2100 | 2550 | 2 |
| TAW-6E | 2026 | 2526 | 2050 | 2550 | 10 |
| TAW-7C | 1326 | 2526 | 1350 | 2550 | 10 |
| | | | | | |
| | | | | | |

| TYPE OF PANEL | SIZE OF PANEL | | OPENING OF PRECAST | | QT'Y |
|---|---|---|---|---|---|
| | W | H | W | H | |
| TAW-8B | 2126 | 2526 | 2150 | 2550 | 9 |
| TAW-8C | 2126 | 2526 | 2150 | 2550 | 1 |
| TAW-8D | 1926 | 2526 | 1950 | 2550 | 2 |
| TAW-8E | 1926 | 2546 | 1950 | 2570 | 8 |
| TAW-9 | 2026 | 2526 | 2050 | 2550 | 2 |
| TAW-9A | 2026 | 2546 | 2050 | 2570 | 8 |
| TAW-10 | SHAPE | 2526 | SHAPE | 2550 | 10 |
| TAW-10A | SHAPE | 2526 | SHAPE | 2550 | 10 |
| TAW-11A | 1926 | 2526 | 1950 | 2550 | 10 |
| | | | | | |

| TYPE OF PANEL | SIZE OF PANEL | | OPENING OF PRECAST | | QT'Y |
|---|---|---|---|---|---|
| | W | H | W | H | |
| TAW-13 | 2076 | 2076 | 2100 | 2100 | 11 |
| TAW-16 | 576 | 2076 | 600 | 2100 | 10 |
| TAW-17 | 626 | 2076 | 650 | 2100 | 7 |
| | | | | | |

| TYPE OF PANEL | SIZE OF PANEL | | OPENING OF PRECAST | | QT'Y |
|---|---|---|---|---|---|
| | W | H | W | H | |
| TD-3 | 1992 | 2095 | 2000 | 2100 | 60 |
| | | | | | |

| TYPE OF PANEL | SIZE OF PANEL | | OPENING OF PRECAST | | QT'Y |
|---|---|---|---|---|---|
| | W | H | W | H | |
| FW-1 | 1326 | 1126 | 1350 | 1150 | 22 |
| | | | | | |

อาคาร B


**L.P.N. DEVELOPMENT PUBLIC CO., LTD.**
1168/109 36th floor Lumpini Tower
Rama 4 Road Sathorn Bangkok 10120
tel. (662) 2855011-6
fax. (662) 2855017


## สัญลักษณ์วัสดุตกแต่ง

### วัสดุพื้น

F1 ปูกระเบื้องเซรามิคขนาด 12"x12" พร้อมบัวเชิงผนัง PVC.2"
F2 ปูกระเบื้องเซรามิคขนาด 12" x 12" พร้อมแนวและขอบทำผิวซีเมนต์ขัดมัน
F3 ปูกระเบื้องเซรามิคขนาด 12"x12" (สำหรับห้องน้ำ)
F3A ปูกระเบื้องเซรามิคขนาด 12"x12" (สำหรับห้องน้ำ)
F4 ปูกระเบื้องเซรามิคขนาด 12"x12"
F4A ปูกระเบื้องเซรามิคขนาด 12"x12"(สำหรับห้องพักขยะ)
F4B ปูกระเบื้องเซรามิคขนาด 12"x12"(สำหรับระเบียง)
F4C ปูกระเบื้องเซรามิคขนาด 12"x12"(สำหรับทางเดินส่วนกลาง)
F5 ปูลามิเนตสำเร็จรูป พร้อมบัวเชิงผนัง PVC.2"
F6 ฟินท์ผิวซีเมนต์ขัดมัน
F7 ฟินท์ผิวซีเมนต์ขัดหยาบ
F8 ฟินท์ผิวกรวดล้าง
F9 ฟินท์ระบบกันซึม
F9A ฟินท์ผิวขัดเงียบเทาสี EPOXY
F10 ทำผิวดูแบบ INTERIOR (PAI)
F11 ทำผิวดูแบบ LANDSCAPE
หมายเหตุ ยานแนวรอยต่อกระเบื้องด้วยปูนซีเมนต์ดำ

### วัสดุผนัง

P1 ผนัง ค.ส.ล. สำเร็จรูป (ทาสีภายนอก, ภายใน)
P2 ฉาบปูนเรียบทาสี (สำหรับภายนอก, ภายใน)
P2A ฉาบปูนเรียบทาสี หนา 15 ซม. (สำหรับภายนอก, ภายใน)
P3 บุกระเบื้องเซรามิค 8" x 8" (ชนิดบุผนัง)
P4 ผนังยิปซั่มบอร์ดหนา 9 มม. ทำรอยต่อเรียบทาสี โครงเหล็กรูปสี่เหลี่ยม
P5 ผนัง ค.ส.ล. ฉาบปูนเรียบทาสี
P5A ผนัง ค.ส.ล. พ่นสีระเบิด
P6 ผนัง ค.ส.ล. เปลือยขัดแต่งให้เรียบร้อยทาสี
P7 ผนัง ค.ส.ล. เปลือยขัดแต่งไม่ทาสี
P8 ผนังวัสดุตามตัวอย่าง

CURTAIN WALL & FACADE CONTRACTOR :


ISO.9002
**KIM YOO SENG**
41/8 RAMA 3 ROAD, CHONG-NONSEE, YANNAWA, BANGKOK 10120, THAILAND
TEL : 294-6291 - 8 FAX : (662) 294-1744


REVISION

| NO. | DESCRIPTION | DATE |
|---|---|---|
| 1 | | |
| 2 | | |
| 3 | | |
| 4 | | |
| 5 | | |
| 6 | | |
| 7 | | |

PROJECT :

**LUMPINI TOWER B**
VIBHAVADI - RATCHADAPISEK

PROJECT NO : 1802 LPark-VC


# AS-BUILT DRAWING


DRAWING TITLE :
DEVELOP ELEVATION
@ TOWER B

| | |
|---|---|
| DRAWN : | UDOMSAK.P |
| CHECKED : | SANGUAN |
| DATE : | 10/07/2562 |

| SHEET NO. | DWG. NO. | Rev. |
|---|---|---|
| | EL.03 | - |


These drawings are the property of P.A. Design Co., Ltd.
and not to be used or reproduced without specific permission.

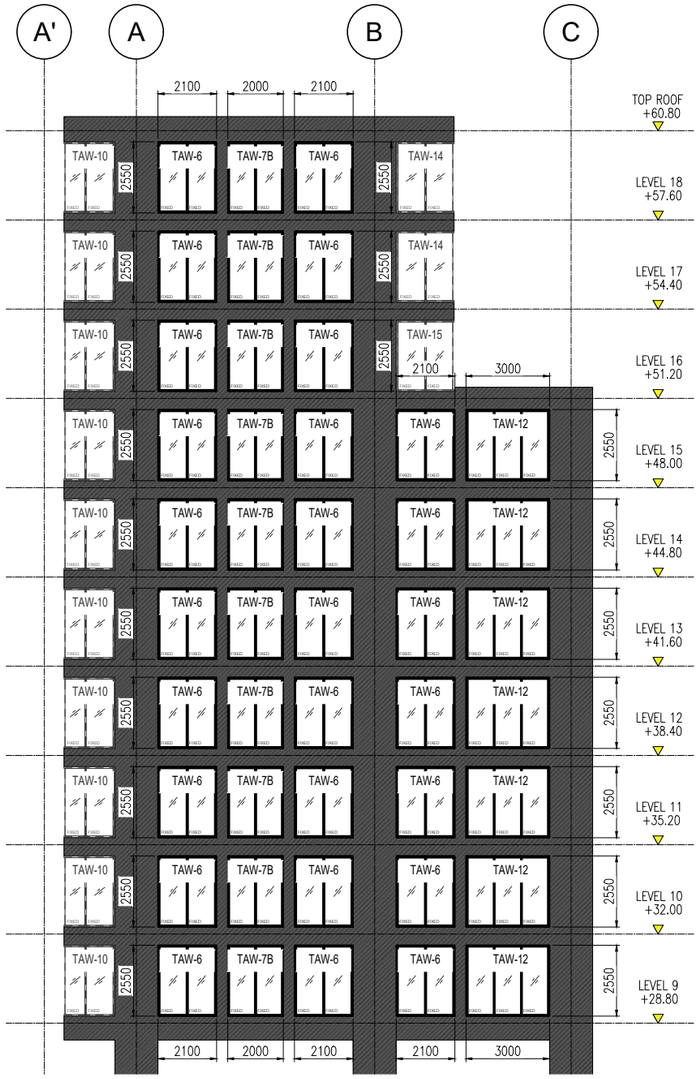

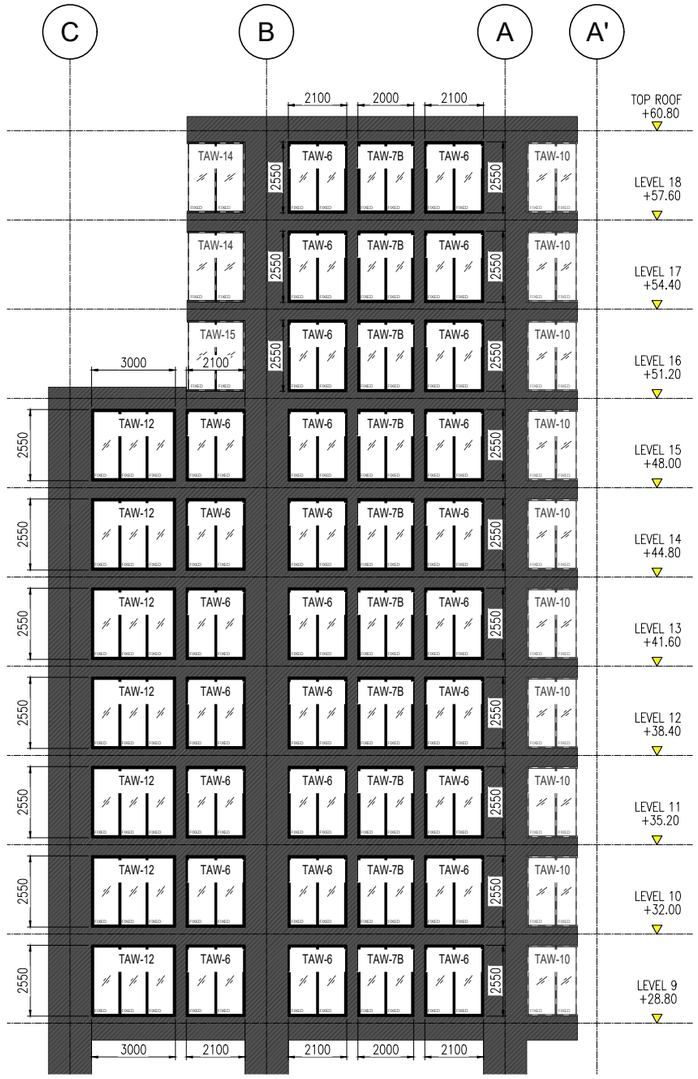
| TYPE OF PANEL | SIZE OF PANEL | | OPENING OF PRECAST | | QT'Y |
|---|---|---|---|---|---|
| | W | H | W | H | |
| TAW-6 | 2076 | 2526 | 2100 | 2550 | 54 |
| TAW-7B | 1976 | 2526 | 2000 | 2550 | 20 |
| TAW-12 | 2976 | 2526 | 3000 | 2550 | 14 |
| | | | | | |

อาคาร B


**L.P.N. DEVELOPMENT PUBLIC CO., LTD.**
1168/109 36th floor Lumpini Tower
Rama 4 Road Sathorn Bangkok 10120
tel. (662) 2855011-6
fax. (662) 2855017


## สัญลักษณ์วัสดุตกแต่ง

### วัสดุพื้น

F1 ปูกระเบื้องเซรามิคขนาด 12"x12" พร้อมบัวเชิงผนัง PVC.2"
F2 ปูกระเบื้องเซรามิคขนาด 12" x 12" พร้อมแนวและ
ขอบทำผิวซีเมนต์ขัดมัน
F3 ปูกระเบื้องเซรามิคขนาด 12"x12" (สำหรับห้องน้ำ)
F3A ปูกระเบื้องเซรามิคขนาด 12"x12" (สำหรับห้องน้ำ)
F4 ปูกระเบื้องเซรามิคขนาด 12"x12"
F4A ปูกระเบื้องเซรามิคขนาด 12"x12"(สำหรับห้องพักขยะ)
F4B ปูกระเบื้องเซรามิคขนาด 12"x12"(สำหรับระเบียง)
F4C ปูกระเบื้องเซรามิคขนาด 12"x12"(สำหรับทางเดินส่วนกลาง)
F5 ปูลามิเนตสำเร็จรูป พร้อมบัวเชิงผนัง PVC.2"
F6 ฟินท์ผิวซีเมนต์ขัดมัน
F7 ฟินท์ผิวซีเมนต์ขัดหยาบ
F8 ฟินท์ขอบกรวดล้าง
F9 ฟินท์ระบบกันซึม
F9A ฟินท์ผิวขัดเรียบทาสี EPOXY
F10 ทำผิวตูแบบ INTERIOR (PAI)
F11 ทำผิวตูแบบ LANDSCAPE
หมายเหตุ ยาแนวรอยต่อกระเบื้องด้วยปูนซีเมนต์ดำ

### วัสดุผนัง

P1 ผนัง ค.ส.ล. สำเร็จรูป (ทาสีภายนอก, ภายใน)
P2 ฉาบปูนเรียบทาสี (สำหรับภายนอก, ภายใน)
P2A ฉาบปูนเรียบทาสี หนา 15 ซม. (สำหรับภายนอก, ภายใน)
P3 บุกระเบื้องเซรามิค 8" x 8" (ชนิดบุผนัง)
P4 ผนังอิฐมวลเบาชนิดหนา 9 ซม. ทำรอยต่อเรียบทาสี
โครงเหล็กรูปสี่เหลี่ยมจัตุรัส
P5 ผนัง ค.ส.ล. ฉาบปูนเรียบทาสี
P5A ผนัง ค.ส.ล. พ่นสีระเบิด
P6 ผนัง ค.ส.ล. เปลือยขัดแต่งให้เรียบร้อยทาสี
P7 ผนัง ค.ส.ล. เปลือยขัดแต่งไม่ทาสี
P8 ผนังบุวัสดุตามตัวอย่าง

CURTAIN WALL & FACADE CONTRACTOR :


ISO.9002
KIM YOO SENG
41/8 RAMA 3 ROAD, CHONG-NONSEE, YANNAWA, BANGKOK 10120, THAILAND
TEL : 294-6291 - 8 FAX : (662) 294-1744


REVISION

| NO. | DESCRIPTION | DATE |
|---|---|---|
| 1 | | |
| 2 | | |
| 3 | | |
| 4 | | |
| 5 | | |
| 6 | | |
| 7 | | |

PROJECT :
LUMPINI TOWER B
VISHAVASH-CHATCHAK

PROJECT NO : 1802 LPark-VC


# AS-BUILT DRAWING

DRAWING TITLE :
DEVELOP ELEVATION
@ TOWER B

| | |
|---|---|
| DRAWN : | UDOMSAK.P |
| CHECKED : | SANGUAN |
| DATE : | 10/07/2562 |

| SHEET NO. | DWG. NO. | Rev. |
|---|---|---|
| | EL.04 | - |



These drawings are the property of P.A. Design Co., Ltd.
and not to be used or reproduced without specific permission.

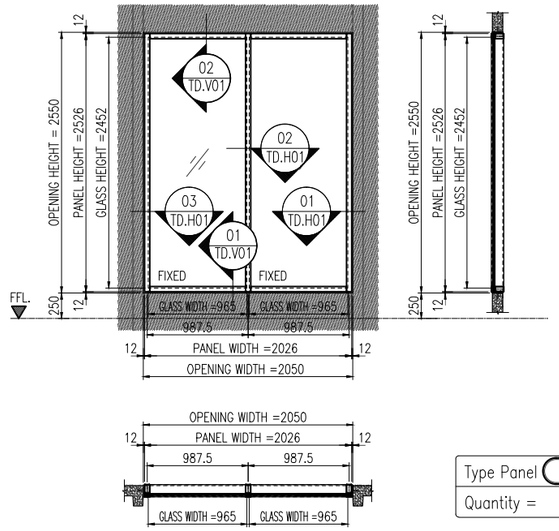






Type Panel TAW–1
Quantity = 47 set

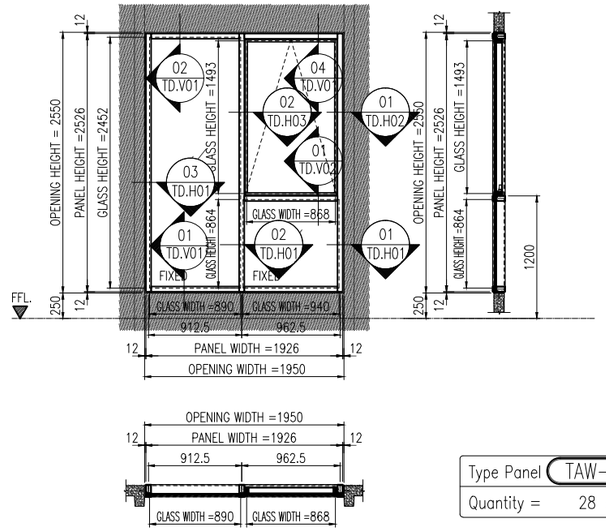






Type Panel TAW–2
Quantity = 28 set

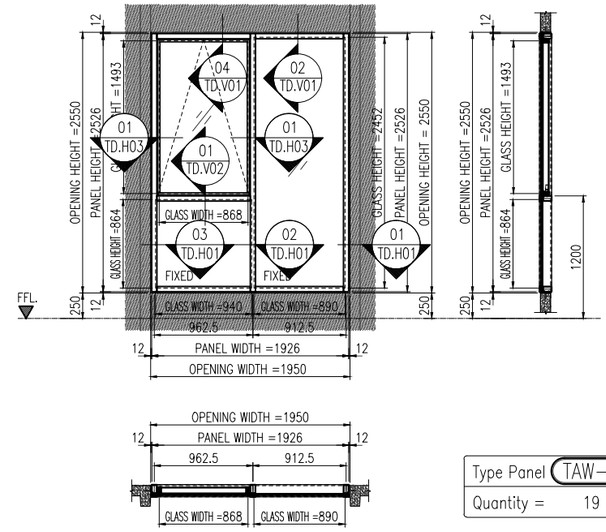








Type Panel TAW–2R
Quantity = 19 set

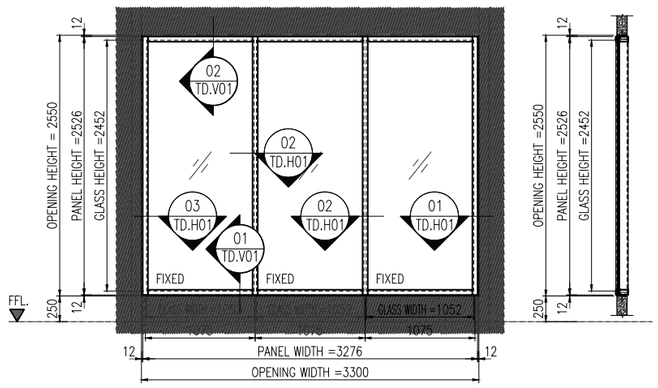

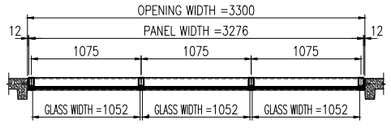



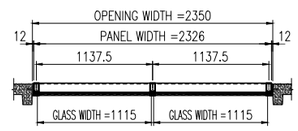

Type Panel TAW–3
Quantity = 36 set

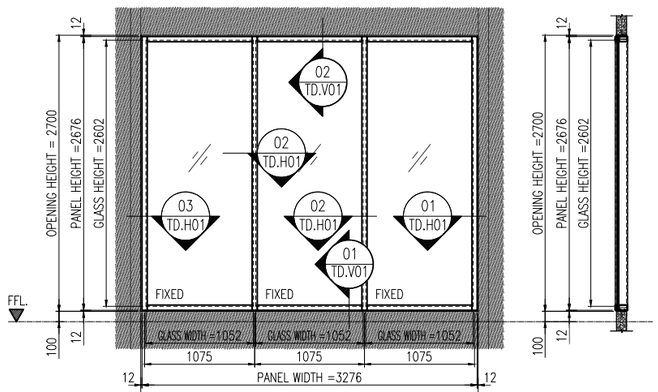

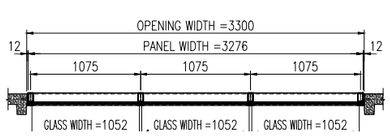



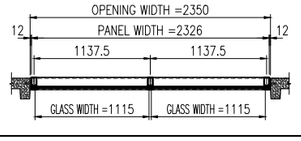

Type Panel TAW–3A
Quantity = 4 set

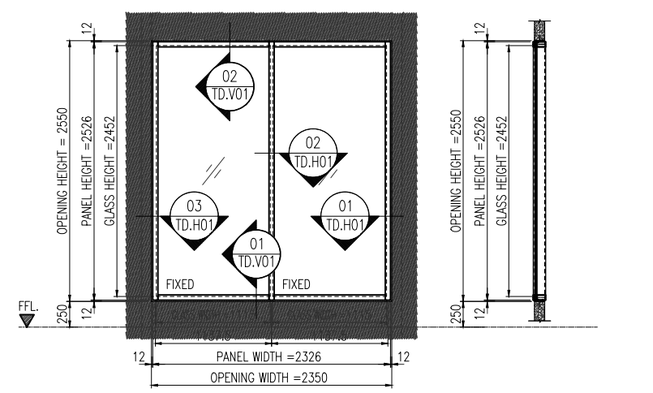





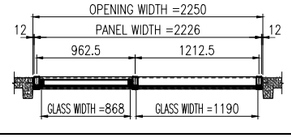

Type Panel TAW–4
Quantity = 9 set

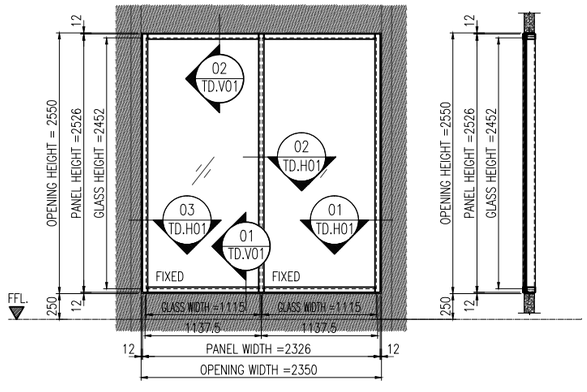





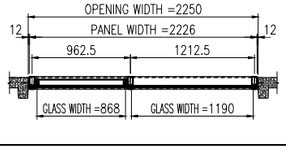

Type Panel TAW–4A
Quantity = 1 set

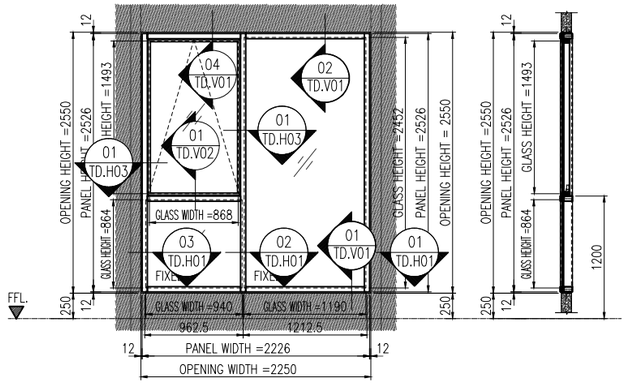


Type Panel TAW–5
Quantity = 9 set

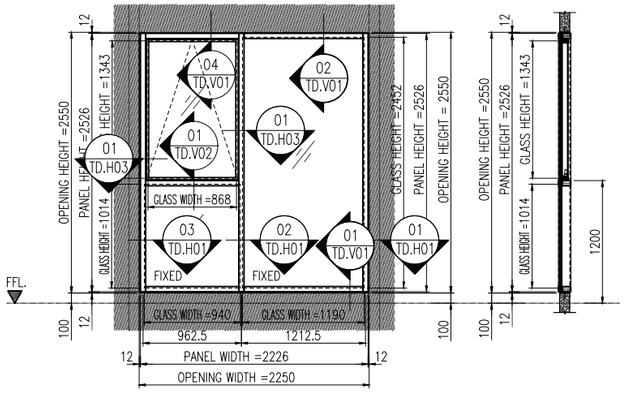


Type Panel TAW–5A
Quantity = 1 set

อาคาร B


**L.P.N. DEVELOPMENT PUBLIC CO., LTD.**
1168/109 36th floor Lumpini Tower
Rama 4 Road Sathorn Bangkok 10120
tel. (662) 2855011-6
fax. (662) 2855017


## สัญลักษณ์วัสดุตกแต่ง

### วัสดุพื้น

F1 ปูกระเบื้องเซรามิคขนาด 12"x12" พร้อมบัวชิงฉนัก PVC.2"
F2 ปูกระเบื้องเซรามิคขนาด 12" x 12" พร้อมแนวและขอบทำนิวชีมเนต์ขัดมัน
F3 ปูกระเบื้องเซรามิคขนาด 12"x12" (สำหรับห้องน้ำ)
F3A ปูกระเบื้องเซรามิคขนาด 12"x12" (สำหรับห้องน้ำ)
F4 ปูกระเบื้องเซรามิคขนาด 12"x12"
F4A ปูกระเบื้องเซรามิคขนาด 12"x12"(สำหรับห้องพักขยะ)
F4B ปูกระเบื้องเซรามิคขนาด 12"x12"(สำหรับระเบียง)
F4C ปูกระเบื้องเซรามิคขนาด 12"x12"(สำหรับทางเดินส่วนกลาง)
F5 ปูอะลิมเนสล่าเจ็จรูป พร้อมบัวชิงฉนัก PVC.2"
F6 ฟินท์ผิวซีเมนต์ขัดมัน
F7 ฟินท์ผิวซีเมนต์ขัดหยาบ
F8 ฟินท์ร่องกรวดล้าง
F9 ฟินท์ระบบกันซึม
F9A ฟินท์ผิวขัดเรียบทาสี EPOXY
F10 ทำผิวดูแบบ INTERIOR (PAI)
F11 ทำผิวดูแบบ LANDSCAPE
หมายเหตุ ยาแนวรอยต่อกระเบื้องด้วยปูนซีเมนต์ดำ

### วัสดุผนัง

P1 ฉนัง ค.ส.ล. สำเจ็จรูป (ทาสีภายนอก, ภายใน)
P2 ฉาบปูนเรียบทาสี (สำหรับภายนอก, ภายใน)
P2A ฉาบปูนเรียบทาสี หนา 15 ซม. (สำหรับภายนอก, ภายใน)
P3 บุกระเบื้องเซรามิค 8" x 8" (ชนิดบุผนัง)
P4 ฉนังอิบชีมบอร์ทหนา 9 มม. ทำรอยต่อเรียบทาสี โครงเหล็กรูปสังกะสี
P5 ฉนัง ค.ส.ล. ฉาบปูนเรียบทาสี
P5A ฉนัง ค.ส.ล. พ่นสีระบิด
P6 ฉนัง ค.ส.ล. เบ็ดอยซ์ตแต่งให้เรียบร้อยทาสี
P7 ฉนัง ค.ส.ล. เบ็ดอยซ์ตแต่งไม่ทาสี
P8 ฉนังบุวัสดุตามตัวอย่าง

CURTAIN WALL & FACADE CONTRACTOR :


ISO.9002
KIM YOO SENG
41/8 RAMA 3 ROAD, CHONG-NONSEE, YANNAWA, BANGKOK 10120, THAILAND
TEL : 294-6291 - 8 FAX : (662) 294-1744


REVISION

| NO. | DESCRIPTION | DATE |
|---|---|---|
| 1 | | |
| 2 | | |
| 3 | | |
| 4 | | |
| 5 | | |
| 6 | | |
| 7 | | |

PROJECT :

LUMPINI TOWER B
VIBHAVADI - CHATUCHAK

PROJECT NO : 1802 LPark-VC


# AS-BUILT DRAWING

DRAWING TITLE :
ELEVATION GLASS WALL OF PANEL TYPE @ TOWER B

| | |
|---|---|
| DRAWN : | UDOMSAK.P |
| CHECKED : | SANGUAN |
| DATE : | 10/07/2562 |


| SHEET NO. | DWG. NO. | Rev. |
|---|---|---|
| | EL.05 | - |


These drawings are the property of P.A. Design Co., Ltd. and not to be used or reproduced without specific permission.

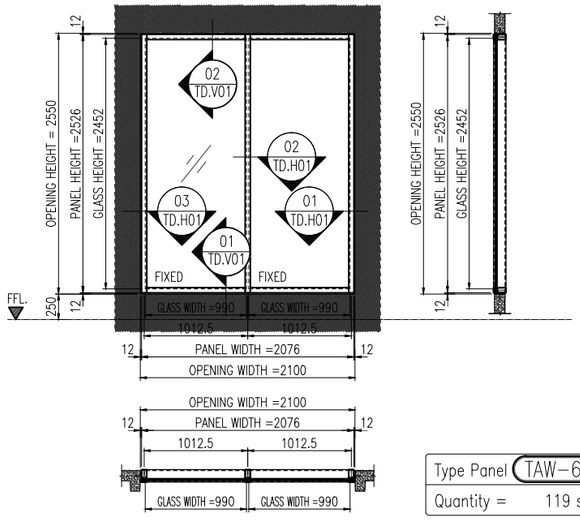



Type Panel TAW-6

Quantity = 119 set

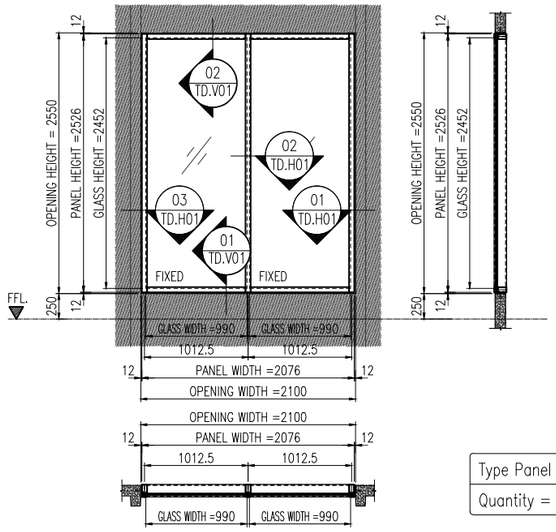



Type Panel TAW-6A

Quantity = 3 set

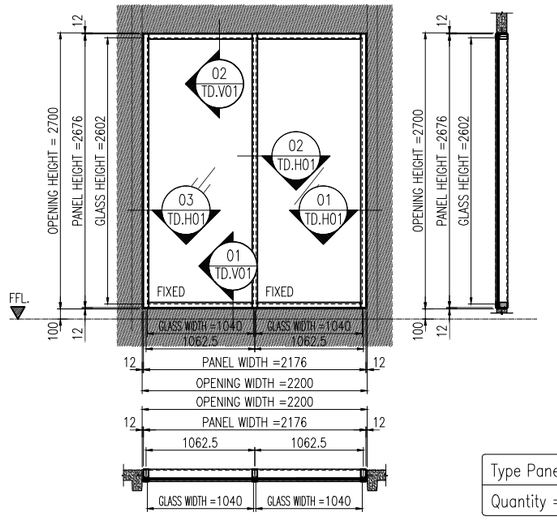



Type Panel TAW-6B

Quantity = 4 set

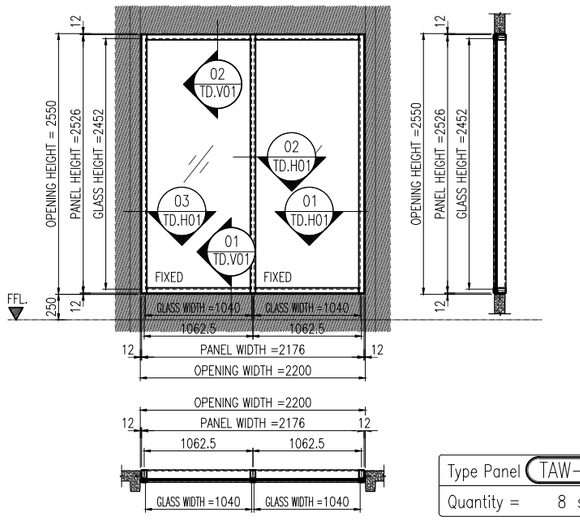



Type Panel TAW-6C

Quantity = 8 set

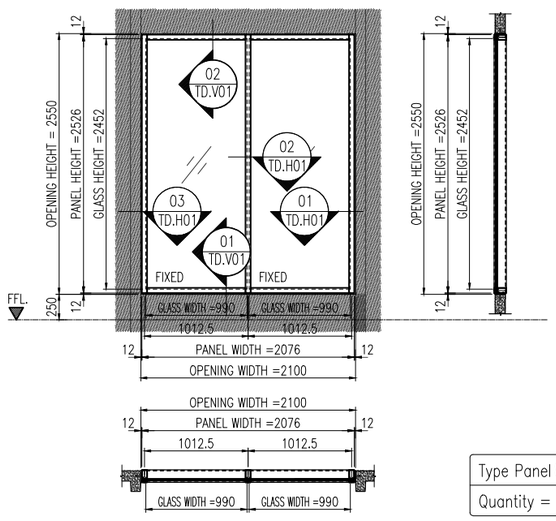



Type Panel TAW-6D

Quantity = 2 set

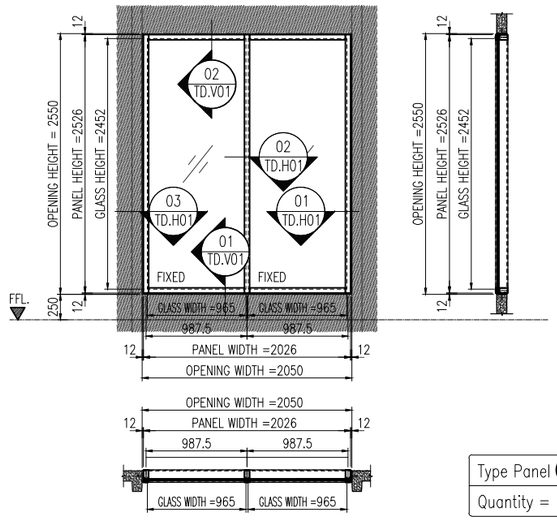



Type Panel TAW-6E

Quantity = 10 set

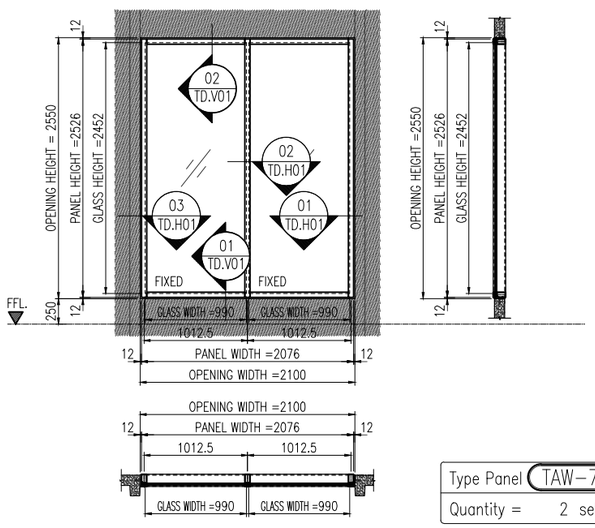



Type Panel TAW-7

Quantity = 2 set

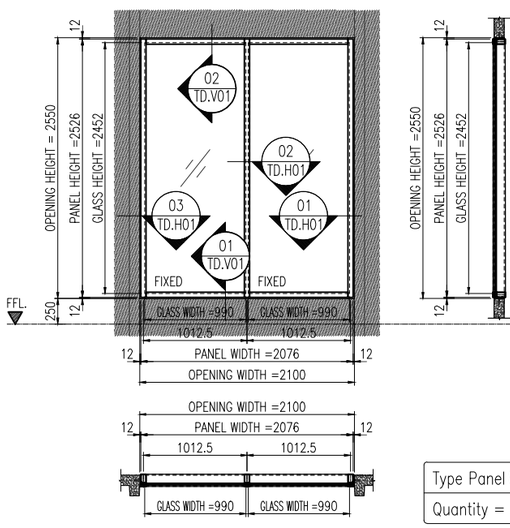


Type Panel TAW-7A

Quantity = 2 set

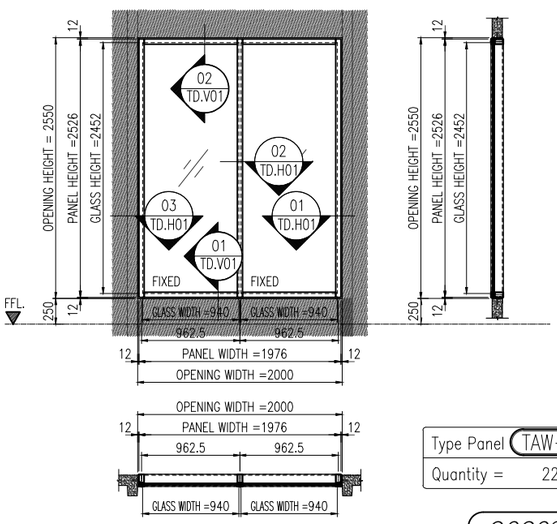


Type Panel TAW-7B

Quantity = 22 set

ขาคาร B


**L.P.N. DEVELOPMENT PUBLIC CO., LTD.**
1168/109 36th floor Lumpini Tower
Rama 4 Road Sathorn Bangkok 10120
tel. (662) 2855011-6
fax. (662) 2855017


## สัญลักษณ์วัสดุตกแต่ง

### วัสดุพื้น

F1 ปูกระเบื้องเซรามิคขนาด 12"x12" พร้อมบัวฉิ่งเฉนิ PVC.2"
F2 ปูกระเบื้องเซรามิคขนาด 12" x 12" พร้อมแนวและขอบทำนิวซีแลนด์จัดมัน
F3 ปูกระเบื้องเซรามิคขนาด 12"x12" (สำหรับห้องน้ำ)
F3A ปูกระเบื้องเซรามิคขนาด 12"x12" (สำหรับห้องน้ำ)
F4 ปูกระเบื้องเซรามิคขนาด 12"x12"
F4A ปูกระเบื้องเซรามิคขนาด 12"x12"(สำหรับห้องพักขนะ)
F4B ปูกระเบื้องเซรามิคขนาด 12"x12"(สำหรับระเบียง)
F4C ปูกระเบื้องเซรามิคขนาด 12"x12"(สำหรับทางเดินส่วนกลาง)
F5 ปูอลูมิเนสล่าเจ็จรูป พร้อมบัวฉิ่งเฉนิ PVC.2"
F6 ฟินท์ผิวซีเมนต์จัดมัน
F7 ฟินท์ผิวซีเมนต์จัดหยาบ
F8 ฟินท์ผิวกรวดล้าง
F9 ฟินท์ระบบกันซึม
F9A ฟินท์ผิวจัดเรียบทาสี EPOXY
F10 ทำผิวดูแบบ INTERIOR (PAI)
F11 ทำผิวดูแบบ LANDSCAPE
หมายเหตุ ยาแนวรอยต่อกระเบื้องด้วยปูนซีเมนต์ดำ

### วัสดุผนัง

P1 ฉนัง ค.ส.ล. สำเร็จรูป (ทาสีภายนอก, ภายใน)
P2 ฉาบปูนเรียบทาสี (สำหรับภายนอก, ภายใน)
P2A ฉาบปูนเรียบทาสี หนา 15 ซม. (สำหรับภายนอก, ภายใน)
P3 บุกระเบื้องเซรามิค 8" x 8" (ชนิดดูผนัง)
P4 ฉนังอิบซัมบอร์ดหนา 9 มม. ทำรอยต่อเรียบทาสี โครงเหล็กรูปสังกะสี
P5 ฉนัง ค.ส.ล. ฉาบปูนเรียบทาสี
P5A ฉนัง ค.ส.ล. พ่นสีระเบิด
P6 ฉนัง ค.ส.ล. เปลือยจัดแต่งให้เรียบร้อยทาสี
P7 ฉนัง ค.ส.ล. เปลือยจัดแต่งไม่ทาสี
P8 ฉนังวัสดุตามตัวอย่าง

CURTAIN WALL & FACADE CONTRACTOR :

ISO.9002
**KIM YOO SENG**


41/8 RAMA 3 ROAD, CHONG-NONSEE, YANNAWA, BANGKOK 10120, THAILAND
TEL : 294-6291 - 8 FAX : (662) 294-1744


REVISION

| NO. | DESCRIPTION | DATE |
|---|---|---|
| 1 | | |
| 2 | | |
| 3 | | |
| 4 | | |
| 5 | | |
| 6 | | |
| 7 | | |

PROJECT :

LUMPINI TOWER B
VIBHAVADI - CHATUCHAK

PROJECT NO : 1802 LPark-VC


# AS-BUILT DRAWING

DRAWING TITLE :
ELEVATION GLASS WALL OF PANEL TYPE @ TOWER B


| | |
|---|---|
| DRAWN : | UDOMSAK.P |
| CHECKED : | SANGUAN |
| DATE : | 10/07/2562 |

| SHEET NO. | DWG. NO. | Rev. |
|---|---|---|
| | EL.06 | - |



These drawings are the property of P.A. Design Co., Ltd.
and not to be used or reproduced without specific permission.

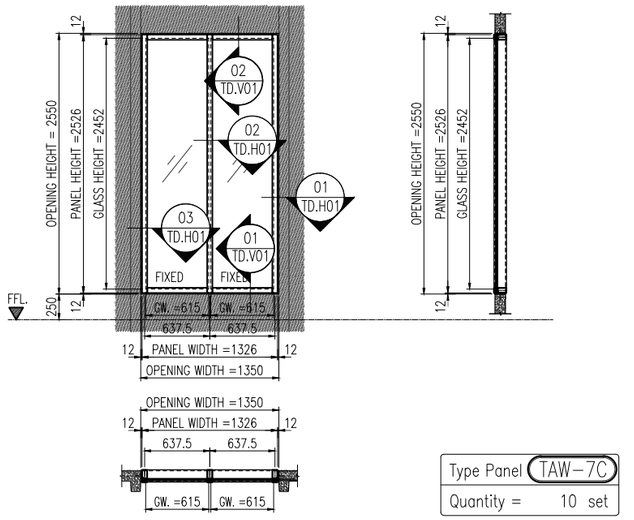



Type Panel TAW-7C
Quantity = 10 set

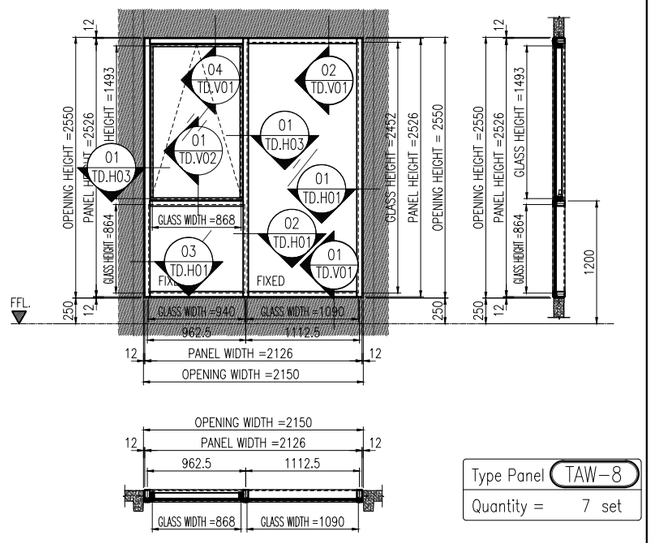



Type Panel TAW-8
Quantity = 7 set

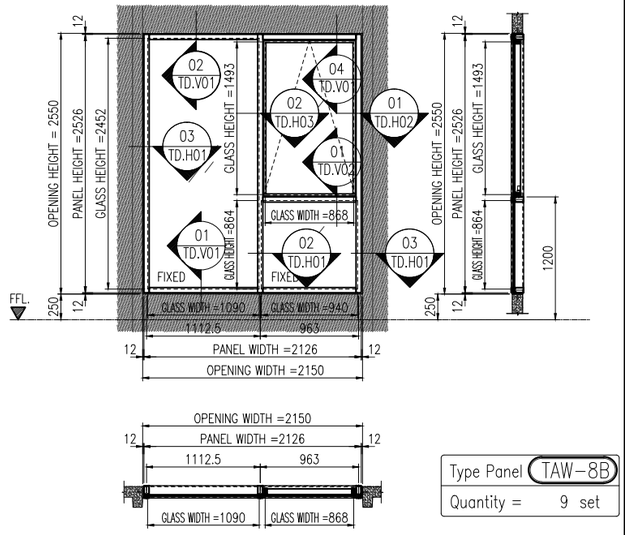



Type Panel TAW-8B
Quantity = 9 set

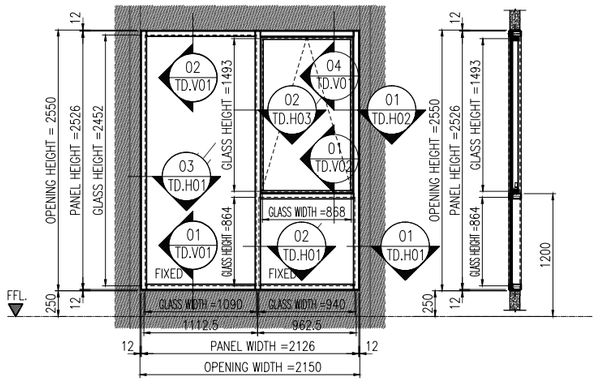



Type Panel TAW-8C
Quantity = 1 set

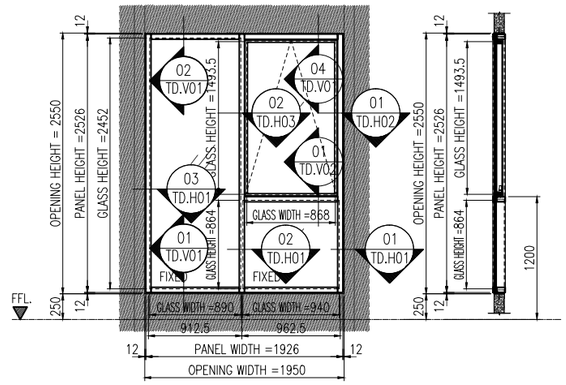



Type Panel TAW-8D
Quantity = 2 set

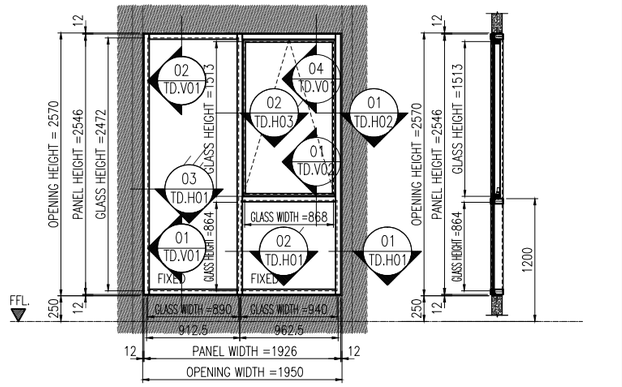


Type Panel TAW-8E
Quantity = 8 set

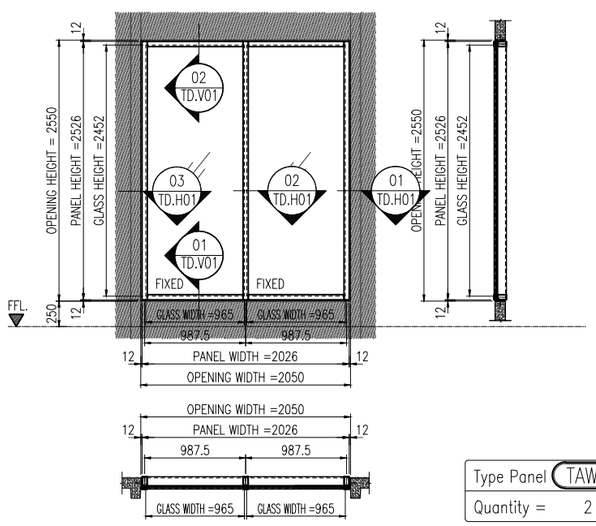


Type Panel TAW-9
Quantity = 2 set

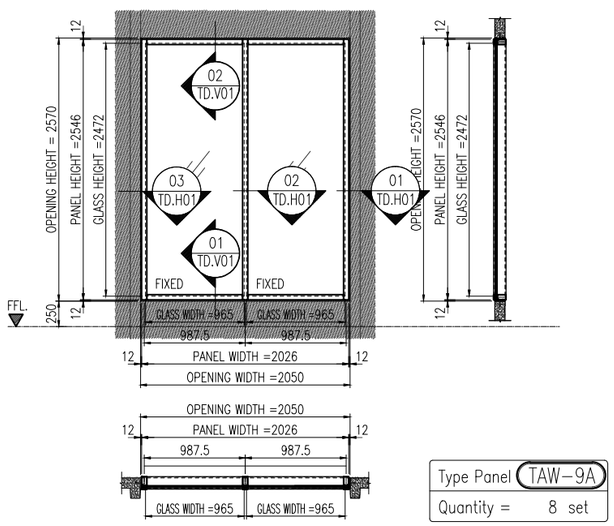


Type Panel TAW-9A
Quantity = 8 set

อาคาร B


**L.P.N. DEVELOPMENT PUBLIC CO., LTD.**
1168/109 36th floor Lumpini Tower
Rama 4 Road Sathorn Bangkok 10120
tel. (662) 2855011-6
fax. (662) 2855017


## สัญลักษณ์วัสดุตกแต่ง

### วัสดุพื้น

F1 ปูกระเบื้องเซรามิคขนาด 12"x12" พร้อมบัวเชิงผนัง PVC.2"
F2 ปูกระเบื้องเซรามิคขนาด 12" x 12" พร้อมแนวและขอบทำมิวซีเมนต์ขัดมัน
F3 ปูกระเบื้องเซรามิคขนาด 12"x12" (สำหรับห้องน้ำ)
F3A ปูกระเบื้องเซรามิคขนาด 12"x12" (สำหรับห้องน้ำ)
F4 ปูกระเบื้องเซรามิคขนาด 12"x12"
F4A ปูกระเบื้องเซรามิคขนาด 12"x12"(สำหรับห้องพักขนะ)
F4B ปูกระเบื้องเซรามิคขนาด 12"x12"(สำหรับระเบียง)
F4C ปูกระเบื้องเซรามิคขนาด 12"x12"(สำหรับทางเดินส่วนกลาง)
F5 ปูอะมิเนตสำเร็จรูป พร้อมบัวเชิงผนัง PVC.2"
F6 ฟินท์ผิวมิวซีเมนต์ขัดมัน
F7 ฟินท์ผิวมิวซีเมนต์ขัดหยาบ
F8 ฟินท์ผิวกรวดล้าง
F9 ฟินท์ระบบกันซึม
F9A ฟินท์ผิวขัดเรียบทาสี EPOXY
F10 ทำผิวตูแบบ INTERIOR (PAI)
F11 ทำผิวตูแบบ LANDSCAPE
หมายเหตุ ยาแนวรอยต่อกระเบื้องด้วยปูนซีเมนต์ดำ

### วัสดุผนัง

P1 ฉนัง ค.ส.ล. สำเร็จรูป (ทาสีภายนอก, ภายใน)
P2 ฉาบปูนเรียบทาสี (สำหรับภายนอก, ภายใน)
P2A ฉาบปูนเรียบทาสี หนา 15 ซม. (สำหรับภายนอก, ภายใน)
P3 บุกระเบื้องเซรามิค 8" x 8" (ชนิดบุผนัง)
P4 ฉนังอิบซัมบอร์ดหนา 9 มม. ทำรอยต่อเรียบทาสี โครงเหล็กรูปสังกะสี
P5 ฉนัง ค.ส.ล. ฉาบปูนเรียบทาสี
P5A ฉนัง ค.ส.ล. พ่นสีระบิด
P6 ฉนัง ค.ส.ล. เปลือยขัดแต่งให้เรียบร้อยทาสี
P7 ฉนัง ค.ส.ล. เปลือยขัดแต่งไม่ทาสี
P8 ฉนังบุวัสดุตามตัวอย่าง

CURTAIN WALL & FACADE CONTRACTOR :


ISO.9002
**KIM YOO SENG**
41/8 RAMA 3 ROAD, CHONG-NONSEE, YANNAWA, BANGKOK 10120, THAILAND
TEL : 294-6291 - 8 FAX : (662) 294-1744


REVISION

| NO. | DESCRIPTION | DATE |
|---|---|---|
| 1 | | |
| 2 | | |
| 3 | | |
| 4 | | |
| 5 | | |
| 6 | | |
| 7 | | |

PROJECT :

LUMPINI TOWER B
VIDHAVADI - CHATUCHAK

PROJECT NO : 1802 LPark-VC


# AS-BUILT DRAWING


DRAWING TITLE :
ELEVATION GLASS WALL OF PANEL TYPE @ TOWER B

| | |
|---|---|
| DRAWN : | UDOMSAK.P |
| CHECKED : | SANGUAN |
| DATE : | 10/07/2562 |


| SHEET NO. | DWG. NO. | Rev. |
|---|---|---|
| | EL.07 | - |



These drawings are the property of P.A. Design Co., Ltd.
and not to be used or reproduced without specific permission.

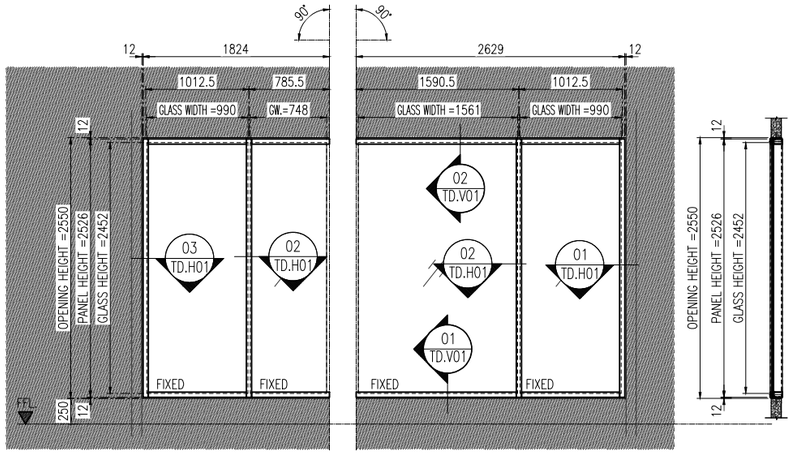

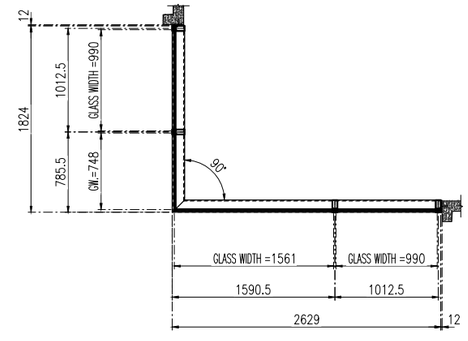
| Type Panel | TAW–10 |
|---|---|
| Quantity = | 10 set |

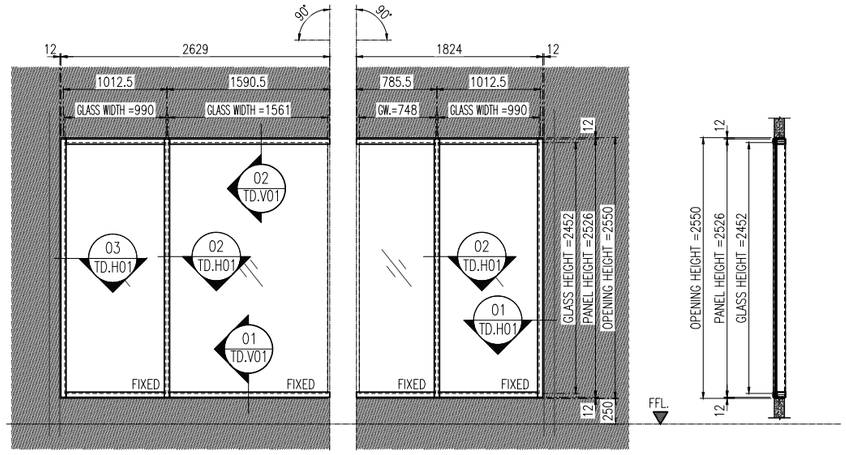


| Type Panel | TAW–10A |
|---|---|
| Quantity = | 10 set |

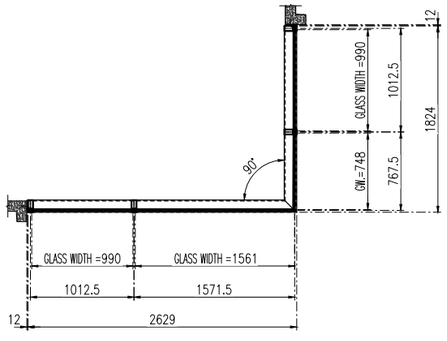อาคาร B


**L.P.N. DEVELOPMENT PUBLIC CO., LTD.**
1168/109 36th floor Lumpini Tower
Rama 4 Road Sathorn Bangkok 10120
tel. (662) 2855011-6
fax. (662) 2855017


## สัญลักษณ์วัสดุตกแต่ง

### วัสดุพื้น

F1 ปูกระเบื้องเซรามิคขนาด 12"x12" พร้อมบัวซิงเนม่า PVC.2"
F2 ปูกระเบื้องเซรามิคขนาด 12" x 12" พร้อมแนวและ
ขอบทำผิวซีเมนต์ขัดมัน
F3 ปูกระเบื้องเซรามิคขนาด 12"x12" (สำหรับห้องน้ำ)
F3A ปูกระเบื้องเซรามิคขนาด 12"x12" (สำหรับห้องน้ำ)
F4 ปูกระเบื้องเซรามิคขนาด 12"x12"
F4A ปูกระเบื้องเซรามิคขนาด 12"x12"(สำหรับห้องพักขยะ)
F4B ปูกระเบื้องเซรามิคขนาด 12"x12"(สำหรับระเบียง)
F4C ปูกระเบื้องเซรามิคขนาด 12"x12"(สำหรับทางเดินส่วนกลาง)
F5 ปูอะลิมิเนสสำเร็จรูป พร้อมบัวซิงเนม่า PVC.2"
F6 ฟินท์ผิวซีเมนต์ขัดมัน
F7 ฟินท์ผิวซีเมนต์ขัดหยาบ
F8 ฟินท์ผิวกรวดล้าง
F9 ฟินท์ระบบกันซึม
F9A ฟินท์ผิวขัดเรียบทาสี EPOXY
F10 ทำผิวตูแบบ INTERIOR (PAI)
F11 ทำผิวตูแบบ LANDSCAPE
หมายเหตุ ยาแนวรอยต่อกระเบื้องด้วยปูนซีเมนต์ดำ

### วัสดุผนัง

P1 ผนัง ค.ส.ล. สำเร็จรูป (ทาสีภายนอก, ภายใน)
P2 ฉาบปูนเรียบทาสี (สำหรับภายนอก, ภายใน)
P2A ฉาบปูนเรียบทาสี หนา 15 ซม. (สำหรับภายนอก, ภายใน)
P3 บุกระเบื้องเซรามิค 8" x 8" (ชนิดบุผนัง)
P4 ผนังอิฐมอญก่อหนา 9 ม.ม. ทำรอยต่อเรียบทาสี
โครงเหล็กรูปสี่เหลี่ยม
P5 ผนัง ค.ส.ล. ฉาบปูนเรียบทาสี
P5A ผนัง ค.ส.ล. พ่นสีระเบิด
P6 ผนัง ค.ส.ล. เปลือยขัดแต่งให้เรียบร้อยทาสี
P7 ผนัง ค.ส.ล. เปลือยขัดแต่งไม่ทาสี
P8 ผนังบุวัสดุตามตัวอย่าง

CURTAIN WALL & FACADE CONTRACTOR :

ISO.9002
**KIM YOO SENG**
41/8 RAMA 3 ROAD, CHONG-NONSEE, YANNAWA, BANGKOK 10120, THAILAND
TEL : 294-6291 - 8 FAX : (662) 294-1744

REVISION

| NO. | DESCRIPTION | DATE |
|---|---|---|
| 1 | | |
| 2 | | |
| 3 | | |
| 4 | | |
| 5 | | |
| 6 | | |
| 7 | | |

PROJECT :
LUMPINI TOWER B
VIBHAVADI - CHATUCHAK

PROJECT NO : 1802 LPark-VC


# AS-BUILT DRAWING


DRAWING TITLE :
ELEVATION GLASS WALL OF PANEL TYPE @ TOWER B

| | |
|---|---|
| DRAWN : | UDOMSAK.P |
| CHECKED : | SANGUAN |
| DATE : | 10/07/2562 |


| SHEET NO. | DWG. NO. | Rev. |
|---|---|---|
| | EL.08 | - |



These drawings are the property of P.A. Design Co., Ltd.
and not to be used or reproduced without specific permission.

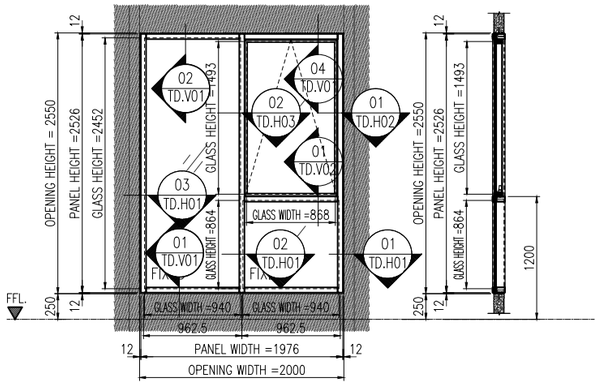

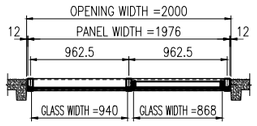



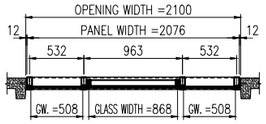

| Type Panel | TAW–11 |
|---|---|
| Quantity = | 7 set |

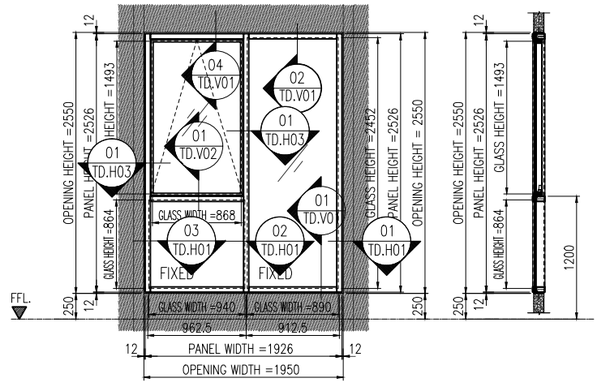

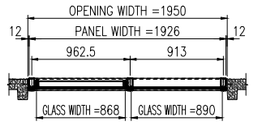



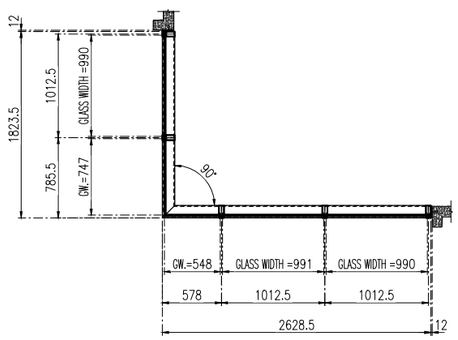

| Type Panel | TAW–11A |
|---|---|
| Quantity = | 10 set |

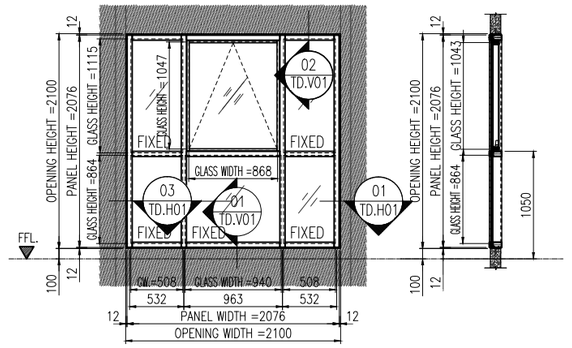





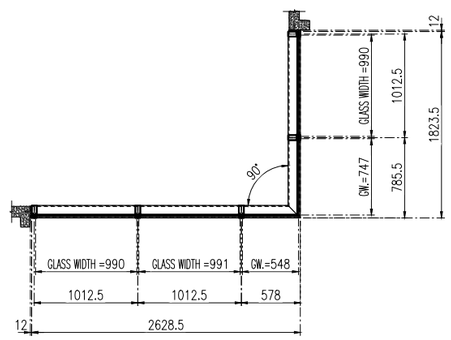

| Type Panel | TAW–13 |
|---|---|
| Quantity = | 17 set |

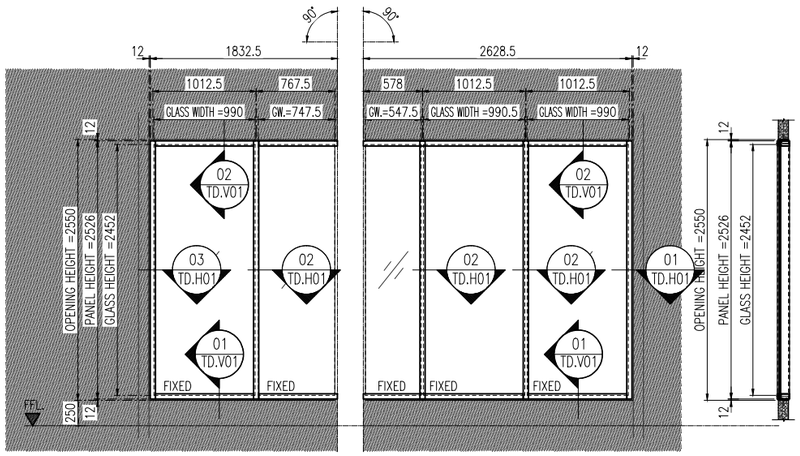


| Type Panel | TAW–14 |
|---|---|
| Quantity = | 2 set |

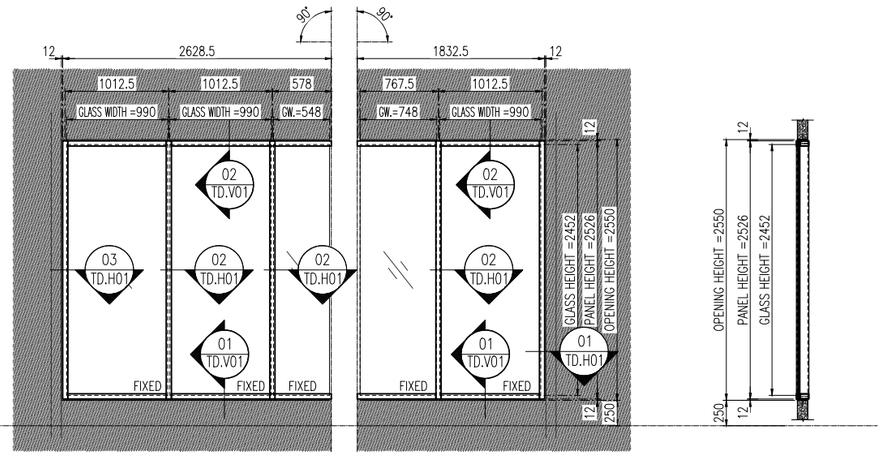


| Type Panel | TAW–14R |
|---|---|
| Quantity = | 2 set |

อาคาร B

**L.P.N. DEVELOPMENT PUBLIC CO., LTD.**
1168/109 36th floor Lumpini Tower
Rama 4 Road Sathorn Bangkok 10120
tel. (662) 2855011-6
fax. (662) 2855017

## สัญลักษณ์วัสดุตกแต่ง

### วัสดุพื้น

F1 ปูกระเบื้องเซรามิคขนาด 12"x12" พร้อมบัวเชิงผนัง PVC.2"
F2 ปูกระเบื้องเซรามิคขนาด 12" x 12" พร้อมแนวและขอบทำนิวชีมเมนต์ขัดมัน
F3 ปูกระเบื้องเซรามิคขนาด 12"x12" (สำหรับห้องน้ำ)
F3A ปูกระเบื้องเซรามิคขนาด 12"x12" (สำหรับห้องน้ำ)
F4 ปูกระเบื้องเซรามิคขนาด 12"x12"
F4A ปูกระเบื้องเซรามิคขนาด 12"x12"(สำหรับห้องพักขยะ)
F4B ปูกระเบื้องเซรามิคขนาด 12"x12"(สำหรับระเบียง)
F4C ปูกระเบื้องเซรามิคขนาด 12"x12"(สำหรับทางเดินส่วนกลาง)
F5 ปูอลูมิเนสล้ำเจ็จรูป พร้อมบัวเชิงผนัง PVC.2"
F6 พื้นทำผิวซีเมนต์ขัดมัน
F7 พื้นทำผิวซีเมนต์ขัดหยาบ
F8 พื้นทำผิวกรวดล้าง
F9 พื้นทำระบบกันซึม
F9A พื้นทำผิวขัดเรียบทาสี EPOXY
F10 ทำผิวตูแบบ INTERIOR (PAI)
F11 ทำผิวตูแบบ LANDSCAPE
หมายเหตุ ยาแนวรอยต่อกระเบื้องด้วยปูนซีเมนต์ดำ

### วัสดุผนัง

P1 ฉนัง ค.ส.ล. สำเร็จรูป (ทาสีภายนอก, ภายใน)
P2 ฉาบปูนเรียบทาสี (สำหรับภายนอก, ภายใน)
P2A ฉาบปูนเรียบทาสี หนา 15 ซม. (สำหรับภายนอก, ภายใน)
P3 บุกระเบื้องเซรามิค 8" x 8" (ชนิดบุผนัง)
P4 ผนังอิฐมอญครึ่งแผ่นหนา 9 ม.ม. ก่อรอยต่อเรียบทาสี โครงเหล็กรูปสี่งกะสี
P5 ฉนัง ค.ส.ล. ฉาบปูนเรียบทาสี
P5A ฉนัง ค.ส.ล. พ่นสีระเบิด
P6 ฉนัง ค.ส.ล. เปลือยขัดแต่งให้เรียบร้อยทาสี
P7 ฉนัง ค.ส.ล. เปลือยขัดแต่งไม่ทาสี
P8 ผนังบุวัสดุตามตัวอย่าง

CURTAIN WALL & FACADE CONTRACTOR :

ISO.9002
**KIM YOO SENG**
41/8 RAMA 3 ROAD, CHONG-NONSEE, YANNAWA, BANGKOK 10120, THAILAND
TEL : 294-6291 - 8 FAX : (662) 294-1744

REVISION

| NO. | DESCRIPTION | DATE |
|---|---|---|
| 1 | | |
| 2 | | |
| 3 | | |
| 4 | | |
| 5 | | |
| 6 | | |
| 7 | | |

PROJECT :
LUMPINI TOWER B
VIBHAVADI-RATSDANAK

PROJECT NO : 1802 LPark-VC


# AS-BUILT DRAWING

DRAWING TITLE :
ELEVATION GLASS WALL OF PANEL TYPE @ TOWER B

| | |
|---|---|
| DRAWN : | UDOMSAK.P |
| CHECKED : | SANGUAN |
| DATE : | 10/07/2562 |


| SHEET NO. | DWG. NO. | Rev. |
|---|---|---|
| | EL.09 | - |

These drawings are the property of P.A. Design Co., Ltd. and not to be used or reproduced without specific permission.

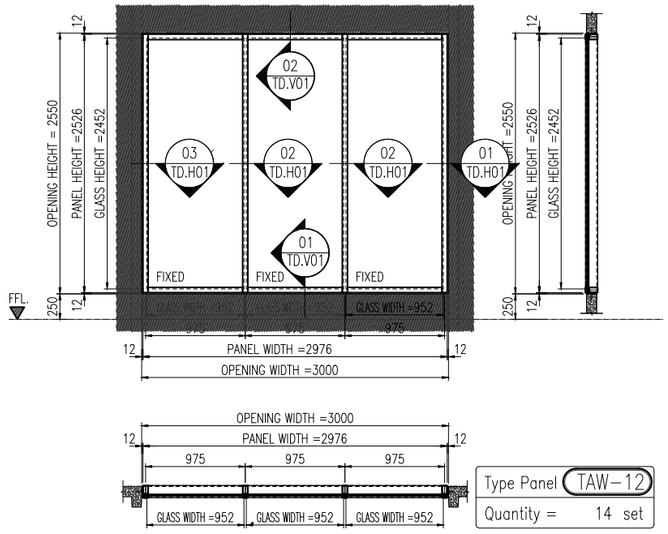



Type Panel TAW-12

Quantity = 14 set

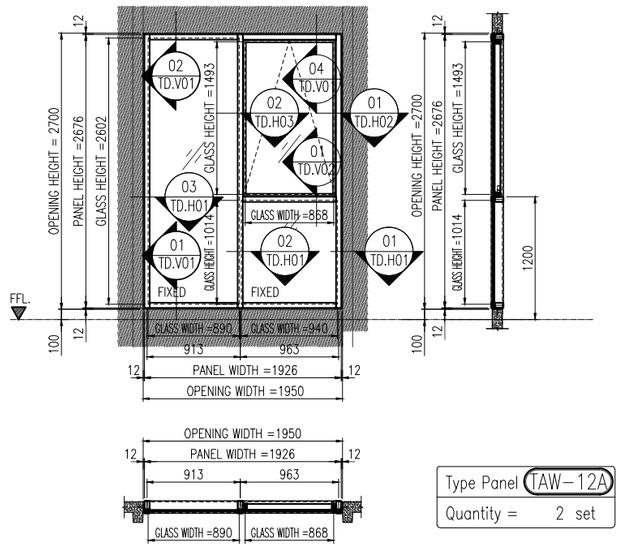



Type Panel TAW-12A

Quantity = 2 set

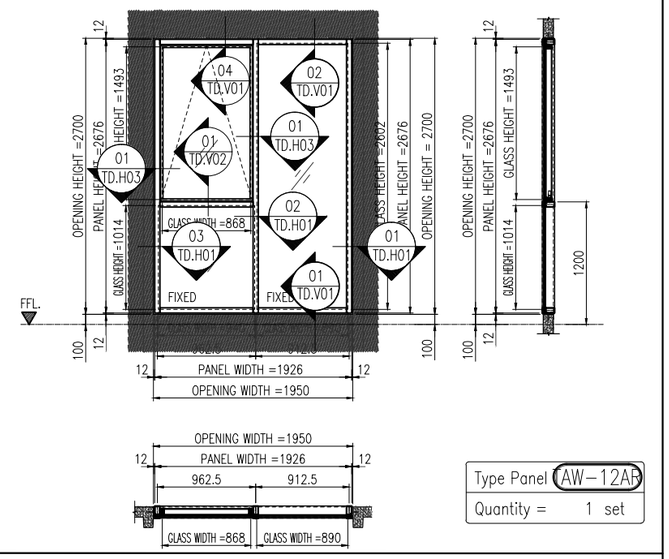



Type Panel TAW-12AR

Quantity = 1 set

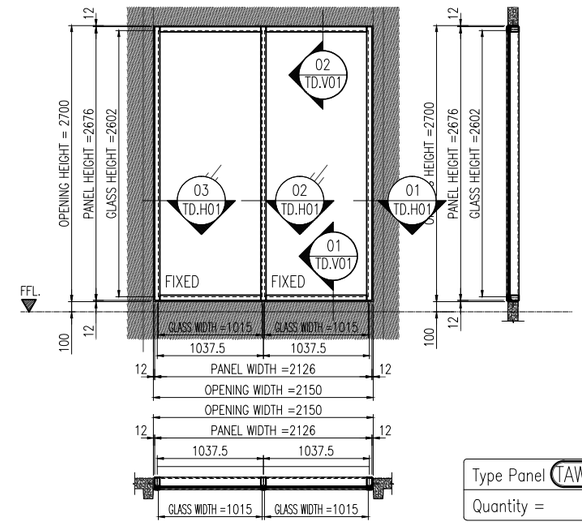



Type Panel TAW-12B

Quantity = 1 set

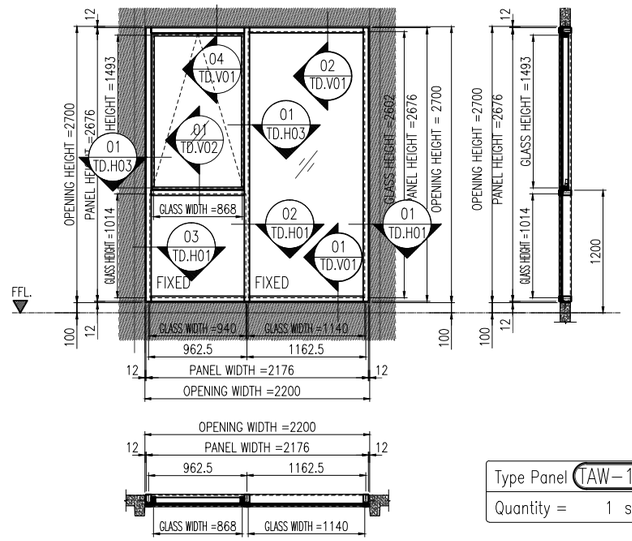



Type Panel TAW-12C

Quantity = 1 set

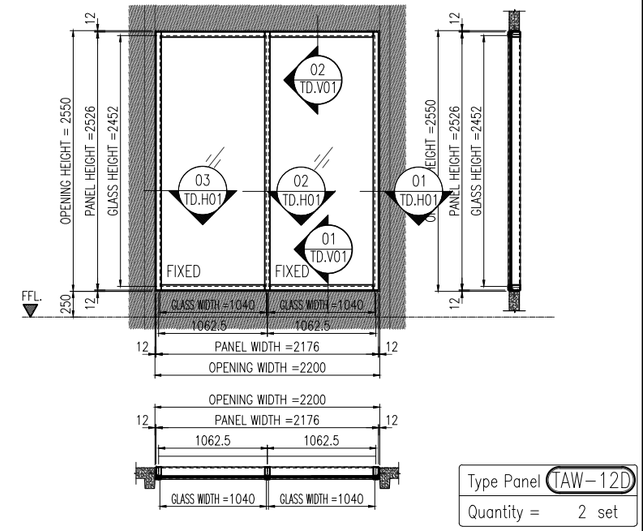



Type Panel TAW-12D

Quantity = 2 set

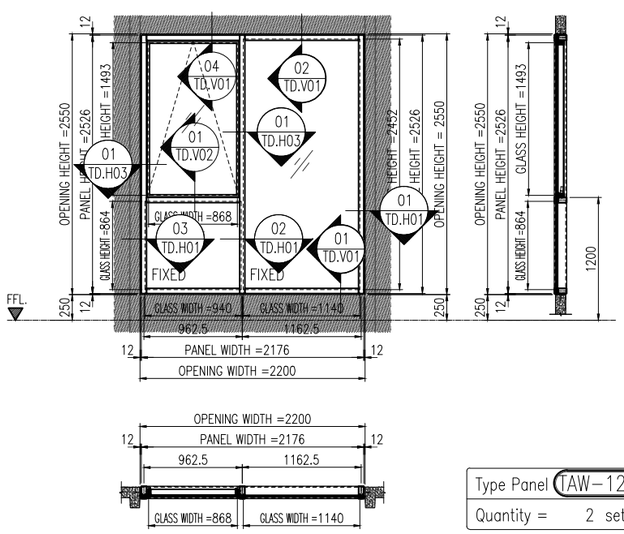



Type Panel TAW-12E

Quantity = 2 set

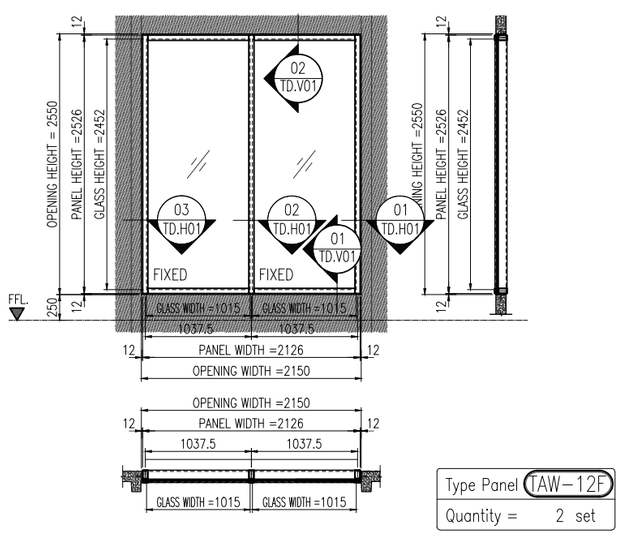


Type Panel TAW-12F

Quantity = 2 set

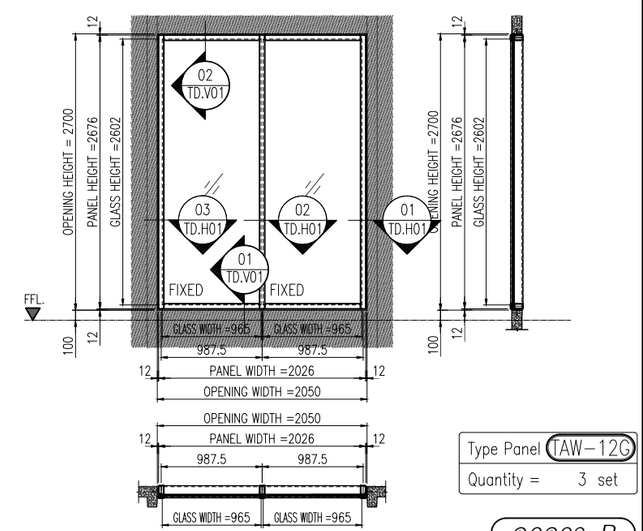


Type Panel TAW-12G

Quantity = 3 set

อาคาร B


**L.P.N. DEVELOPMENT PUBLIC CO., LTD.**
1168/109 36th floor Lumpini Tower
Rama 4 Road Sathorn Bangkok 10120
tel. (662) 2855011-6
fax. (662) 2855017


## สัญลักษณ์วัสดุตกแต่ง

### วัสดุพื้น

F1 ปูกระเบื้องเซรามิคขนาด 12"x12" พร้อมบัวชิงฉนัก PVC.2"
F2 ปูกระเบื้องเซรามิคขนาด 12" x 12" พร้อมแนวและ
ขอบทำมิวชิ่งเมดด์ซีดเม้น
F3 ปูกระเบื้องเซรามิคขนาด 12"x12" (สำหรับห้องน้ำ)
F3A ปูกระเบื้องเซรามิคขนาด 12"x12" (สำหรับห้องน้ำ)
F4 ปูกระเบื้องเซรามิคขนาด 12"x12"
F4A ปูกระเบื้องเซรามิคขนาด 12"x12"(สำหรับห้องพักขนะ)
F4B ปูกระเบื้องเซรามิคขนาด 12"x12"(สำหรับระเบียง)
F4C ปูกระเบื้องเซรามิคขนาด 12"x12"(สำหรับทางเดินส่วนกลาง)
F5 ปูอาฟิเมลล์สำเร็จรูป พร้อมบัวชิงฉนัก PVC.2"
F6 พื้นทำผิวซีเมนต์ขัดมัน
F7 พื้นทำผิวซีเมนต์ขัดหยาบ
F8 พื้นทำผิวกรวดล้าง
F9 พื้นทำระบบกันซึม
F9A พื้นทำผิวขัดเรียบทาสี EPOXY
F10 ทำผิวดูแบบ INTERIOR (PAI)
F11 ทำผิวดูแบบ LANDSCAPE
หมายเหตุ ยาแนวรอยต่อกระเบื้องด้วยปูนซีเมนต์ดำ

### วัสดุผนัง

P1 ฉนัง ค.ส.ล. สำเร็จรูป (ทาสีภายนอก, ภายใน)
P2 ฉาบปูนเรียบทาสี (สำหรับภายนอก, ภายใน)
P2A ฉาบปูนเรียบทาสี หนา 15 ซม. (สำหรับภายนอก, ภายใน)
P3 บุกระเบื้องเซรามิค 8" x 8" (ชนิดดูผนัง)
P4 ฉนังอิบซัมบอร์ดหนา 9 มม. ทำรอยต่อเรียบทาสี
โครงเหล็กรูปสังกะสี
P5 ฉนัง ค.ส.ล. ฉาบปูนเรียบทาสี
P5A ฉนัง ค.ส.ล. พ่นสีระเบิด
P6 ฉนัง ค.ส.ล. เปลือยขัดแต่งให้เรียบร้อยทาสี
P7 ฉนัง ค.ส.ล. เปลือยขัดแต่งไม่ทาสี
P8 ฉนังบุวัสดุตามตัวอย่าง

CURTAIN WALL & FACADE CONTRACTOR :


ISO.9002
**KIM YOO SENG**
41/8 RAMA 3 ROAD, CHONG-NONSEE, YANNAWA, BANGKOK 10120, THAILAND
TEL : 294-6291 - 8 FAX : (662) 294-1744


REVISION

| NO. | DESCRIPTION | DATE |
|---|---|---|
| 1 | | |
| 2 | | |
| 3 | | |
| 4 | | |
| 5 | | |
| 6 | | |
| 7 | | |

PROJECT :

LUMPINI TOWER B
VIBHAVADI-CHATUCHAK

PROJECT NO : 1802 LPark-VC


# AS-BUILT DRAWING

DRAWING TITLE :
ELEVATION GLASS WALL OF PANEL TYPE @ TOWER B


| | |
|---|---|
| DRAWN : | UDOMSAK.P |
| CHECKED : | SANGUAN |
| DATE : | 10/07/2562 |


| SHEET NO. | DWG. NO. | Rev. |
|---|---|---|
| | EL.10 | - |


These drawings are the property of P.A. Design Co., Ltd.
and not to be used or reproduced without specific permission.

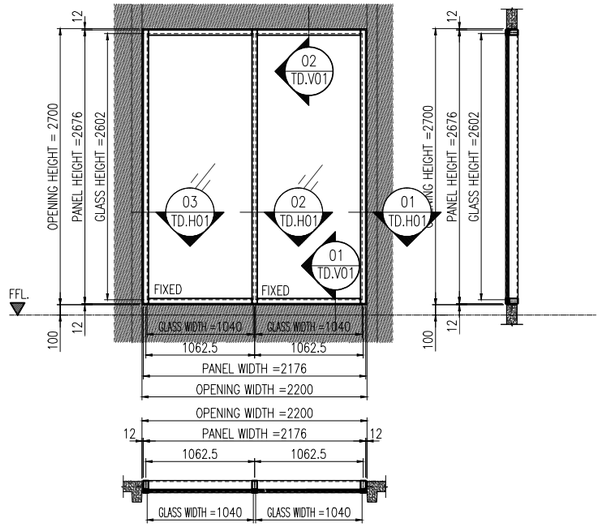




Type Panel TAW–15A
Quantity = 1 set

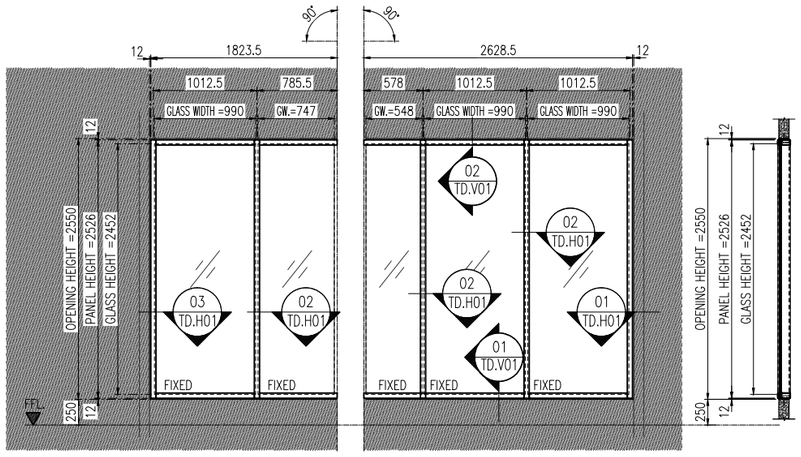

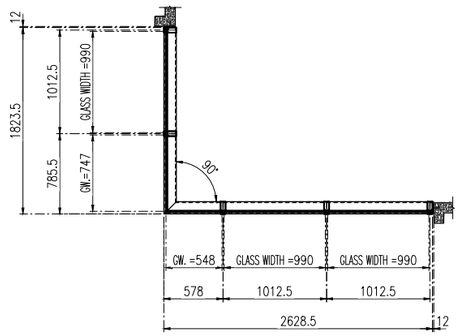
Type Panel TAW–15
Quantity = 1 set

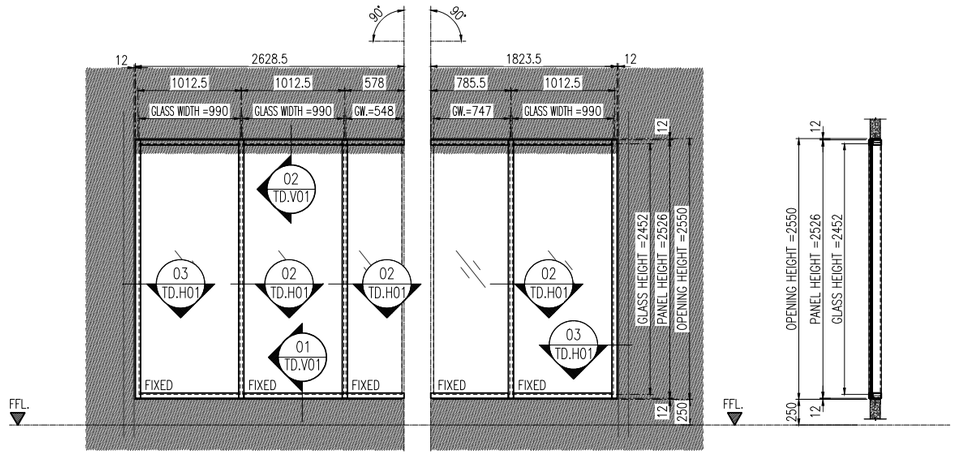


Type Panel TAW–15R
Quantity = 1 set

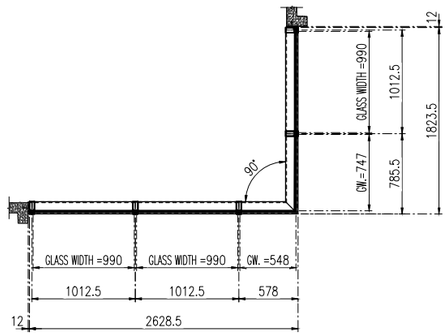อาคาร B


**L.P.N. DEVELOPMENT PUBLIC CO., LTD.**
1168/109 36th floor Lumpini Tower
Rama 4 Road Sathorn Bangkok 10120
tel. (662) 2855011-6
fax. (662) 2855017


## สัญลักษณ์วัสดุตกแต่ง

### วัสดุพื้น

F1 ปูกระเบื้องเซรามิคขนาด 12"x12" พร้อมบัวเชิงผนัง PVC.2"
F2 ปูกระเบื้องเซรามิคขนาด 12" x 12" พร้อมแนวและ
ขอบทำมิวซีเมนต์ขัดมัน
F3 ปูกระเบื้องเซรามิคขนาด 12"x12" (สำหรับห้องน้ำ)
F3A ปูกระเบื้องเซรามิคขนาด 12"x12" (สำหรับห้องน้ำ)
F4 ปูกระเบื้องเซรามิคขนาด 12"x12"
F4A ปูกระเบื้องเซรามิคขนาด 12"x12"(สำหรับห้องพักขยะ)
F4B ปูกระเบื้องเซรามิคขนาด 12"x12"(สำหรับระเบียง)
F4C ปูกระเบื้องเซรามิคขนาด 12"x12"(สำหรับทางเดินส่วนกลาง)
F5 ปูอะมิเนตล้วจรูป พร้อมบัวเชิงผนัง PVC.2"
F6 ฟินท์ผิวมิวซีเมนต์ขัดมัน
F7 ฟินท์ผิวมิวซีเมนต์ขัดหยาบ
F8 ฟินท์ผิวกรวดล้าง
F9 ฟินท์ทระบบกันซึม
F9A ฟินท์ผิวขัดเรียบทาสี EPOXY
F10 ทำผิวดูแบบ INTERIOR (PAI)
F11 ทำผิวดูแบบ LANDSCAPE
หมายเหตุ ยาแนวรอยต่อกระเบื้องด้วยปูนซีเมนต์ดำ

### วัสดุผนัง

P1 ผนัง ค.ส.ล. ฉาบปูนเรียบทาสี (ทาสีภายนอก, ภายใน)
P2 ฉาบปูนเรียบทาสี (สำหรับภายนอก, ภายใน)
P2A ฉาบปูนเรียบทาสี หนา 15 ซม. (สำหรับภายนอก, ภายใน)
P3 บุกระเบื้องเซรามิค 8" x 8" (ชนิดมุมผนัง)
P4 ผนังอิฐมอญก่อหนา 9 ม.ม. ทำรอยต่อเรียบทาสี
โครงเหล็กรูปสี่เหลี่ยม
P5 ผนัง ค.ส.ล. ฉาบปูนเรียบทาสี
P5A ผนัง ค.ส.ล. พ่นสีระเบิด
P6 ผนัง ค.ส.ล. เปลือยขัดแต่งให้เรียบร้อยทาสี
P7 ผนัง ค.ส.ล. เปลือยขัดแต่งไม่ทาสี
P8 ผนังวัสดุตามตัวอย่าง

CURTAIN WALL & FACADE CONTRACTOR :

**ISO.9002 KIM YOO SENG**

41/8 RAMA 3 ROAD, CHONG-NONSEE, YANNAWA, BANGKOK 10120, THAILAND
TEL : 294-6291 - 8 FAX : (662) 294-1744

REVISION

| NO. | DESCRIPTION | DATE |
|---|---|---|
| 1 | | |
| 2 | | |
| 3 | | |
| 4 | | |
| 5 | | |
| 6 | | |
| 7 | | |

PROJECT :
LUMPINI TOWER B
VIBHAVADI-CHATCHAK

PROJECT NO : 1802 LPark-VC


# AS-BUILT DRAWING

DRAWING TITLE :
ELEVATION GLASS WALL OF PANEL TYPE @ TOWER B


| | |
|---|---|
| DRAWN : | UDOMSAK.P |
| CHECKED : | SANGUAN |
| DATE : | 10/07/2562 |

| SHEET NO. | DWG. NO. | Rev. |
|---|---|---|
| | EL.11 | - |



These drawings are the property of P.A. Design Co., Ltd.
and not to be used or reproduced without specific permission.

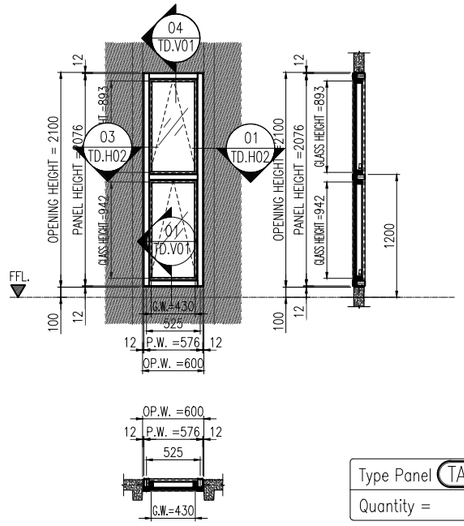



Type Panel TAW-16
Quantity = 19 set

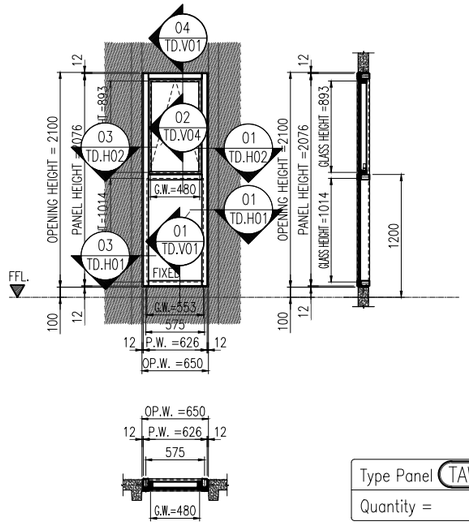



Type Panel TAW-17
Quantity = 7 set

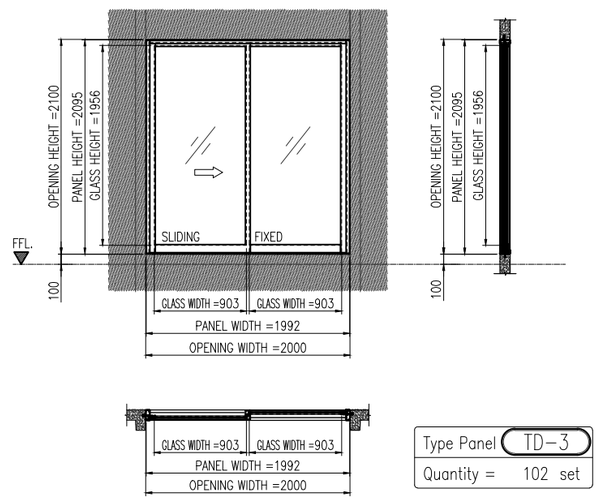



Type Panel TD-3
Quantity = 102 set

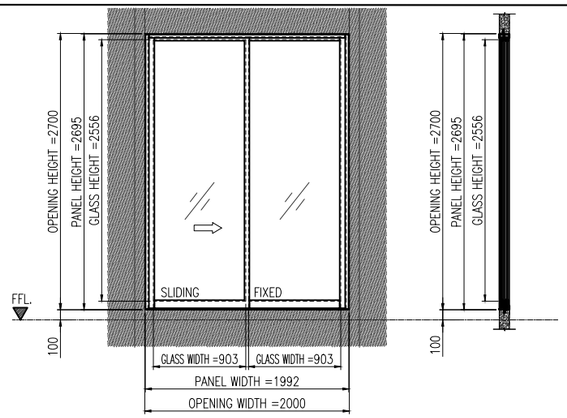



Type Panel TD-3A
Quantity = 1 set

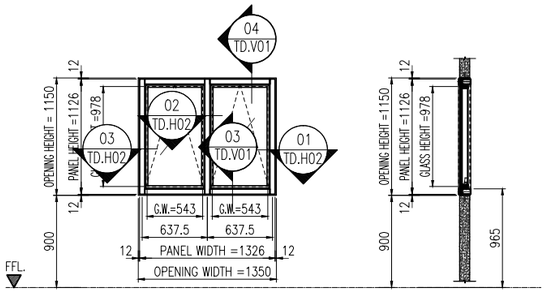



Type Panel FW-1
Quantity = 38 set

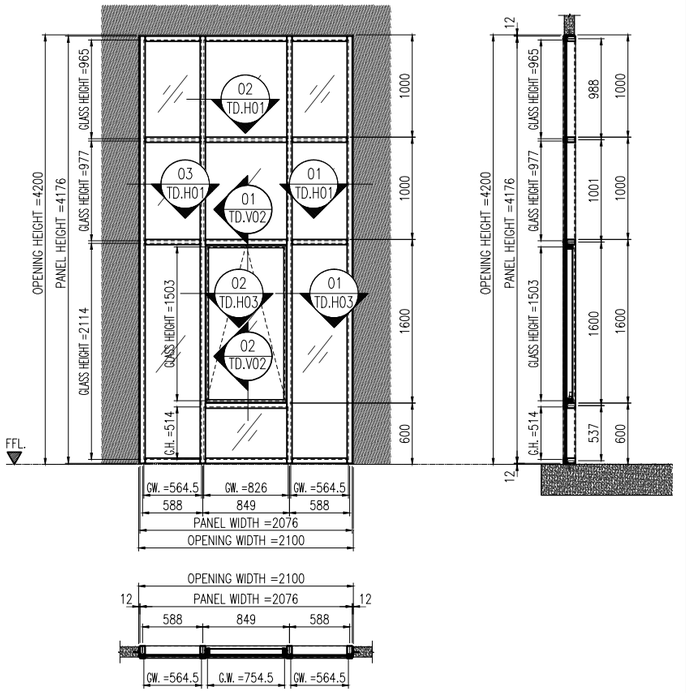




Type Panel AW-2
Quantity = 1 set

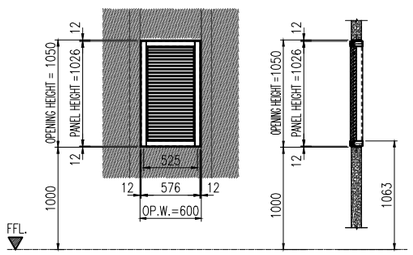

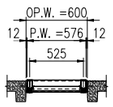
Type Panel SW-1
Quantity = 5 set

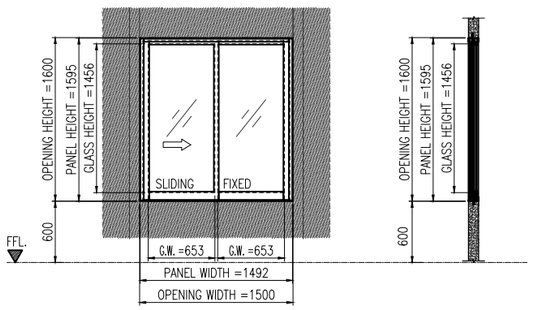


Type Panel AW-4
Quantity = 2 set

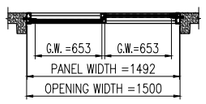อาคาร B


**L.P.N. DEVELOPMENT PUBLIC CO., LTD.**
1168/109 36th floor Lumpini Tower
Rama 4 Road Sathorn Bangkok 10120
tel. (662) 2855011-6
fax. (662) 2855017


## สัญลักษณ์วัสดุตกแต่ง

### วัสดุพื้น

F1 ปูกระเบื้องเซรามิคขนาด 12"x12" พร้อมบัวชิงเฉนี่ย PVC.2"
F2 ปูกระเบื้องเซรามิคขนาด 12" x 12" พร้อมแนวและ
ขอบทำผิวซีเมนต์ขัดมัน
F3 ปูกระเบื้องเซรามิคขนาด 12"x12" (สำหรับห้องน้ำ)
F3A ปูกระเบื้องเซรามิคขนาด 12"x12" (สำหรับห้องน้ำ)
F4 ปูกระเบื้องเซรามิคขนาด 12"x12"
F4A ปูกระเบื้องเซรามิคขนาด 12"x12"(สำหรับห้องพักขนะ)
F4B ปูกระเบื้องเซรามิคขนาด 12"x12"(สำหรับระเบียง)
F4C ปูกระเบื้องเซรามิคขนาด 12"x12"(สำหรับทางเดินส่วนกลาง)
F5 ปูอะมิเนตสำเร็จรูป พร้อมบัวชิงเฉนี่ย PVC.2"
F6 ฟินท์ผิวซีเมนต์ขัดมัน
F7 ฟินท์ผิวซีเมนต์ขัดหยาบ
F8 ฟินท์ผิวกรวดล้าง
F9 ฟินท์ระบบกันซึม
F9A ฟินท์ผิวขัดเรียบทาสี EPOXY
F10 ทำผิวตู้แบบ INTERIOR (PAI)
F11 ทำผิวตู้แบบ LANDSCAPE
หมายเหตุ ยาแนวรอยต่อกระเบื้องด้วยปูนซีเมนต์ดำ

### วัสดุผนัง

P1 ฉนัง ค.ส.ล. สำเร็จรูป (ทาสีภายนอก, ภายใน)
P2 ฉาบปูนเรียบทาสี (สำหรับภายนอก, ภายใน)
P2A ฉาบปูนเรียบทาสี หนา 15 ซม. (สำหรับภายนอก, ภายใน)
P3 บุกระเบื้องเซรามิค 8" x 8" (ชนิดบุฉนัง)
P4 ฉนังอิฐมอญครึ่งแผ่นหนา 9 ม.ม. ทำรอยต่อเรียบทาสี
โครงเหล็กรูปสี่เหลี่ยม
P5 ฉนัง ค.ส.ล. ฉาบปูนเรียบทาสี
P5A ฉนัง ค.ส.ล. พ่นสีระเบิด
P6 ฉนัง ค.ส.ล. เปลือยขัดแต่งให้เรียบร้อยทาสี
P7 ฉนัง ค.ส.ล. เปลือยขัดแต่งไม่ทาสี
P8 ฉนังวัสดุตามตัวอย่าง

CURTAIN WALL & FACADE CONTRACTOR :


ISO.9002
**KIM YOO SENG**
41/8 RAMA 3 ROAD, CHONG-NONSEE, YANNAWA, BANGKOK 10120, THAILAND
TEL : 294-6291 - 8 FAX : (662) 294-1744


REVISION

| NO. | DESCRIPTION | DATE |
|---|---|---|
| 1 | | |
| 2 | | |
| 3 | | |
| 4 | | |
| 5 | | |
| 6 | | |
| 7 | | |

PROJECT :
LUMPINI TOWER B
VIBHAVADI-RHATCHDAPHISEK

PROJECT NO : 1802 LPark-VC


# AS-BUILT DRAWING

DRAWING TITLE :
ELEVATION GLASS WALL OF PANEL TYPE @ TOWER B


| | |
|---|---|
| DRAWN : | UDOMSAK.P |
| CHECKED : | SANGUAN |
| DATE : | 10/07/2562 |

| SHEET NO. | DWG. NO. | Rev. |
|---|---|---|
| | EL.12 | - |



These drawings are the property of P.A. Design Co., Ltd.
and not to be used or reproduced without specific permission.

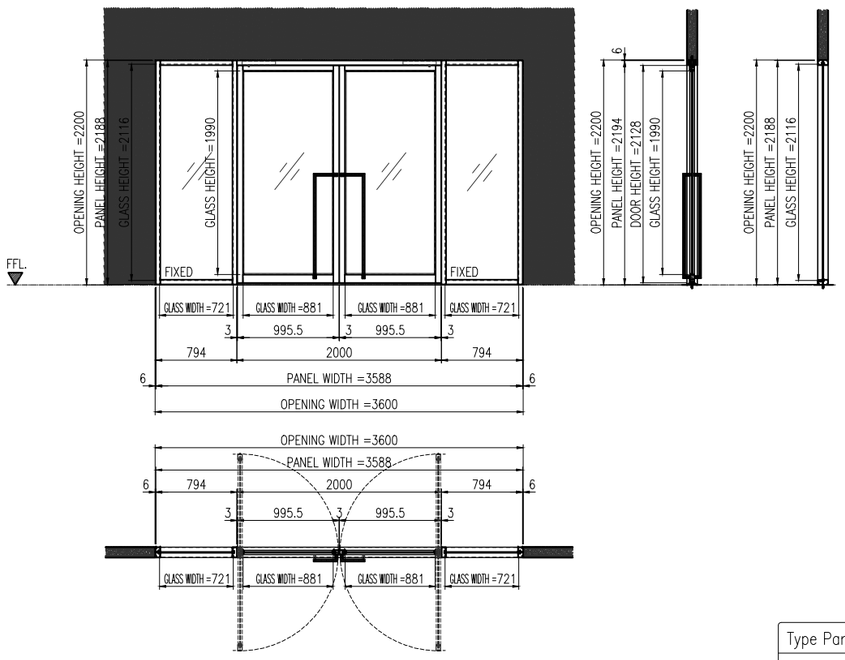


Type Panel TD-1
Quantity = 72 set

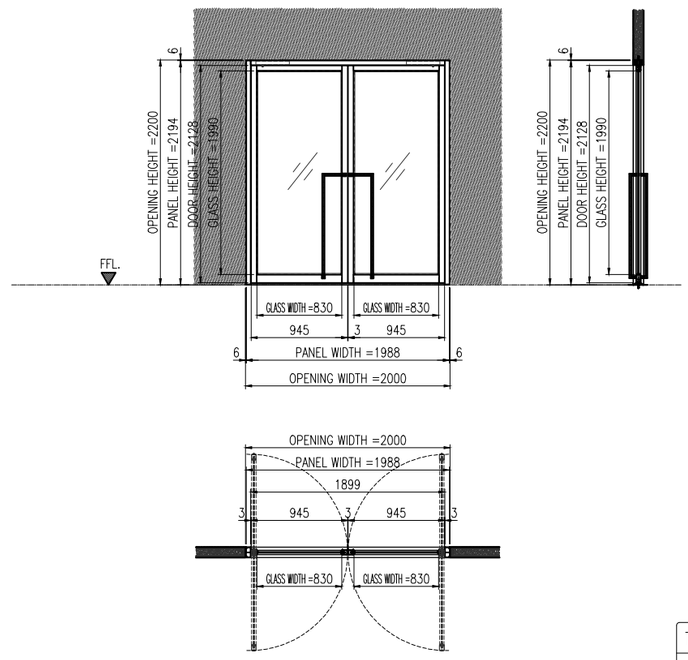


Type Panel TD-2
Quantity = 18 set

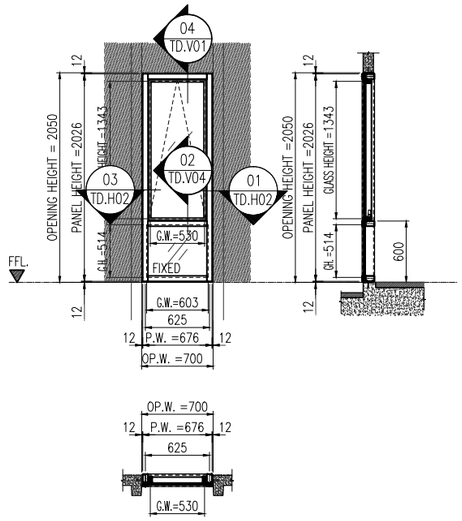


Type Panel AW-6
Quantity = 8 set

อาคาร B


**L.P.N. DEVELOPMENT PUBLIC CO., LTD.**
1168/109 36th floor Lumpini Tower
Rama 4 Road Sathorn Bangkok 10120
tel. (662) 2855011-6
fax. (662) 2855017


## สัญลักษณ์วัสดุตกแต่ง

### วัสดุพื้น

F1 ปูกระเบื้องเซรามิคขนาด 12"x12" พร้อมบัวซิงเฉนิ PVC.2"
F2 ปูกระเบื้องเซรามิคขนาด 12" x 12" พร้อมแนวและ
ขอบทำผิวซีเมนต์ขัดมัน
F3 ปูกระเบื้องเซรามิคขนาด 12"x12" (สำหรับห้องน้ำ)
F3A ปูกระเบื้องเซรามิคขนาด 12"x12" (สำหรับห้องน้ำ)
F4 ปูกระเบื้องเซรามิคขนาด 12"x12"
F4A ปูกระเบื้องเซรามิคขนาด 12"x12"(สำหรับห้องพักขยะ)
F4B ปูกระเบื้องเซรามิคขนาด 12"x12"(สำหรับระเบียง)
F4C ปูกระเบื้องเซรามิคขนาด 12"x12"(สำหรับทางเดินส่วนกลาง)
F5 ปูอะลิเมสล่าเจ็จปู่ พร้อมบัวซิงเฉนิ PVC.2"
F6 ฟินท์ผิวซีเมนต์ขัดมัน
F7 ฟินท์ผิวซีเมนต์ขัดหยาบ
F8 ฟินท์ผิวกรวดล้าง
F9 ฟินท์ระบบกันซึม
F9A ฟินท์ผิวขัดเรียบทาสี EPOXY
F10 ทำผิวตูแบบ INTERIOR (PAI)
F11 ทำผิวตูแบบ LANDSCAPE
หมายเหตุ ยาแนวรอยต่อกระเบื้องด้วยปูนซีเมนต์ดำ

### วัสดุผนัง

P1 ผนัง ค.ส.ล. สำเจ็จรูป (ทาสีภายนอก, ภายใน)
P2 ฉาบปูนเรียบทาสี (สำหรับภายนอก, ภายใน)
P2A ฉาบปูนเรียบทาสี หนา 15 ซม. (สำหรับภายนอก, ภายใน)
P3 บุกระเบื้องเซรามิค 8" x 8" (ชนิดตูแผ่น)
P4 ผนังอิบริดบอร์ดหนา 9 มม. ทำรอยต่อเรียบทาสี
โครงเหล็กรูปสี่เหลี่ยม
P5 ผนัง ค.ส.ล. ฉาบปูนเรียบทาสี
P5A ผนัง ค.ส.ล. พ่นสีระเบิด
P6 ผนัง ค.ส.ล. เปลือยขัดแต่งให้เรียบร้อยทาสี
P7 ผนัง ค.ส.ล. เปลือยขัดแต่งไม่ทาสี
P8 ผนังวัสดุตามตัวอย่าง

CURTAIN WALL & FACADE CONTRACTOR :


ISO.9002
**KIM YOO SENG**
41/8 RAMA 3 ROAD, CHONG-NONSEE, YANNAWA, BANGKOK 10120, THAILAND
TEL : 294-6291 - 8 FAX : (662) 294-1744


REVISION

| NO. | DESCRIPTION | DATE |
|---|---|---|
| 1 | | |
| 2 | | |
| 3 | | |
| 4 | | |
| 5 | | |
| 6 | | |
| 7 | | |

PROJECT :
LUMPINI TOWER B
VIBHAVADI-CHATUCHAK

PROJECT NO : 1802 LPark-VC


# AS-BUILT DRAWING

DRAWING TITLE :
ELEVATION GLASS WALL OF PANEL TYPE @ TOWER B


| | |
|---|---|
| DRAWN : | UDOMSAK.P |
| CHECKED : | SANGUAN |
| DATE : | 10/07/2562 |

| SHEET NO. | DWG. NO. | Rev. |
|---|---|---|
| | EL.13 | - |



These drawings are the property of P.A. Design Co., Ltd.
and not to be used or reproduced without specific permission.

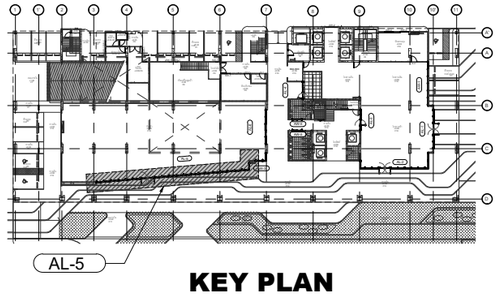


**KEY PLAN**

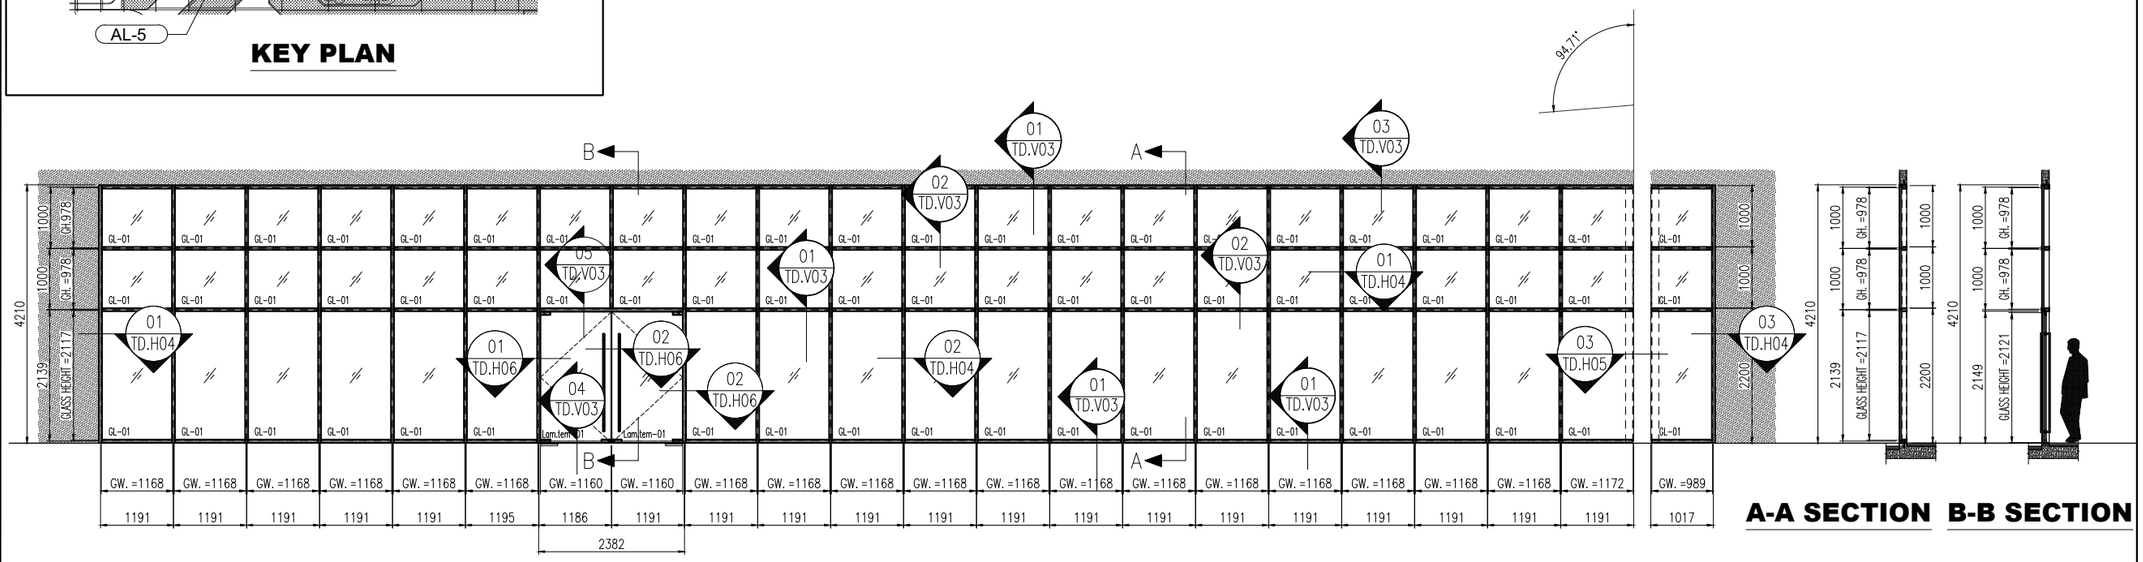


**A-A SECTION** **B-B SECTION**

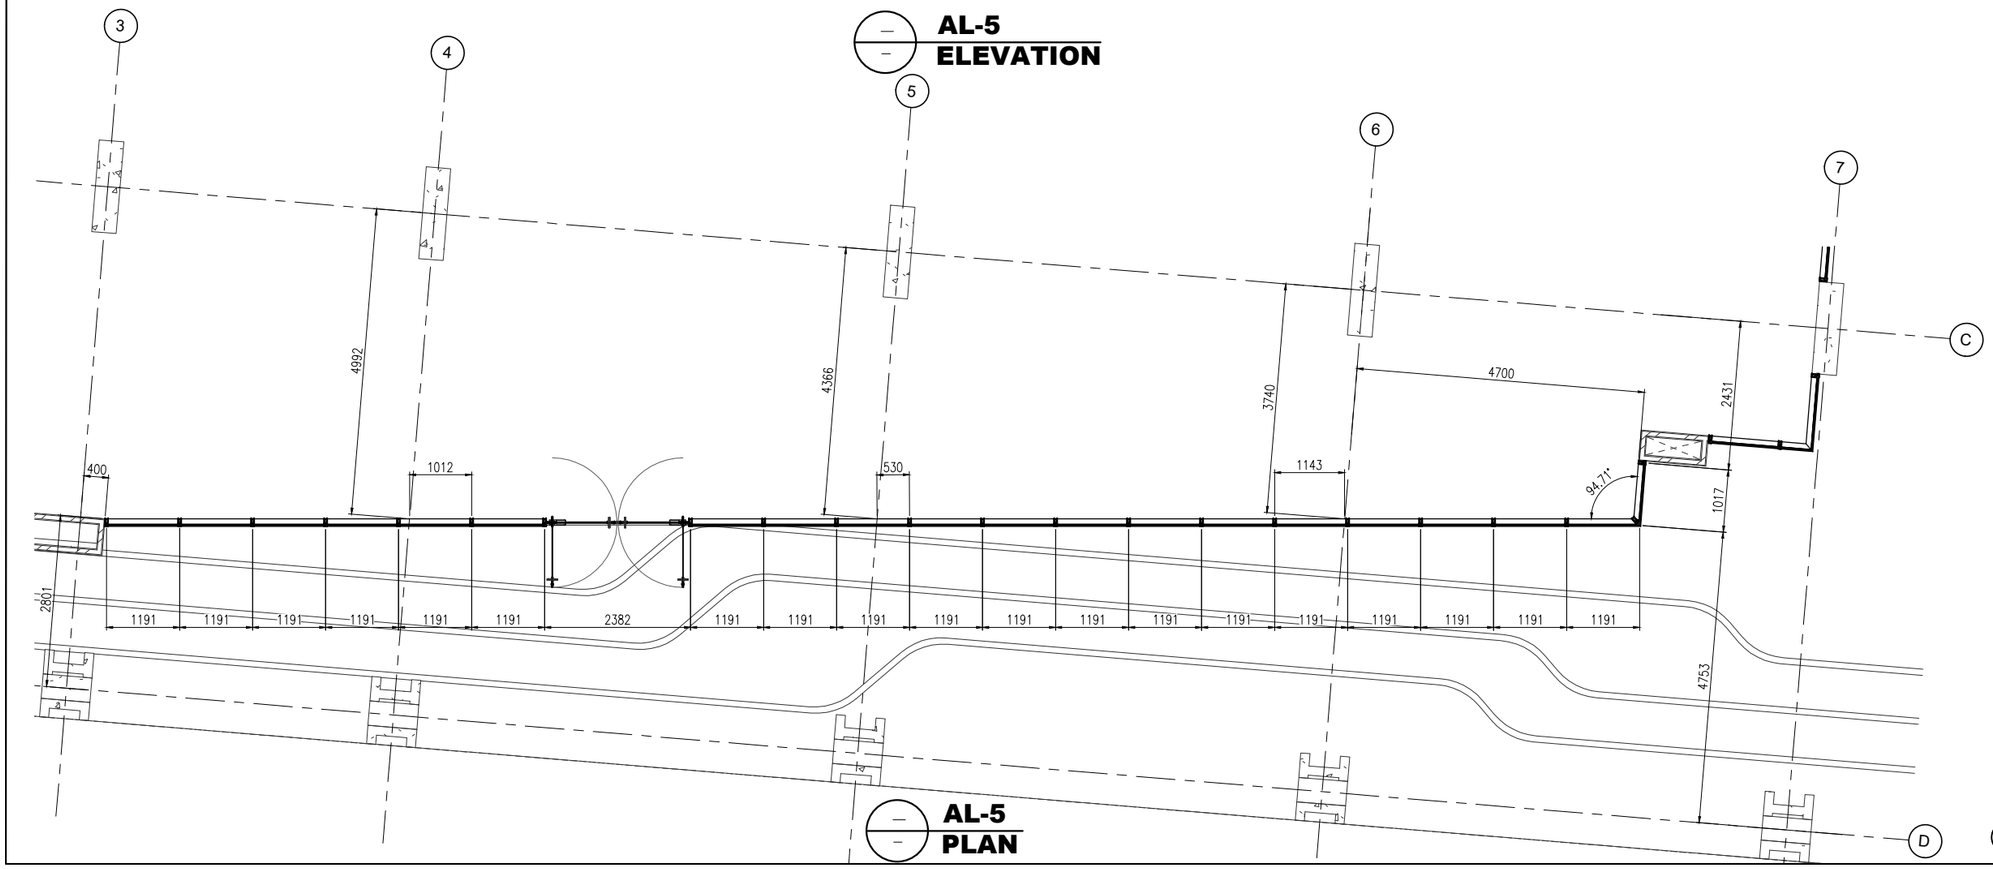


**AL-5 ELEVATION**

**AL-5 PLAN**

อาคาร B

**L.P.N. DEVELOPMENT PUBLIC CO., LTD.**
1168/109 36th floor Lumpini Tower
Rama 4 Road Sathorn Bangkok 10120
tel. (662) 2855011-6
fax. (662) 2855017

## สัญลักษณ์วัสดุตกแต่ง

### วัสดุพื้น

F1 ปูกระเบื้องเซรามิคขนาด 12"x12" พร้อมบัวเชิงผนัง PVC.2"
F2 ปูกระเบื้องเซรามิคขนาด 12" x 12" พร้อมแนวและขอบทำผิวซีเมนต์ขัดมัน
F3 ปูกระเบื้องเซรามิคขนาด 12"x12" (สำหรับห้องน้ำ)
F3A ปูกระเบื้องเซรามิคขนาด 12"x12" (สำหรับห้องน้ำ)
F4 ปูกระเบื้องเซรามิคขนาด 12"x12"
F4A ปูกระเบื้องเซรามิคขนาด 12"x12"(สำหรับห้องพักขยะ)
F4B ปูกระเบื้องเซรามิคขนาด 12"x12"(สำหรับระเบียง)
F4C ปูกระเบื้องเซรามิคขนาด 12"x12"(สำหรับทางเดินส่วนกลาง)
F5 ปูลามิเนตลำเร็จรูป พร้อมบัวเชิงผนัง PVC.2"
F6 ฟินท์ผิวซีเมนต์ขัดมัน
F7 ฟินท์ผิวซีเมนต์ขัดหยาบ
F8 ฟินท์ผิวกรวดล้าง
F9 ฟินท์ระบบกันซึม
F9A ฟินท์ผิวขัดเรียบทาสี EPOXY
F10 ทำผิวดูแบบ INTERIOR (PAI)
F11 ทำผิวดูแบบ LANDSCAPE
หมายเหตุ ยานแวรอต่อกระเบื้องด้วยปูนซีเมนต์ดำ

### วัสดุผนัง

P1 ผนัง ค.ส.ล. ฉำเร็จรูป (ทาสีภายนอก, ภายใน)
P2 ฉาบปูนเรียบทาสี (สำหรับภายนอก, ภายใน)
P2A ฉาบปูนเรียบทาสี หนา 15 ซม. (สำหรับภายนอก, ภายใน)
P3 บุกระเบื้องเซรามิค 8" x 8" (ชนิดดูแผ่น)
P4 ผนังยิบซั่มบอร์ดหนา 9 มม. ทำรอยต่อเรียบทาสี โครงเหล็กรูปสี่งกระสี
P5 ผนัง ค.ส.ล. ฉาบปูนเรียบทาสี
P5A ผนัง ค.ส.ล. พ่นสีระเบิด
P6 ผนัง ค.ส.ล. เปลี่ยอรัดแต่งให้เรียบร้อยทาสี
P7 ผนัง ค.ส.ล. เปลี่ยอรัดแต่งไม่ทาสี
P8 ผนังวัสดุตามตัวอย่าง

CURTAIN WALL & FACADE CONTRACTOR :

ISO.9002
**KIM YOO SENG**
41/8 RAMA 3 ROAD, CHONG-NONSEE, YANNAWA, BANGKOK 10120, THAILAND
TEL : 294-6291 - 8 FAX : (662) 294-1744

REVISION

| NO. | DESCRIPTION | DATE |
|---|---|---|
| 1 | | |
| 2 | | |
| 3 | | |
| 4 | | |
| 5 | | |
| 6 | | |
| 7 | | |

PROJECT :
LUMPINI TOWER B

PROJECT NO : 1802 LPark-VC


# AS-BUILT DRAWING

DRAWING TITLE :
ELEVATION GLASS WALL & DOOR OF LEVEL 1st
AL-5 @ TOWER B

| | |
|---|---|
| DRAWN : | UDOMSAK.P |
| CHECKED : | SANGUAN |
| DATE : | 10/07/2562 |

| SHEET NO. | DWG. NO. | Rev. |
|---|---|---|
| | EL.14 | - |


These drawings are the property of P.A. Design Co., Ltd.
and not to be used or reproduced without specific permission.

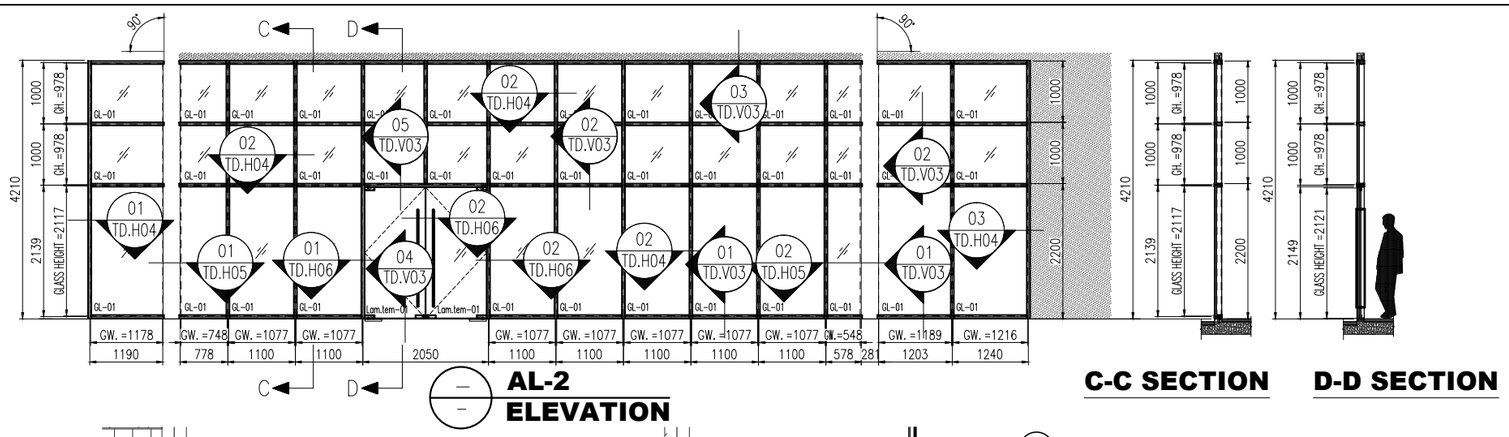



## AL-2 ELEVATION

## C-C SECTION

## D-D SECTION

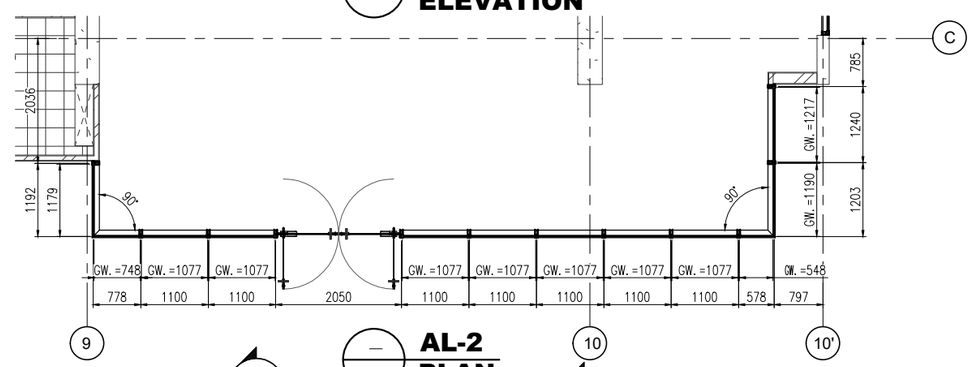


## AL-2 PLAN

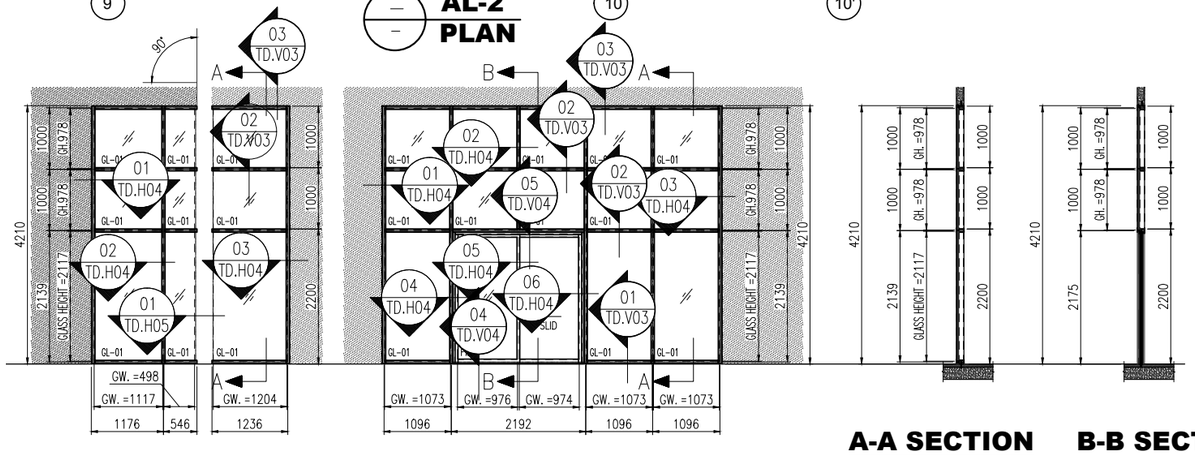



## A-A SECTION

## B-B SECTION





## AW-3 ELEVATION

## AL-6 ELEVATION

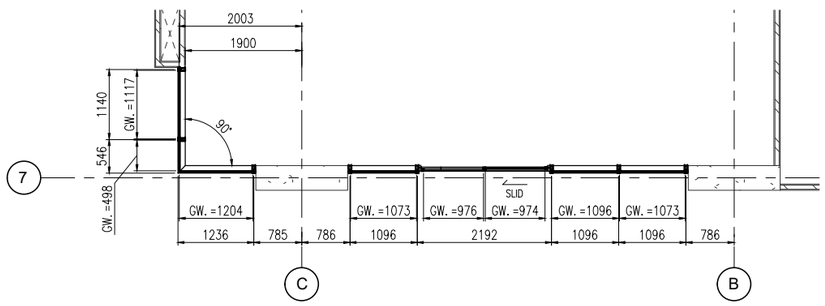


## AW-3 PLAN

## AL-6 PLAN

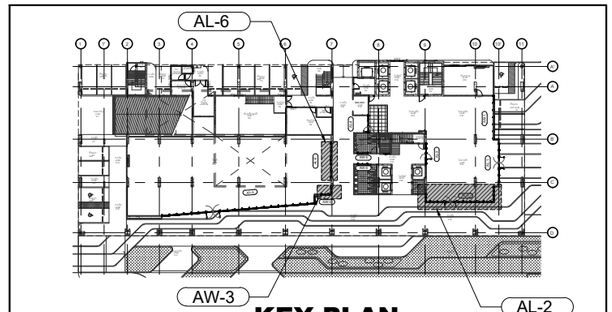


## KEY PLAN

อาคาร B


L.P.N. DEVELOPMENT PUBLIC CO., LTD.
1168/109 36th floor Lumpini Tower
Rama 4 Road Sathorn Bangkok 10120
tel. (662) 2855011-6
fax. (662) 2855017


## สัญลักษณ์วัสดุตกแต่ง

### วัสดุพื้น

F1 ปูกระเบื้องเซรามิคขนาด 12"x12" พร้อมบัวเชิงผนัง PVC.2"
F2 ปูกระเบื้องเซรามิคขนาด 12" x 12" พร้อมแนวและขอบทำผิวซีเมนต์ขัดมัน
F3 ปูกระเบื้องเซรามิคขนาด 12"x12" (สำหรับห้องน้ำ)
F3A ปูกระเบื้องเซรามิคขนาด 12"x12" (สำหรับห้องน้ำ)
F4 ปูกระเบื้องเซรามิคขนาด 12"x12"
F4A ปูกระเบื้องเซรามิคขนาด 12"x12"(สำหรับห้องพักขยะ)
F4B ปูกระเบื้องเซรามิคขนาด 12"x12"(สำหรับระเบียง)
F4C ปูกระเบื้องเซรามิคขนาด 12"x12"(สำหรับทางเดินส่วนกลาง)
F5 ปูลามิเนตสำเร็จรูป พร้อมบัวเชิงผนัง PVC.2"
F6 ฟินท์ผิวซีเมนต์ขัดมัน
F7 ฟินท์ผิวซีเมนต์ขัดหยาบ
F8 ฟินท์ผิวกรวดล้าง
F9 ฟินท์ระบบกันซึม
F9A ฟินท์ผิวขัดเรียบทาสี EPOXY
F10 ทำผิวตูแบบ INTERIOR (PAI)
F11 ทำผิวตูแบบ LANDSCAPE
หมายเหตุ ยาแนวรอยต่อกระเบื้องด้วยปูนซีเมนต์ดำ

### วัสดุผนัง

P1 ฉนัง ค.ส.ล. สำเร็จรูป (ทาสีภายนอก, ภายใน)
P2 ฉาบปูนเรียบทาสี (สำหรับภายนอก, ภายใน)
P2A ฉาบปูนเรียบทาสี หนา 15 ซม. (สำหรับภายนอก, ภายใน)
P3 บุกระเบื้องเซรามิค 8" x 8" (ชนิดบุผนัง)
P4 ฉนังอิบชีมบอร์ดหนา 9 มม. ทำรอยต่อเรียบทาสี โครงเหล็กรูปสี่เหลี่ยมจัตุรัสสี
P5 ฉนัง ค.ส.ล. ฉาบปูนเรียบทาสี
P5A ฉนัง ค.ส.ล. พ่นสีระเบิด
P6 ฉนัง ค.ส.ล. เปลี่ยอร์ดแต่งให้เรียบร้อยทาสี
P7 ฉนัง ค.ส.ล. เปลี่ยอร์ดแต่งไม่ทาสี
P8 ฉนังบุวัสดุตามตัวอย่าง

CURTAIN WALL & FACADE CONTRACTOR :


ISO.9002
KIM YOO SENG
41/8 RAMA 3 ROAD, CHONG-NONSEE, YANNAWA, BANGKOK 10120, THAILAND
TEL : 294-6291 - 8 FAX : (662) 294-1744


REVISION

| NO. | DESCRIPTION | DATE |
|---|---|---|
| 1 | | |
| 2 | | |
| 3 | | |
| 4 | | |
| 5 | | |
| 6 | | |
| 7 | | |

PROJECT :

LUMPINI TOWER B
VIBHAVADI - CHATUCHAK

PROJECT NO : 1802 LPark-VC


AS-BUILT DRAWING

DRAWING TITLE :
ELEVATION GLASS WALL & DOOR OF LEVEL 1st
AW-3 AL-2 AL-6 @ TOWER B


| | |
|---|---|
| DRAWN : | UDOMSAK.P |
| CHECKED : | SANGUAN |
| DATE : | 10/07/2562 |

| SHEET NO. | DWG. NO. | Rev. |
|---|---|---|
| | EL.15 | - |


These drawings are the property of P.A. Design Co., Ltd.
and not to be used or reproduced without specific permission.

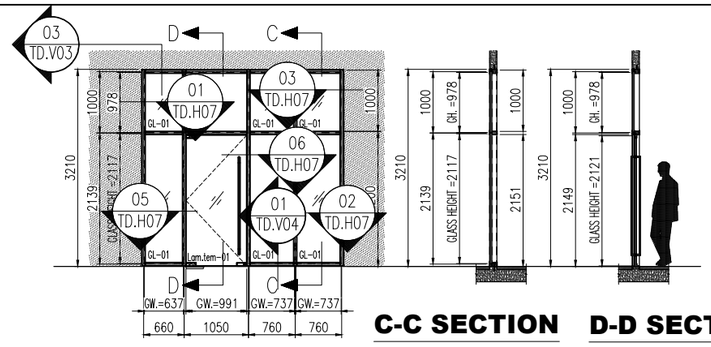


C-C SECTION

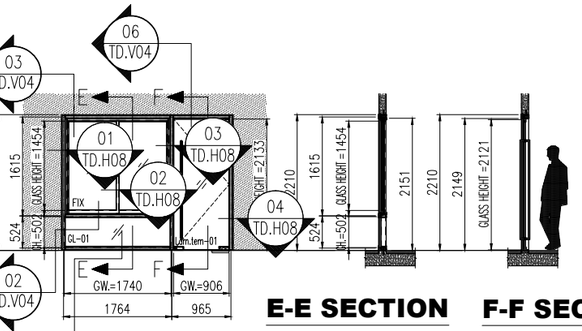


D-D SECTION


**AL-3**
**ELEVATION**




E-E SECTION


F-F SECTION

**AL-4**
**ELEVATION**

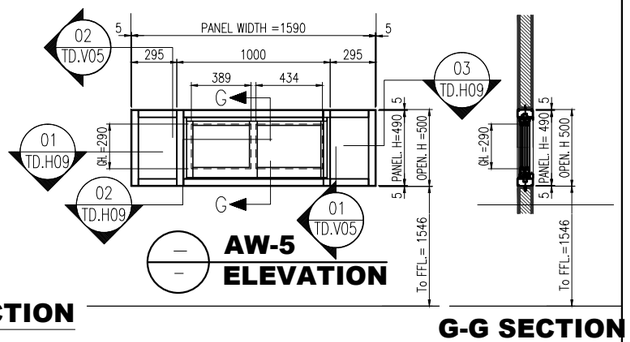



**AW-5**
**ELEVATION**


G-G SECTION

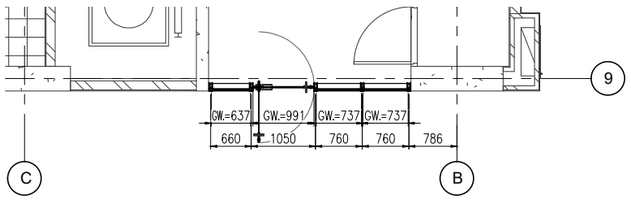



**AL-3**
**PLAN**

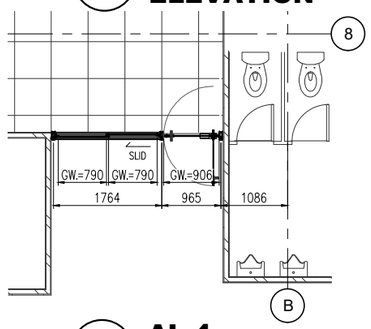


**AL-4**
**PLAN**

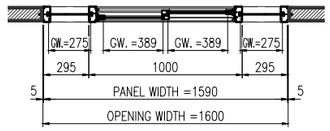


**AW-5**
**PLAN**

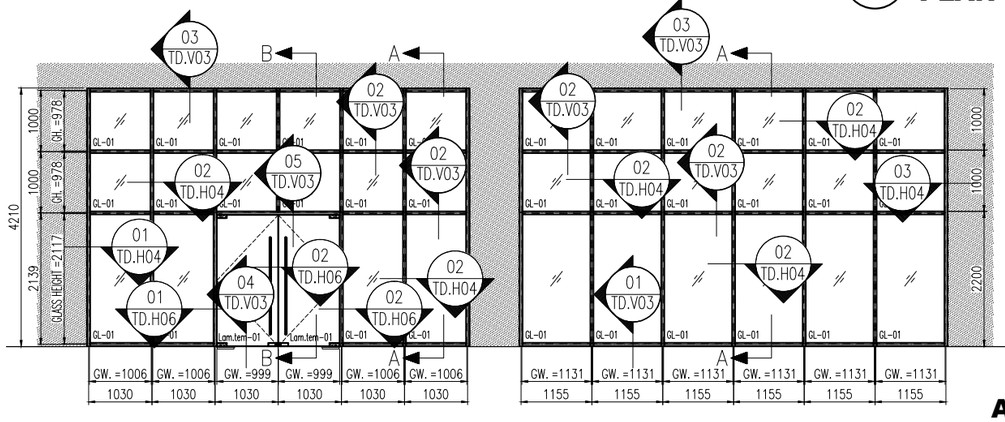







**AL-1**
**ELEVATION**

**AW-1**
**ELEVATION**

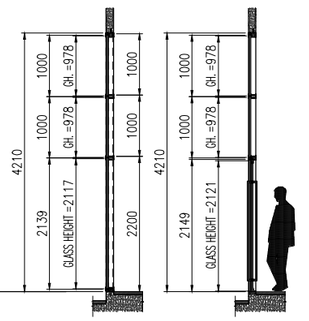



A-A SECTION

B-B SECTION

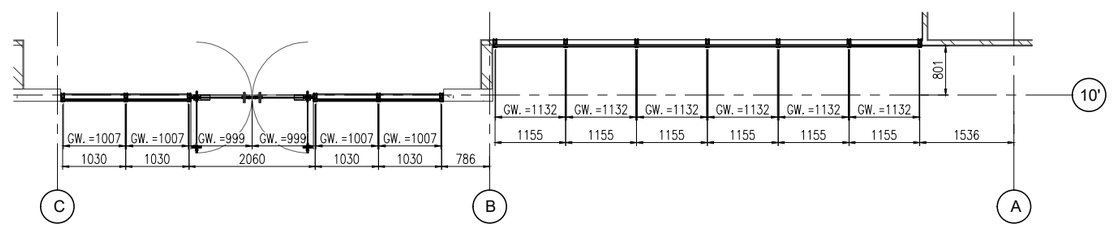


**AL-1**
**PLAN**

**AW-1**
**PLAN**

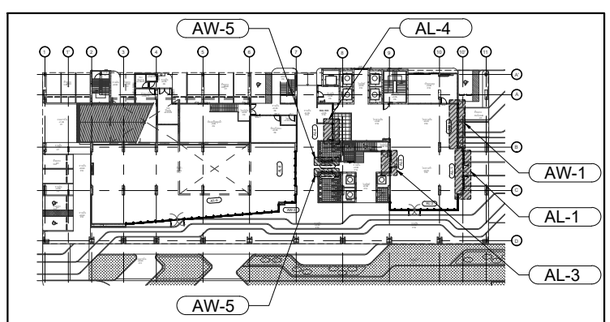


**KEY PLAN**

อาคาร B

## สัญลักษณ์วัสดุตกแต่ง

### วัสดุพื้น

F1 ปูกระเบื้องเซรามิคขนาด 12"x12" พร้อมบัวเชิงผนัง PVC.2"
F2 ปูกระเบื้องเซรามิคขนาด 12" x 12" พร้อมแนวและขอบทำผิวซีเมนต์ขัดมัน
F3 ปูกระเบื้องเซรามิคขนาด 12"x12" (สำหรับห้องน้ำ)
F3A ปูกระเบื้องเซรามิคขนาด 12"x12" (สำหรับห้องน้ำ)
F4 ปูกระเบื้องเซรามิคขนาด 12"x12"
F4A ปูกระเบื้องเซรามิคขนาด 12"x12"(สำหรับห้องพักขยะ)
F4B ปูกระเบื้องเซรามิคขนาด 12"x12"(สำหรับระเบียง)
F4C ปูกระเบื้องเซรามิคขนาด 12"x12"(สำหรับทางเดินส่วนกลาง)
F5 ปูลามิเนตลำเร็จรูป พร้อมบัวเชิงผนัง PVC.2"
F6 ฟินท์ผิวซีเมนต์ขัดมัน
F7 ฟินท์ผิวซีเมนต์ขัดหยาบ
F8 ฟินท์ผิวกรวดล้าง
F9 ฟินท์ระบบกันซึม
F9A ฟินท์ผิวขัดเรียบทาสี EPOXY
F10 ทำผิวพื้นแบบ INTERIOR (PAI)
F11 ทำผิวพื้นแบบ LANDSCAPE
หมายเหตุ ยางแนวรอยต่อกระเบื้องด้วยปูนซีเมนต์ดำ

### วัสดุผนัง

P1 ผนัง ค.ส.ล. ฉาบปูนเรียบทาสี (ทาสีภายนอก, ภายใน)
P2 ฉาบปูนเรียบทาสี (สำหรับภายนอก, ภายใน)
P2A ฉาบปูนเรียบทาสี หนา 15 ซม. (สำหรับภายนอก, ภายใน)
P3 บุกระเบื้องเซรามิค 8" x 8" (ชนิดบุผนัง)
P4 ผนังอิฐมอญครึ่งแผ่นหนา 9 ซม. ทำรอยต่อเรียบทาสี โครงเหล็กรูปสี่เหลี่ยมผืนผ้า
P5 ผนัง ค.ส.ล. ฉาบปูนเรียบทาสี
P5A ผนัง ค.ส.ล. พ่นสีระเบิด
P6 ผนัง ค.ส.ล. เปลือยซ่อมแต่งให้เรียบร้อยทาสี
P7 ผนัง ค.ส.ล. เปลือยซ่อมแต่งไม่ทาสี
P8 ผนังอุปสรรคุตามตัวอย่าง


L.P.N. DEVELOPMENT PUBLIC CO., LTD.
1168/109 36th floor Lumpini Tower
Rama 4 Road Sathorn Bangkok 10120
tel. (662) 2855011-6
fax. (662) 2855017


CURTAIN WALL & FACADE CONTRACTOR :


ISO.9002
KIM YOO SENG
41/8 RAMA 3 ROAD, CHONG-NONSEE, YANNAWA, BANGKOK 10120, THAILAND
TEL : 294-6291 - 8 FAX : (662) 294-1744


REVISION

| NO. | DESCRIPTION | DATE |
|---|---|---|
| 1 | | |
| 2 | | |
| 3 | | |
| 4 | | |
| 5 | | |
| 6 | | |
| 7 | | |

PROJECT :

LUMPINI TOWER B
VIBHAVADI - RATCHADAPISEK

PROJECT NO : 1802 LPark-VC


AS-BUILT DRAWING

DRAWING TITLE :
ELEVATION GLASS WALL & DOOR OF LEVEL 1st
AW-1 AW-5 AL-3 AL-4 @ TOWER B

| | |
|---|---|
| DRAWN : | UDOMSAK.P |
| CHECKED : | SANGUAN |
| DATE : | 10/07/2562 |

| SHEET NO. | DWG. NO. | Rev. |
|---|---|---|
| | EL.16 | - |


These drawings are the property of P.A. Design Co., Ltd.
and not to be used or reproduced without specific permission.

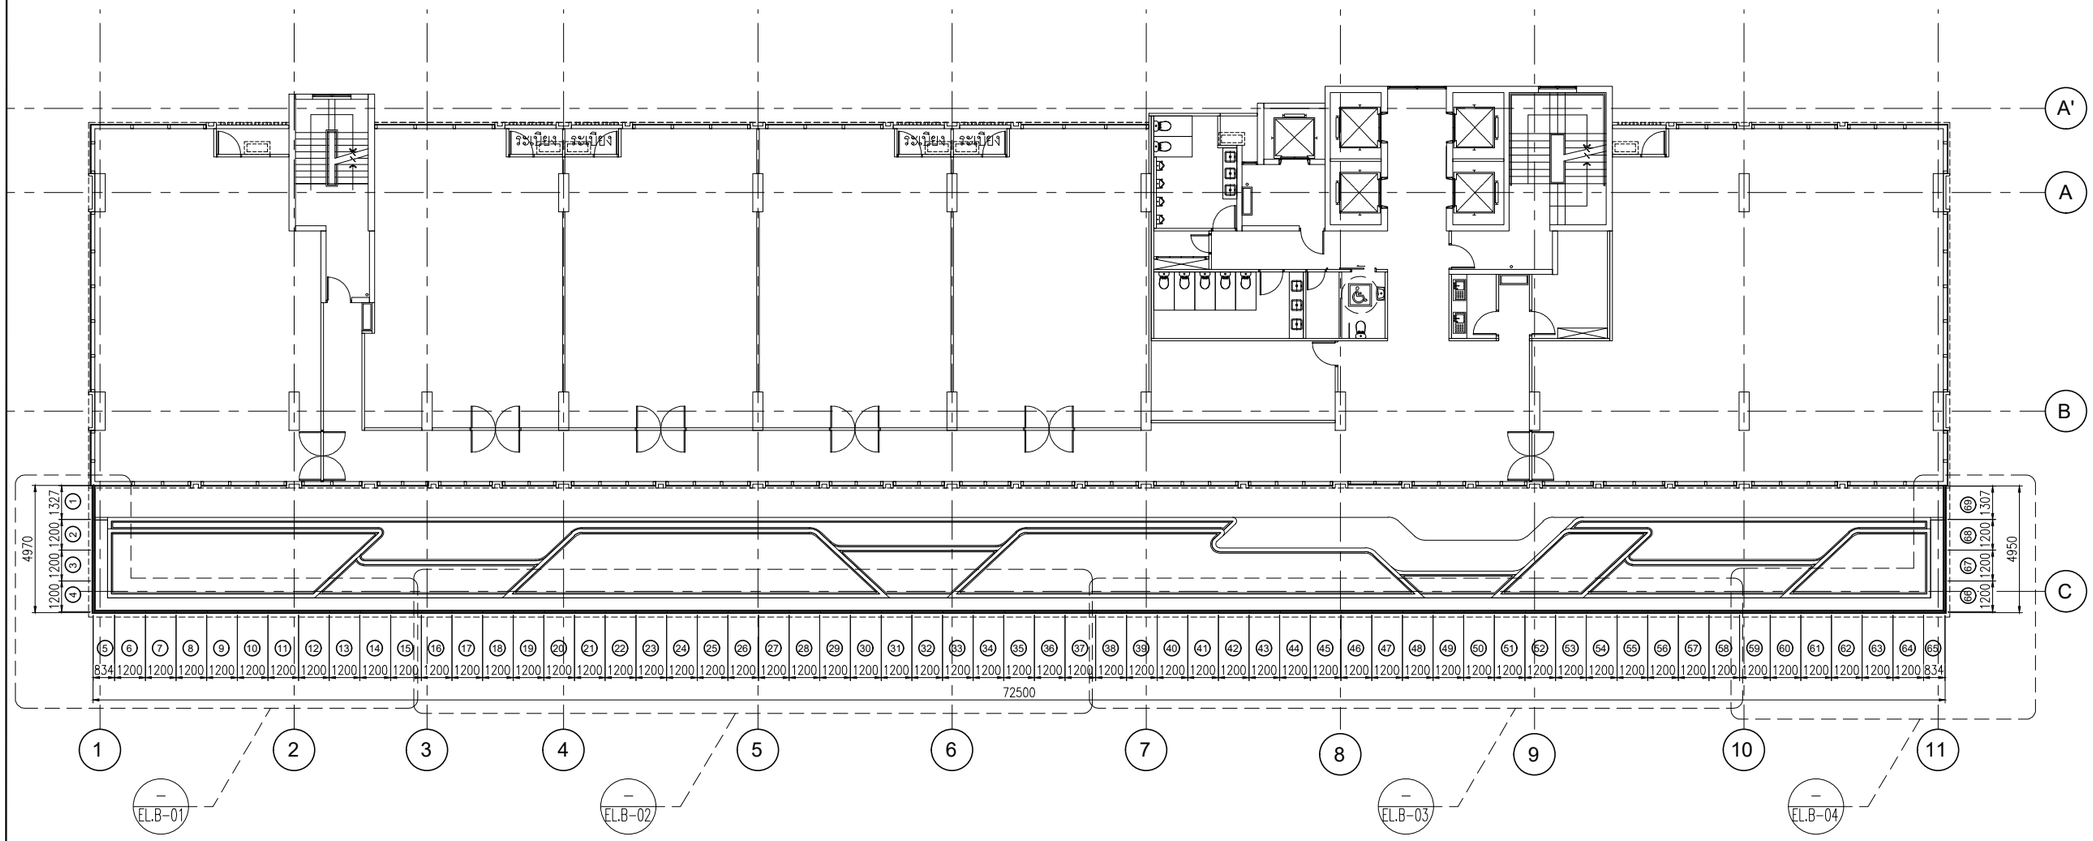


- PL.B-01 LAYOUT PLAN BALUSTRADE @ LEVEL 16

อาคาร B


**L.P.N. DEVELOPMENT PUBLIC CO., LTD.**
1168/109 36th floor Lumpini Tower
Rama 4 Road Sathorn Bangkok 10120
tel. (662) 2855011-6
fax. (662) 2855017


## สัญลักษณ์วัสดุตกแต่ง

### วัสดุพื้น

F1 ปูกระเบื้องเซรามิคขนาด 12"x12" พร้อมบัวเชิงผนัง PVC.2"
F2 ปูกระเบื้องเซรามิคขนาด 12" x 12" พร้อมแนวและขอบทำผิวซีเมนต์ขัดมัน
F3 ปูกระเบื้องเซรามิคขนาด 12"x12" (สำหรับห้องน้ำ)
F3A ปูกระเบื้องเซรามิคขนาด 12"x12" (สำหรับห้องน้ำ)
F4 ปูกระเบื้องเซรามิคขนาด 12"x12"
F4A ปูกระเบื้องเซรามิคขนาด 12"x12"(สำหรับห้องพักขยะ)
F4B ปูกระเบื้องเซรามิคขนาด 12"x12"(สำหรับระเบียง)
F4C ปูกระเบื้องเซรามิคขนาด 12"x12"(สำหรับทางเดินส่วนกลาง)
F5 ปูอะมิเนตสำเร็จรูป พร้อมบัวเชิงผนัง PVC.2"
F6 ฟินท์ผิวซีเมนต์ขัดมัน
F7 ฟินท์ผิวซีเมนต์ขัดหยาบ
F8 ฟินท์ผิวกรวดล้าง
F9 ฟินท์กระบบกันซึม
F9A ฟินท์ผิวขัดเรียบทาสี EPOXY
F10 ทำผิวตูแบบ INTERIOR (PAI)
F11 ทำผิวตูแบบ LANDSCAPE
หมายเหตุ ยาแนวรอยต่อกระเบื้องด้วยปูนซีเมนต์ดำ

### วัสดุผนัง

P1 ผนัง ค.ส.ล. สำเร็จรูป (ทาสีภายนอก, ภายใน)
P2 ฉาบปูนเรียบทาสี (สำหรับภายนอก, ภายใน)
P2A ฉาบปูนเรียบทาสี หนา 15 ซม. (สำหรับภายนอก, ภายใน)
P3 บุกระเบื้องเซรามิค 8" x 8" (ชนิดมุมผนัง)
P4 ผนังยิปซั่มบอร์ดหนา 9 มม. ทำรอยต่อเรียบทาสี โครงเหล็กรูปสี่เหลี่ยม
P5 ผนัง ค.ส.ล. ฉาบปูนเรียบทาสี
P5A ผนัง ค.ส.ล. พ่นสีระเบิด
P6 ผนัง ค.ส.ล. เปลือยซ่อมแต่งให้เรียบร้อยทาสี
P7 ผนัง ค.ส.ล. เปลือยซ่อมแต่งไม่ทาสี
P8 ผนังวัสดุตามตัวอย่าง

CURTAIN WALL & FACADE CONTRACTOR :


ISO.9002
**KIM YOO SENG**
41/8 RAMA 3 ROAD, CHONG-NONSEE, YANNAWA, BANGKOK 10120, THAILAND
TEL : 294-6291 - 8 FAX : (662) 294-1744


REVISION

| NO. | DESCRIPTION | DATE |
|---|---|---|
| 1 | Rev. Add mark | 21.11.19 |
| 2 | Rev. Add mark | 21.11.19 |
| 3 | Rev. All | 25.11.19 |
| 4 | Rev. All | 27.11.19 |
| 5 | | |
| 6 | | |
| 7 | | |

PROJECT :
LUMPINI TOWER B
VIBHAVADI-RATCHADAPISEK

PROJECT NO : 1802 LPark-VC


# AS-BUILT DRAWING

DRAWING TITLE :
LAYOUT PLAN
@ BALUSTRADE 16th FLOOR PLAN


| | |
|---|---|
| DRAWN : | UDOMSAK.P |
| CHECKED : | SANGUAN |
| DATE : | 10/07/2562 |

| SHEET NO. | DWG. NO. | Rev. |
|---|---|---|
| | EL.17 | - |



These drawings are the property of P.A. Design Co., Ltd.
and not to be used or reproduced without specific permission.

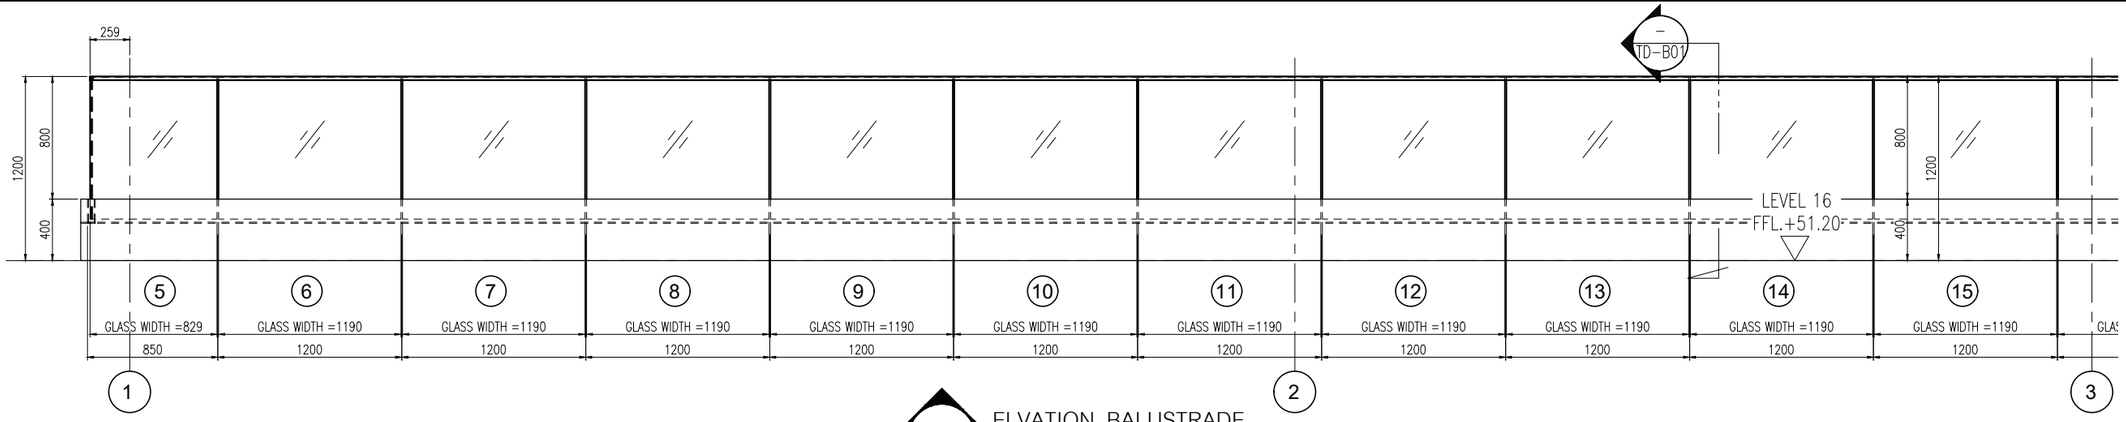



ELEVATION BALUSTRADE @ LEVEL 16 (EL.B-01)

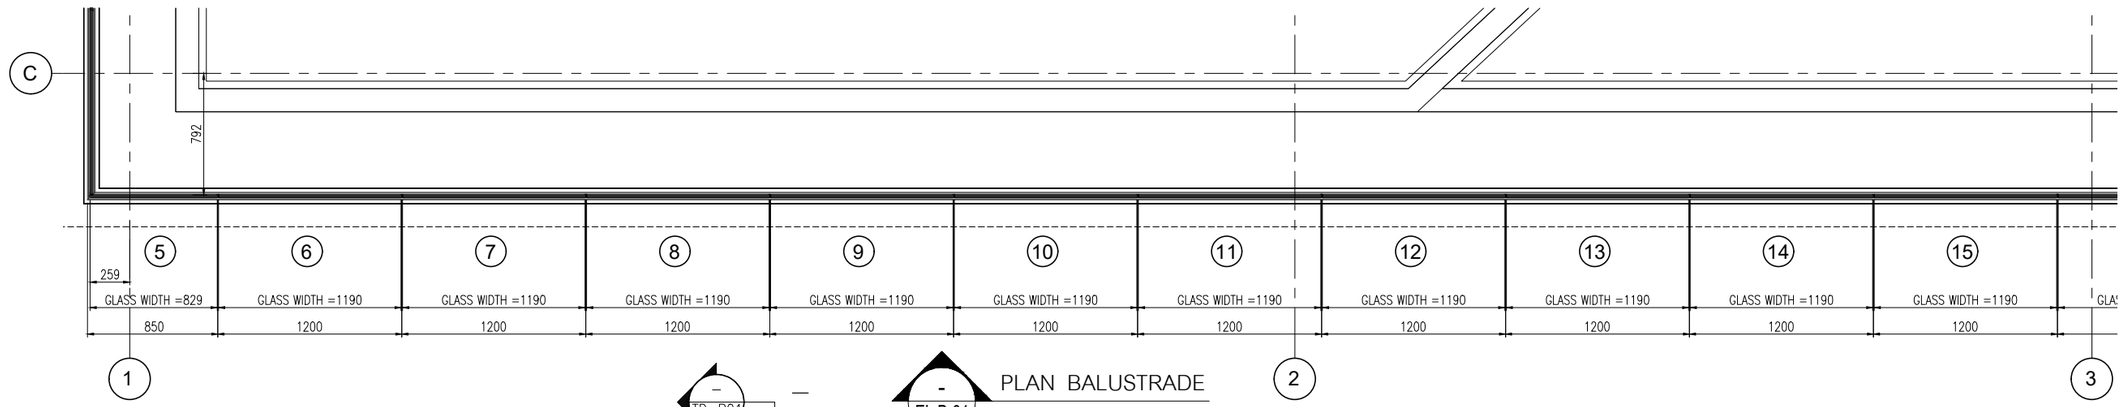


PLAN BALUSTRADE @ LEVEL 16 (EL.B-01)

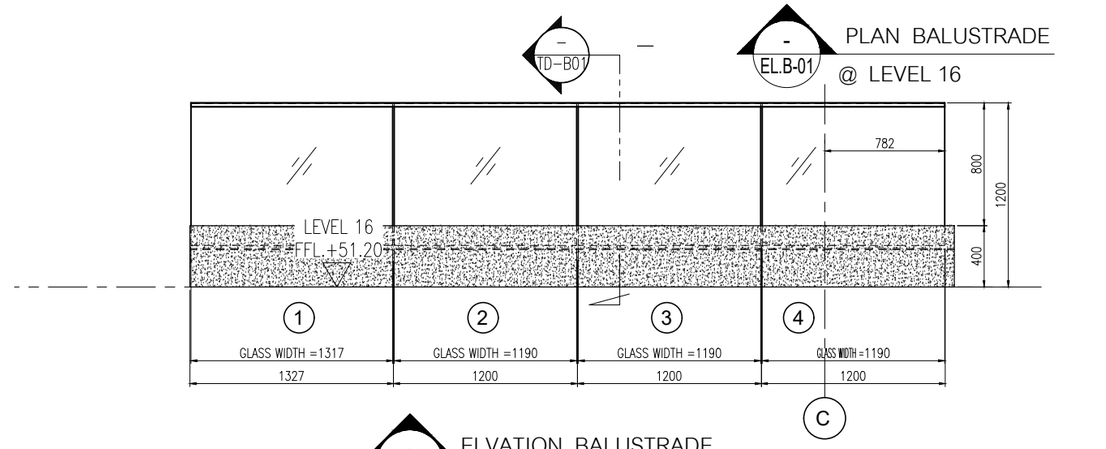


ELVATION BALUSTRADE @ LEVEL 16 (EL.B-01)

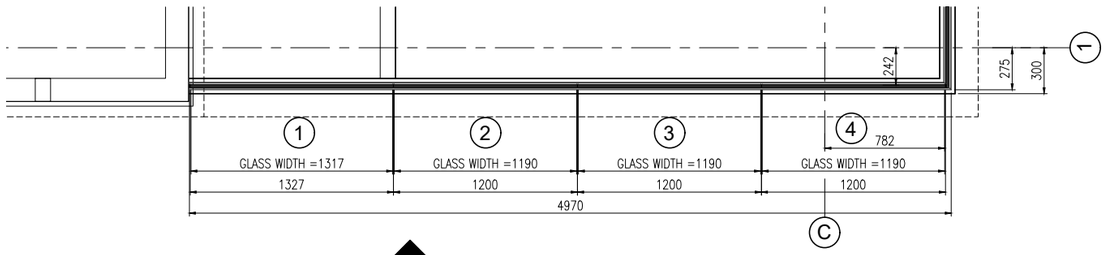


PLAN BALUSTRADE @ LEVEL 16 (EL.B-01)

ภาคาร B


L.P.N. DEVELOPMENT PUBLIC CO., LTD.
1168/109 36th floor Lumpini Tower
Rama 4 Road Sathorn Bangkok 10120
tel. (662) 2855011-6
fax. (662) 2855017


## สัญลักษณ์วัสดุตกแต่ง

### วัสดุพื้น

F1 ปูกระเบื้องเซรามิคขนาด 12"x12" พร้อมบัวเชิงผนัง PVC.2"
F2 ปูกระเบื้องเซรามิคขนาด 12" x 12" พร้อมแนวและ
ขอบทำผิวซีเมนต์ขัดมัน
F3 ปูกระเบื้องเซรามิคขนาด 12"x12" (สำหรับห้องน้ำ)
F3A ปูกระเบื้องเซรามิคขนาด 12"x12" (สำหรับห้องน้ำ)
F4 ปูกระเบื้องเซรามิคขนาด 12"x12"
F4A ปูกระเบื้องเซรามิคขนาด 12"x12"(สำหรับห้องพักขยะ)
F4B ปูกระเบื้องเซรามิคขนาด 12"x12"(สำหรับระเบียง)
F4C ปูกระเบื้องเซรามิคขนาด 12"x12"(สำหรับทางเดินส่วนกลาง)
F5 ปูลามิเนตสำเร็จรูป พร้อมบัวเชิงผนัง PVC.2"
F6 ฟินท์ผิวซีเมนต์ขัดมัน
F7 ฟินท์ผิวซีเมนต์ขัดหยาบ
F8 ฟินท์ผิวกรวดล้าง
F9 ฟินท์ระบบกันซึม
F9A ฟินท์ผิวขัดเรียบทาสี EPOXY
F10 ทำผิวดูแบบ INTERIOR (PAI)
F11 ทำผิวดูแบบ LANDSCAPE
หมายเหตุ ยาแนวรอยต่อกระเบื้องด้วยปูนซีเมนต์ดำ

### วัสดุผนัง

P1 ผนัง ค.ส.ล. สำเร็จรูป (ทาสีภายนอก, ภายใน)
P2 ฉาบปูนเรียบทาสี (สำหรับภายนอก, ภายใน)
P2A ฉาบปูนเรียบทาสี หนา 15 ซม. (สำหรับภายนอก, ภายใน)
P3 บุกระเบื้องเซรามิค 8" x 8" (ชนิดบุผนัง)
P4 ผนังยิปซั่มบอร์ดหนา 9 มม. ทำรอยต่อเรียบทาสี
โครงเหล็กรูปสี่เหลี่ยม
P5 ผนัง ค.ส.ล. ฉาบปูนเรียบทาสี
P5A ผนัง ค.ส.ล. พ่นสีระเบิด
P6 ผนัง ค.ส.ล. เปลือยซ่อมแต่งให้เรียบร้อยทาสี
P7 ผนัง ค.ส.ล. เปลือยซ่อมแต่งไม่ทาสี
P8 ผนังบุวัสดุตามตัวอย่าง

CURTAIN WALL & FACADE CONTRACTOR :

ISO.9002
KIM YOO SENG
418 RAMA 3 ROAD, CHONG-NONSEE, YANNAWA, BANGKOK 10120, THAILAND
TEL : 294-6291 - 8 FAX : (662) 294-1744

REVISION

| NO. | DESCRIPTION | DATE |
|---|---|---|
| 1 | | |
| 2 | | |
| 3 | | |
| 4 | | |
| 5 | | |
| 6 | | |
| 7 | | |

PROJECT :
LUMPINI TOWER B
VIBHAVADI-RATCHADAPISEK

PROJECT NO : 1802 LPark-VC


# AS-BUILT DRAWING


DRAWING TITLE :
PARTIAL ELEVATION & PLAN
@ BALUSTRADE 16th FLOOR

| | |
|---|---|
| DRAWN : | UDOMSAK.P |
| CHECKED : | SANGUAN |
| DATE : | 10/07/2562 |

| SHEET NO. | DWG. NO. | Rev. |
|---|---|---|
| | EL.18 | - |


These drawings are the property of P.A. Design Co., Ltd.
and not to be used or reproduced without specific permission.

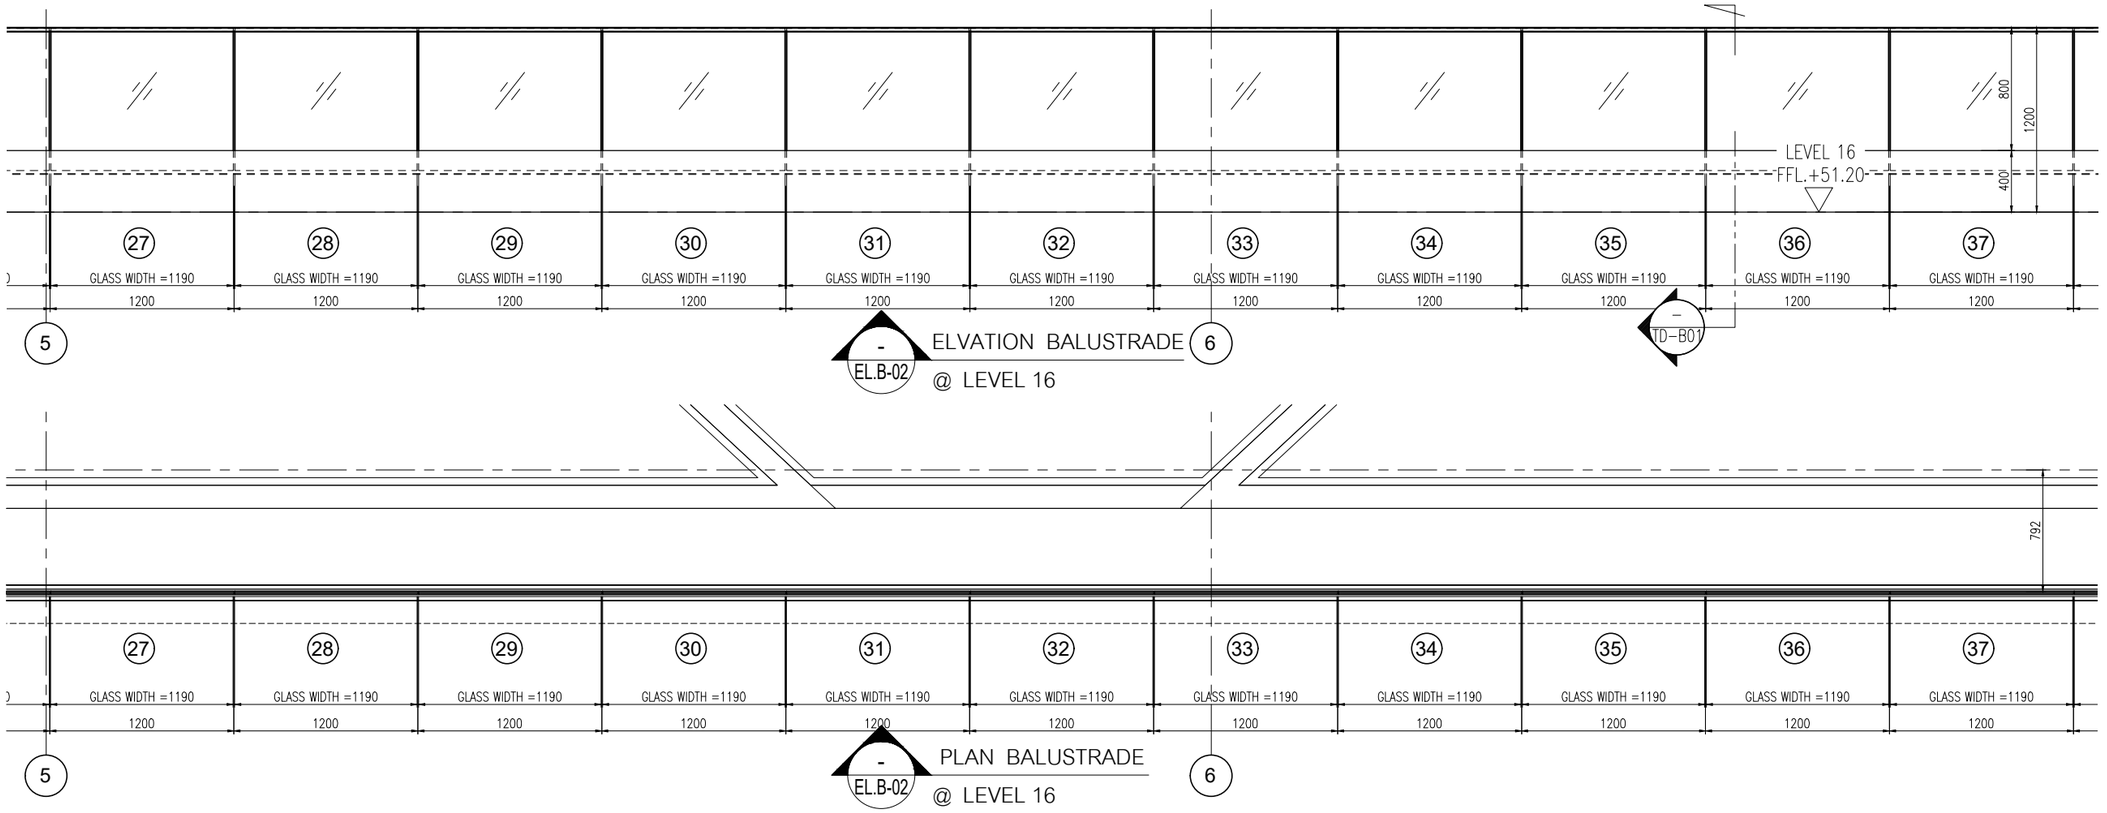

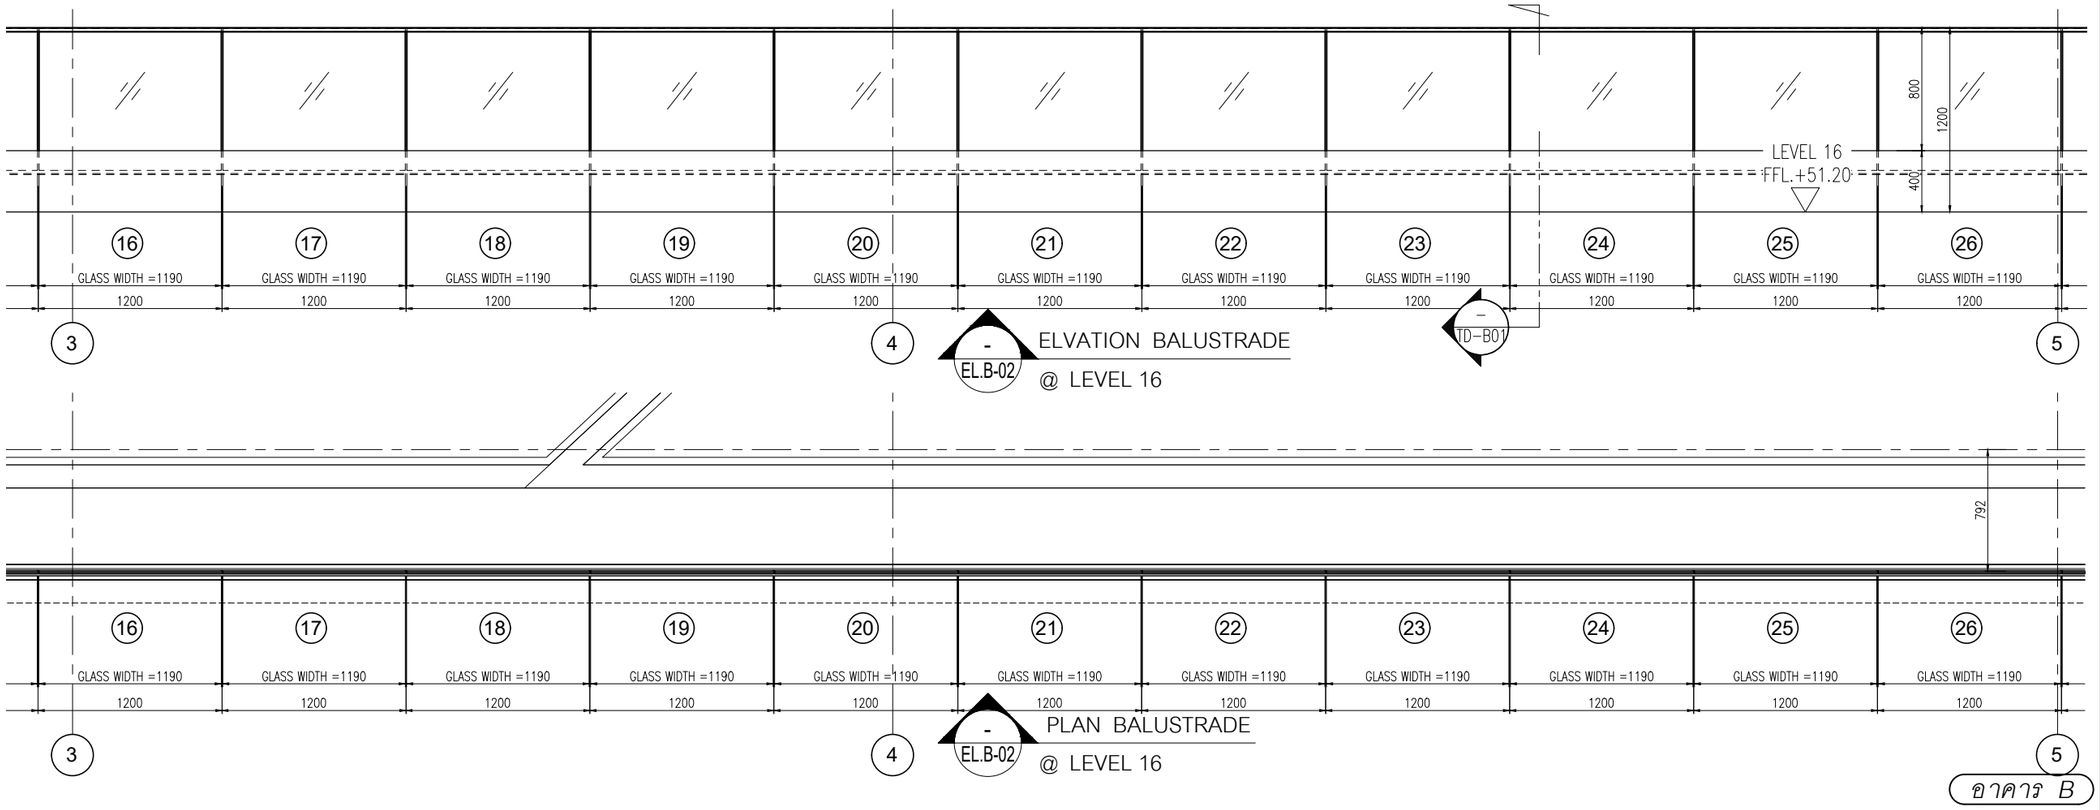
ขาคาว B


**L.P.N. DEVELOPMENT PUBLIC CO., LTD.**
1168/109 36th floor Lumpini Tower
Rama 4 Road Sathorn Bangkok 10120
tel. (662) 2855011-6
fax. (662) 2855017


## สัญลักษณ์วัสดุตกแต่ง

### วัสดุพื้น

F1 ปูกระเบื้องเซรามิคขนาด 12"x12" พร้อมบัวเชิงผนัง PVC.2"
F2 ปูกระเบื้องเซรามิคขนาด 12" x 12" พร้อมแนวและ
ขอบทำผิวซีเมนต์ขัดมัน
F3 ปูกระเบื้องเซรามิคขนาด 12"x12" (สำหรับห้องน้ำ)
F3A ปูกระเบื้องเซรามิคขนาด 12"x12" (สำหรับห้องน้ำ)
F4 ปูกระเบื้องเซรามิคขนาด 12"x12"
F4A ปูกระเบื้องเซรามิคขนาด 12"x12"(สำหรับห้องพักขยะ)
F4B ปูกระเบื้องเซรามิคขนาด 12"x12"(สำหรับระเบียง)
F4C ปูกระเบื้องเซรามิคขนาด 12"x12"(สำหรับทางเดินส่วนกลาง)
F5 ปูลามิเนตสำเร็จรูป พร้อมบัวเชิงผนัง PVC.2"
F6 ฟินท์ผิวซีเมนต์ขัดมัน
F7 ฟินท์ผิวซีเมนต์ขัดหยาบ
F8 ฟินท์ผิวกรวดล้าง
F9 ฟินท์ระบบกันซึม
F9A ฟินท์ผิวขัดเรียบทาสี EPOXY
F10 ทำผิวดูแบบ INTERIOR (PAI)
F11 ทำผิวดูแบบ LANDSCAPE
หมายเหตุ ยาแนวรอยต่อกระเบื้องด้วยปูนซีเมนต์ดำ

### วัสดุผนัง

P1 ผนัง ค.ส.ล. สำเร็จรูป (ทาสีภายนอก, ภายใน)
P2 ฉาบปูนเรียบทาสี (สำหรับภายนอก, ภายใน)
P2A ฉาบปูนเรียบทาสี หนา 15 ซม. (สำหรับภายนอก, ภายใน)
P3 บุกระเบื้องเซรามิค 8" x 8" (ชนิดมุมผนัง)
P4 ผนังยิปซั่มบอร์ดหนา 9 มม. ทำรอยต่อเรียบทาสี
โครงเหล็กรูปสี่เหลี่ยมผืนผ้า
P5 ผนัง ค.ส.ล. ฉาบปูนเรียบทาสี
P5A ผนัง ค.ส.ล. พ่นสีระเบิด
P6 ผนัง ค.ส.ล. เปลือยขัดแต่งให้เรียบร้อยทาสี
P7 ผนัง ค.ส.ล. เปลือยขัดแต่งไม่ทาสี
P8 ผนังวัสดุตามตัวอย่าง

CURTAIN WALL & FACADE CONTRACTOR :


ISO.9002
**KIM YOO SENG**
41/8 RAMA 3 ROAD, CHONG-NONSEE, YANNAWA, BANGKOK 10120, THAILAND
TEL : 294-6291 - 8 FAX : (662) 294-1744


REVISION

| NO. | DESCRIPTION | DATE |
|---|---|---|
| 1 | Rev. Add mark | 21.11.19 |
| 2 | Rev. Add mark | 21.11.19 |
| 3 | Rev. All | 25.11.19 |
| 4 | Rev. All | 27.11.19 |
| 5 | | |
| 6 | | |
| 7 | | |

PROJECT :
LUMPINI TOWER B
VIBHAVADI-RATCHADAPISEK

PROJECT NO : 1802 LPark-VC


# AS-BUILT DRAWING


DRAWING TITLE :
PARTIAL ELEVATION & PLAN
@ BALUSTRADE 16th FLOOR

| | |
|---|---|
| DRAWN : | UDOMSAK.P |
| CHECKED : | SANGUAN |
| DATE : | 10/07/2562 |

| SHEET NO. | DWG. NO. | Rev. |
|---|---|---|
| | EL.19 | - |


These drawings are the property of P.A. Design Co., Ltd.
and not to be used or reproduced without specific permission.

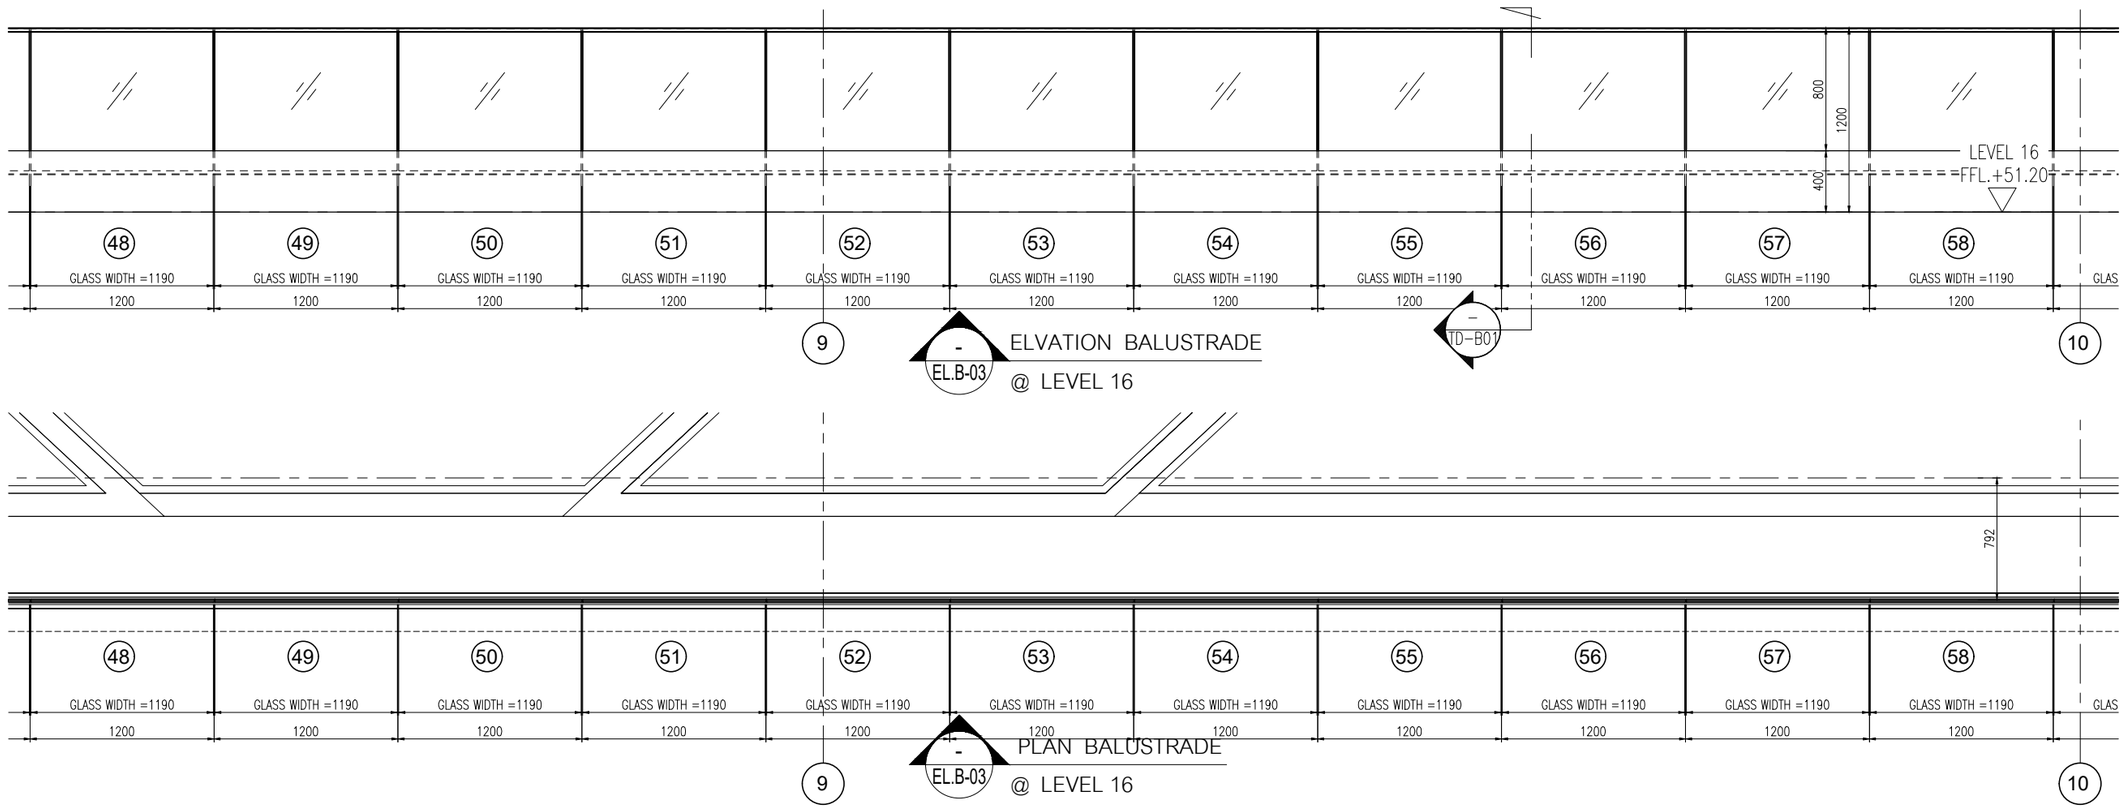

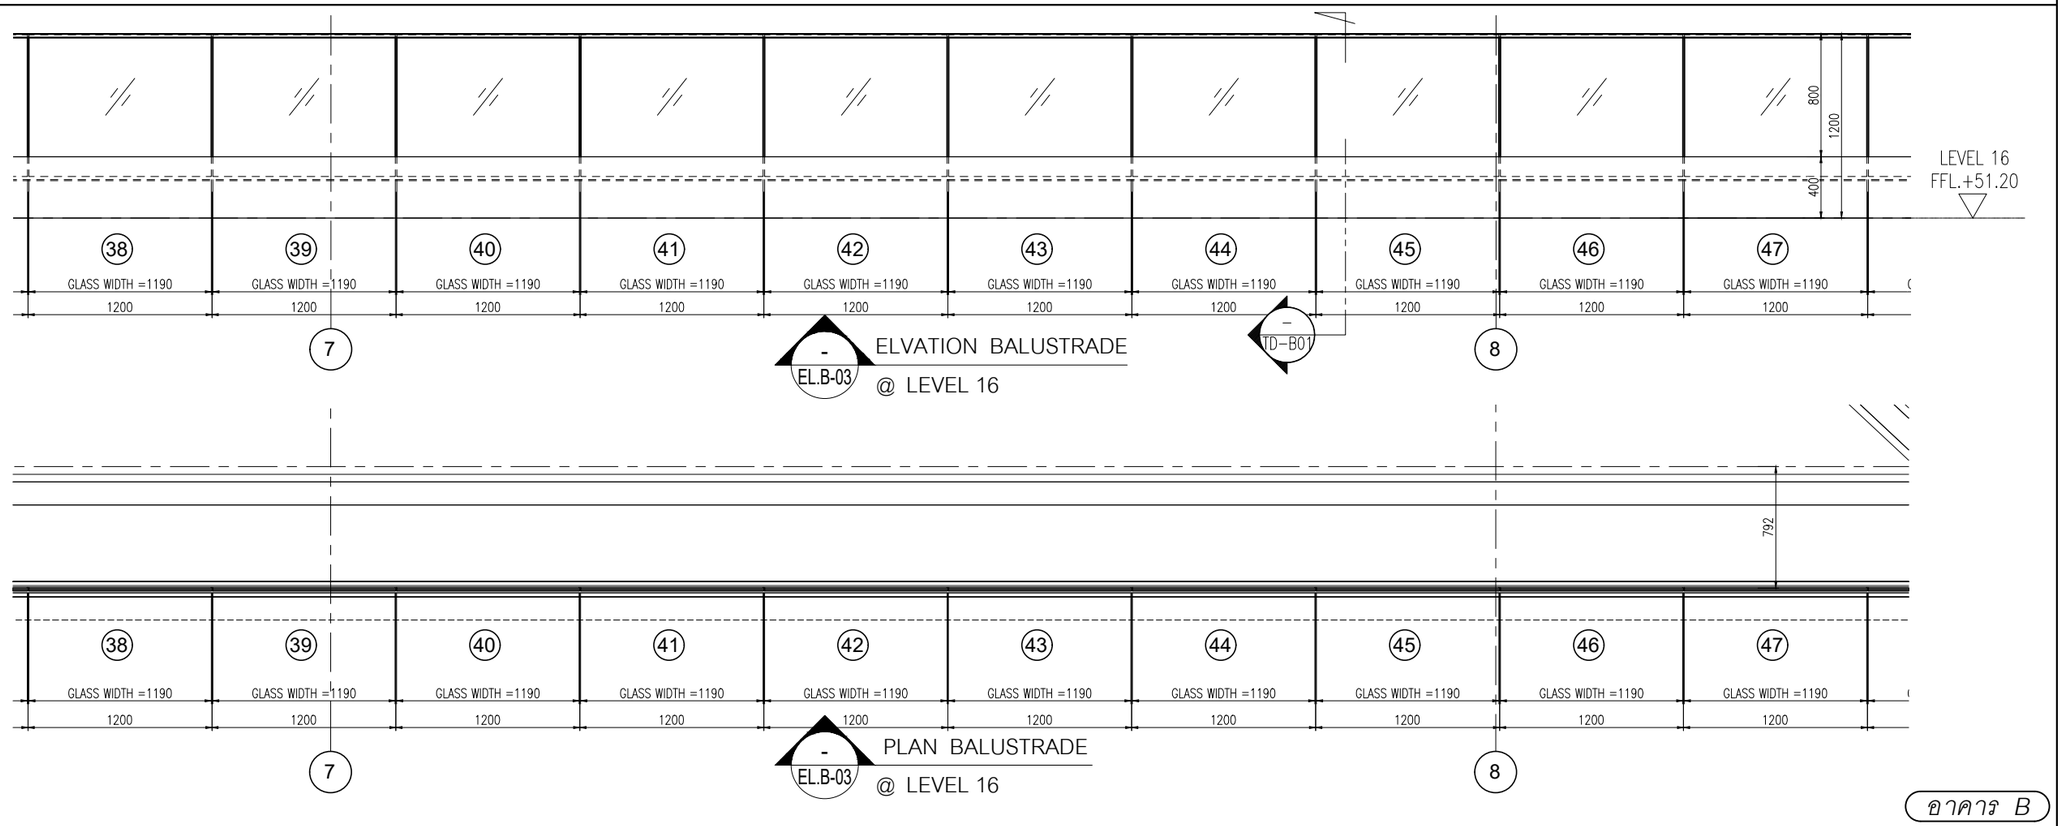
ขาคาว B


L.P.N. DEVELOPMENT
PUBLIC CO., LTD.
1168/109 36th floor Lumpini Tower
Rama 4 Road Sathorn Bangkok 10120
tel. (662) 2855011-6
fax. (662) 2855017


## สัญลักษณ์วัสดุตกแต่ง

### วัสดุพื้น

F1 ปูกระเบื้องเซรามิคขนาด 12"x12" พร้อมบัวเชิงผนัง PVC.2"
F2 ปูกระเบื้องเซรามิคขนาด 12" x 12" พร้อมแนวและ
ขอบทำผิวซีเมนต์ขัดมัน
F3 ปูกระเบื้องเซรามิคขนาด 12"x12" (สำหรับห้องน้ำ)
F3A ปูกระเบื้องเซรามิคขนาด 12"x12" (สำหรับห้องน้ำ)
F4 ปูกระเบื้องเซรามิคขนาด 12"x12"
F4A ปูกระเบื้องเซรามิคขนาด 12"x12"(สำหรับห้องพักขยะ)
F4B ปูกระเบื้องเซรามิคขนาด 12"x12"(สำหรับระเบียง)
F4C ปูกระเบื้องเซรามิคขนาด 12"x12"(สำหรับทางเดินส่วนกลาง)
F5 ปูลามิเนตลำเร็จรูป พร้อมบัวเชิงผนัง PVC.2"
F6 ฟินท์ผิวซีเมนต์ขัดมัน
F7 ฟินท์ผิวซีเมนต์ขัดหยาบ
F8 ฟินท์ผิวกรวดล้าง
F9 ฟินท์ระบบกันซึม
F9A ฟินท์ผิวขัดเรียบทาสี EPOXY
F10 ทำผิวดูแบบ INTERIOR (PAI)
F11 ทำผิวดูแบบ LANDSCAPE
หมายเหตุ ยาแนวรอยต่อกระเบื้องด้วยปูนซีเมนต์ดำ

### วัสดุผนัง

P1 ผนัง ค.ส.ล. สำเร็จรูป (ทาสีภายนอก, ภายใน)
P2 ฉาบปูนเรียบทาสี (สำหรับภายนอก, ภายใน)
P2A ฉาบปูนเรียบทาสี หนา 15 ซม. (สำหรับภายนอก, ภายใน)
P3 บุกระเบื้องเซรามิค 8" x 8" (ชนิดบุผนัง)
P4 ผนังอิฐมอญก่อหนา 9 ซม. ทำรอยต่อเรียบทาสี
โครงเหล็กรูปสี่เหลี่ยม
P5 ผนัง ค.ส.ล. ฉาบปูนเรียบทาสี
P5A ผนัง ค.ส.ล. พ่นสีระเบิด
P6 ผนัง ค.ส.ล. เปลือยซ่อมแต่งให้เรียบร้อยทาสี
P7 ผนัง ค.ส.ล. เปลือยซ่อมแต่งไม่ทาสี
P8 ผนังวัสดุตามตัวอย่าง

CURTAIN WALL & FACADE CONTRACTOR :

ISO.9002
KIM YOO SENG
41/8 RAMA 3 ROAD, CHONG-NONSEE, YANNAWA, BANGKOK 10120, THAILAND
TEL : 294-6291 - 8 FAX : (662) 294-1744

REVISION

| NO. | DESCRIPTION | DATE |
|---|---|---|
| 1 | Rev. Add mark | 21.11.19 |
| 2 | Rev. Add mark | 21.11.19 |
| 3 | Rev. All | 25.11.19 |
| 4 | Rev. All | 27.11.19 |
| 5 | | |
| 6 | | |
| 7 | | |

PROJECT :
LUMPINI TOWER B
VIBHAVADI-CHATUCHAK

PROJECT NO : 1802 LPark-VC


# AS-BUILT DRAWING

DRAWING TITLE :
PARTIAL ELEVATION & PLAN
@ BALUSTRADE 16th FLOOR


| | |
|---|---|
| DRAWN : | UDOMSAK.P |
| CHECKED : | SANGUAN |
| DATE : | 10/07/2562 |

| SHEET NO. | DWG. NO. | Rev. |
|---|---|---|
| | EL.20 | - |



These drawings are the property of P.A. Design Co., Ltd. and not to be used or reproduced without specific permission.

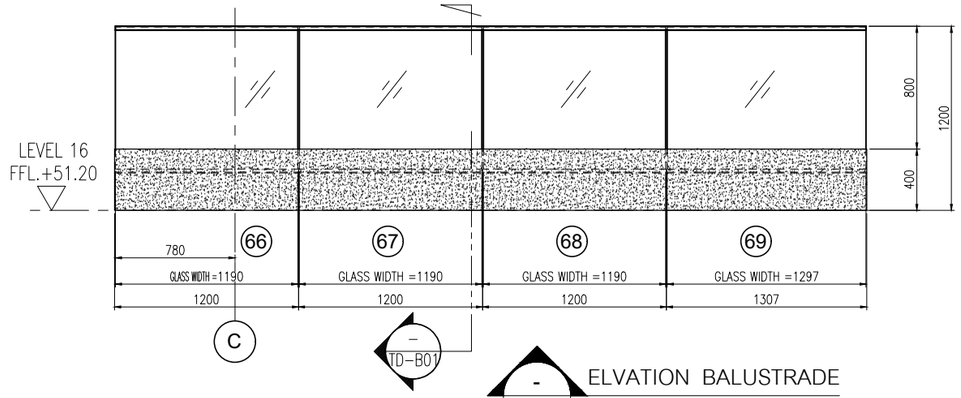



- ELEVATION BALUSTRADE @ LEVEL 16
EL.B-04

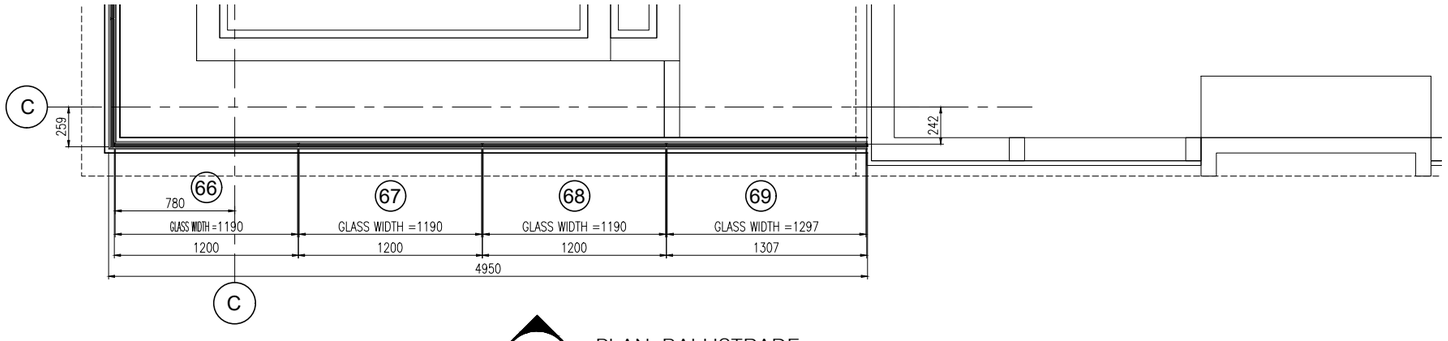


- PLAN BALUSTRADE @ LEVEL 16
EL.B-04

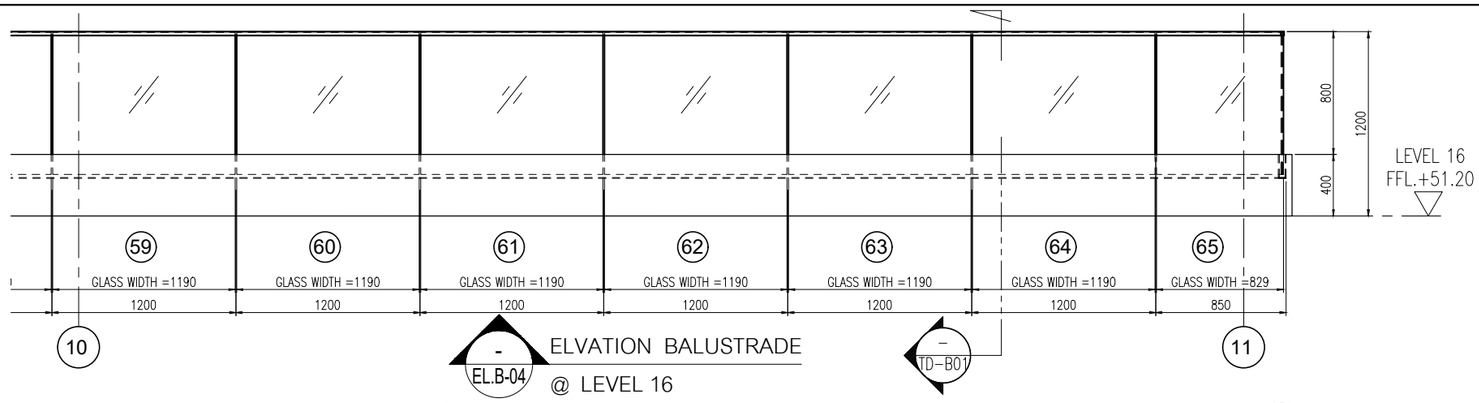


- ELEVATION BALUSTRADE @ LEVEL 16
EL.B-04

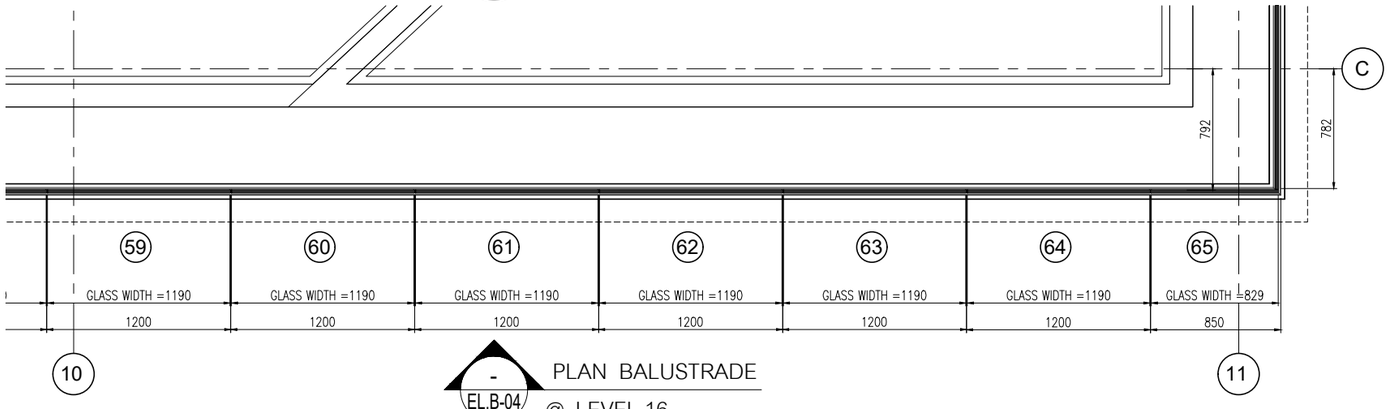


- PLAN BALUSTRADE @ LEVEL 16
EL.B-04

ขาคาร B


**L.P.N. DEVELOPMENT PUBLIC CO., LTD.**
1168/109 36th floor Lumpini Tower
Rama 4 Road Sathorn Bangkok 10120
tel. (662) 2855011-6
fax. (662) 2855017


## สัญลักษณ์วัสดุตกแต่ง

### วัสดุพื้น

F1 ปูกระเบื้องเซรามิคขนาด 12"x12" พร้อมบัวเชิงผนัง PVC.2"
F2 ปูกระเบื้องเซรามิคขนาด 12" x 12" พร้อมแนวและขอบทำผิวซีเมนต์ขัดมัน
F3 ปูกระเบื้องเซรามิคขนาด 12"x12" (สำหรับห้องน้ำ)
F3A ปูกระเบื้องเซรามิคขนาด 12"x12" (สำหรับห้องน้ำ)
F4 ปูกระเบื้องเซรามิคขนาด 12"x12"
F4A ปูกระเบื้องเซรามิคขนาด 12"x12"(สำหรับห้องพักขยะ)
F4B ปูกระเบื้องเซรามิคขนาด 12"x12"(สำหรับระเบียง)
F4C ปูกระเบื้องเซรามิคขนาด 12"x12"(สำหรับทางเดินส่วนกลาง)
F5 ปูลามิเนตสำเร็จรูป พร้อมบัวเชิงผนัง PVC.2"
F6 ฟินท์ผิวซีเมนต์ขัดมัน
F7 ฟินท์ผิวซีเมนต์ขัดหยาบ
F8 ฟินท์ผิวกรวดล้าง
F9 ฟินท์กระบบกันซึม
F9A ฟินท์ผิวขัดเรียบทาสี EPOXY
F10 ทำผิวดูแบบ INTERIOR (PAI)
F11 ทำผิวดูแบบ LANDSCAPE
หมายเหตุ ยาแนวรอยต่อกระเบื้องด้วยปูนซีเมนต์ดำ

### วัสดุผนัง

P1 ผนัง ค.ส.ล. สำเร็จรูป (ทาสีภายนอก, ภายใน)
P2 ฉาบปูนเรียบทาสี (สำหรับภายนอก, ภายใน)
P2A ฉาบปูนเรียบทาสี หนา 15 ซม. (สำหรับภายนอก, ภายใน)
P3 บุกระเบื้องเซรามิค 8" x 8" (ชนิดมุมผนัง)
P4 ผนังอิฐมอญก่อหนา 9 ม.ม. ทำรอยต่อเรียบทาสี โครงเหล็กรูปสี่เหลี่ยมกระสี
P5 ผนัง ค.ส.ล. ฉาบปูนเรียบทาสี
P5A ผนัง ค.ส.ล. พ่นสีระเบิด
P6 ผนัง ค.ส.ล. เปลือยขัดแต่งให้เรียบร้อยทาสี
P7 ผนัง ค.ส.ล. เปลือยขัดแต่งไม่ทาสี
P8 ผนังวัสดุตามตัวอย่าง

CURTAIN WALL & FACADE CONTRACTOR :

ISO.9002
**KIM YOO SENG**
41/8 RAMA 3 ROAD, CHONG-NONSEE, YANNAWA, BANGKOK 10120, THAILAND
TEL : 294-6291 - 8 FAX : (662) 294-1744

REVISION

| NO. | DESCRIPTION | DATE |
|---|---|---|
| 1 | Rev. Add mark | 21.11.19 |
| 2 | Rev. Add mark | 21.11.19 |
| 3 | Rev. All | 25.11.19 |
| 4 | Rev. All | 27.11.19 |
| 5 | | |
| 6 | | |
| 7 | | |

PROJECT :
LUMPINI TOWER B
VIBHAVADI-CHATUCHAK


PROJECT NO : 1802 LPark-VC

# AS-BUILT DRAWING

DRAWING TITLE :
PARTIAL ELEVATION & PLAN
@ BALUSTRADE 16th FLOOR

| | | |
|---|---|---|
| DRAWN : | UDOMSAK.P | |
| CHECKED : | SANGUAN | |
| DATE : | 10/07/2562 | |
| SHEET NO. | DWG. NO. | Rev. |
| | EL.21 | - |


These drawings are the property of P.A. Design Co., Ltd.
and not to be used or reproduced without specific permission.

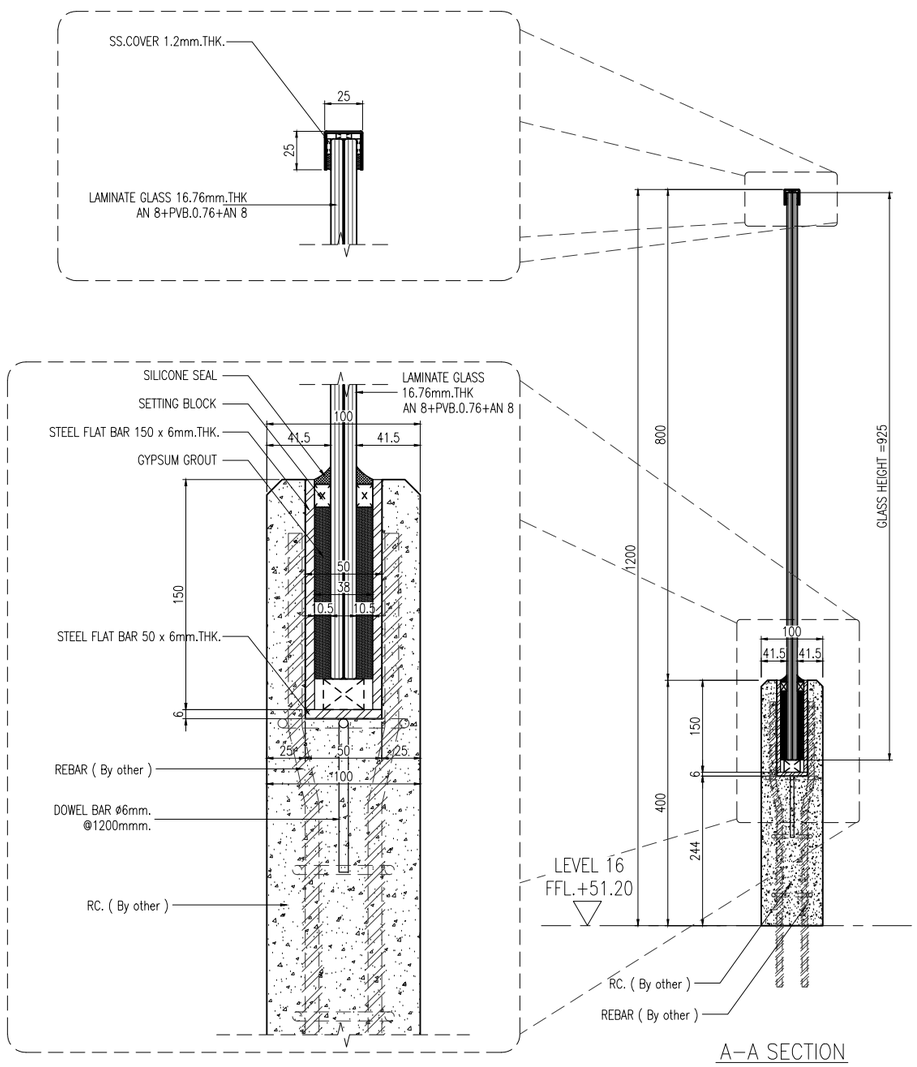


-
TD.B-01

BALUSTRADE

PARTIAL ELEVATION & DETAIL

อาคาร B


**L.P.N. DEVELOPMENT PUBLIC CO., LTD.**

1168/109 36th floor Lumpini Tower
Rama 4 Road Sathorn Bangkok 10120
tel. (662) 2855011-6
fax. (662) 2855017


## สัญลักษณ์วัสดุตกแต่ง

### วัสดุพื้น

F1 ปูกระเบื้องเซรามิคขนาด 12"x12" พร้อมบัวเชิงผนัง PVC.2"
F2 ปูกระเบื้องเซรามิคขนาด 12" x 12" พร้อมแนวและขอบทำผิวซีเมนต์ขัดมัน
F3 ปูกระเบื้องเซรามิคขนาด 12"x12" (สำหรับห้องน้ำ)
F3A ปูกระเบื้องเซรามิคขนาด 12"x12" (สำหรับห้องน้ำ)
F4 ปูกระเบื้องเซรามิคขนาด 12"x12"
F4A ปูกระเบื้องเซรามิคขนาด 12"x12"(สำหรับห้องพักขยะ)
F4B ปูกระเบื้องเซรามิคขนาด 12"x12"(สำหรับระเบียง)
F4C ปูกระเบื้องเซรามิคขนาด 12"x12"(สำหรับทางเดินส่วนกลาง)
F5 ปูลามิเนตลำเจ็จูป พร้อมบัวเชิงผนัง PVC.2"
F6 ฟินท์ผิวซีเมนต์ขัดมัน
F7 ฟินท์ผิวซีเมนต์ขัดหยาบ
F8 ฟินท์ผิวกรวดล้าง
F9 ฟินท์ระบบกันซึม
F9A ฟินท์ผิวขัดเรียบทาสี EPOXY
F10 ทำผิวตูแบบ INTERIOR (PAI)
F11 ทำผิวตูแบบ LANDSCAPE
หมายเหตุ ยาแนวรอยต่อกระเบื้องด้วยปูนซีเมนต์ดำ

### วัสดุผนัง

P1 ผนัง ค.ส.ล. ลำเจ็จูป (ทาสีภายนอก, ภายใน)
P2 ฉาบปูนเรียบทาสี (สำหรับภายนอก, ภายใน)
P2A ฉาบปูนเรียบทาสี หนา 15 ซม. (สำหรับภายนอก, ภายใน)
P3 บุกระเบื้องเซรามิค 8" x 8" (ชนิดบุผนัง)
P4 ผนังอิฐมอญก่อหนา 9 ซม. ทำรอยต่อเรียบทาสี โครงเหล็กรูปสี่เหลี่ยมผืนผ้า
P5 ผนัง ค.ส.ล. ฉาบปูนเรียบทาสี
P5A ผนัง ค.ส.ล. พ่นสีระเบิด
P6 ผนัง ค.ส.ล. เปลี่ยนชั้นตแต่งให้เรียบร้อยทาสี
P7 ผนัง ค.ส.ล. เปลี่ยนชั้นตแต่งไม่ทาสี
P8 ผนังบุวัสดุตามตัวอย่าง


CURTAIN WALL & FACADE CONTRACTOR :

ISO.9002
KIM YOO SENG

41/8 RAMA 3 ROAD, CHONG-NONSEE, YANNAWA, BANGKOK 10120, THAILAND
TEL : 294-6291 - 8 FAX : (662) 294-1744


REVISION

| NO. | DESCRIPTION | DATE |
|---|---|---|
| 1 | Rev. Add mark | 21.11.19 |
| 2 | Rev. Add mark | 21.11.19 |
| 3 | Rev. All | 25.11.19 |
| 4 | Rev. All | 27.11.19 |
| 5 | | |
| 6 | | |
| 7 | | |

PROJECT :

LUMPINI TOWER B
VIBHAVADI - CHATUCHAK

PROJECT NO : 1802 LPark-VC


# AS-BUILT DRAWING

DRAWING TITLE :
PARTIAL ELEVATION & DETAIL
@ BALUSTRADE 16th FLOOR

| | |
|---|---|
| DRAWN : | UDOMSAK.P |
| CHECKED : | SANGUAN |
| DATE : | 10/07/2562 |

| SHEET NO. | DWG. NO. | Rev. |
|---|---|---|
| | EL.22 | - |


These drawings are the property of P.A. Design Co., Ltd.
and not to be used or reproduced without specific permission.

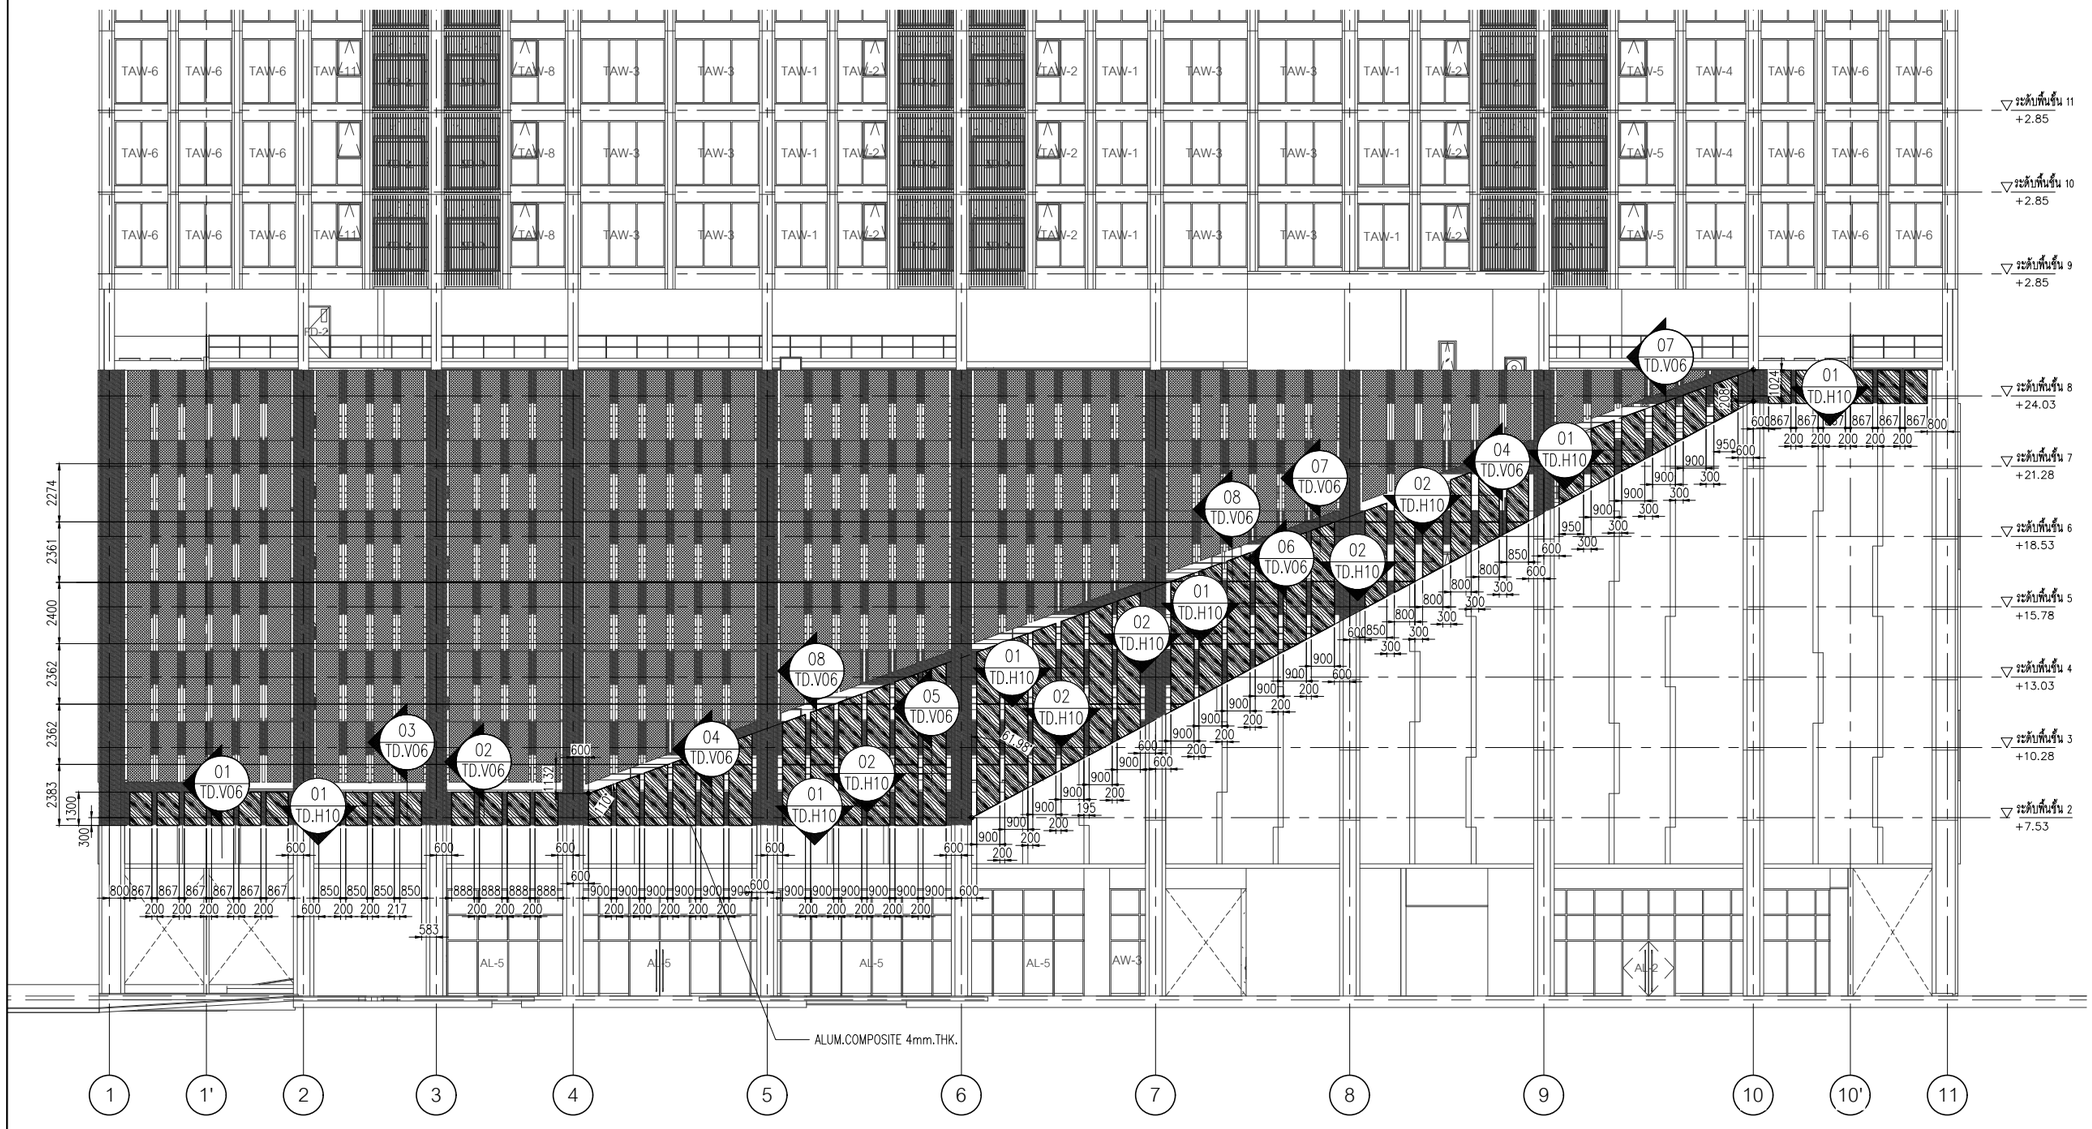


อาคาร B

## สัญลักษณ์วัสดุตกแต่ง

### วัสดุพื้น

F1 ปูกระเบื้องเซรามิคขนาด 12"x12" พร้อมบัวเชิงผนัง PVC.2"
F2 ปูกระเบื้องเซรามิคขนาด 12" x 12" พร้อมแนวและขอบทำผิวขัดมันเงา
F3 ปูกระเบื้องเซรามิคขนาด 12"x12" (สำหรับห้องน้ำ)
F3A ปูกระเบื้องเซรามิคขนาด 12"x12" (สำหรับห้องน้ำ)
F4 ปูกระเบื้องเซรามิคขนาด 12"x12"
F4A ปูกระเบื้องเซรามิคขนาด 12"x12"(สำหรับห้องพักขยะ)
F4B ปูกระเบื้องเซรามิคขนาด 12"x12"(สำหรับระเบียง)
F4C ปูกระเบื้องเซรามิคขนาด 12"x12"(สำหรับทางเดินช่วงกลาง)
F5 ปูอลูมิเนสล้ำเจ็จรูป พร้อมบัวเชิงผนัง PVC.2"
F6 ฟินท์ผิวซีเมนต์ขัดมัน
F7 ฟินท์ผิวซีเมนต์ขัดหยาบ
F8 ฟินท์ผิวกรวดล้าง
F9 ฟินท์ระบบกันซึม
F9A ฟินท์ผิวขัดเรียบทาสี EPOXY
F10 ทำผิวดูแบบ INTERIOR (PAI)
F11 ทำผิวดูแบบ LANDSCAPE
หมายเหตุ ยาแนวรอยต่อกระเบื้องด้วยปูนซีเมนต์ดำ

### วัสดุผนัง

P1 ผนัง ค.ส.ล. สำเร็จรูป (ทาสีภายนอก, ภายใน)
P2 ฉาบปูนเรียบทาสี (สำหรับภายนอก, ภายใน)
P2A ฉาบปูนเรียบทาสี หนา 15 ซม. (สำหรับภายนอก, ภายใน)
P3 บุกระเบื้องเซรามิค 8" x 8" (ชนิดมุมผนัง)
P4 ผนังอิฐมอญก่อหนา 9 ซม. ทำรอยต่อเรียบทาสี โครงเหล็กรูปสี่งกะสี
P5 ผนัง ค.ส.ล. ฉาบปูนเรียบทาสี
P5A ผนัง ค.ส.ล. พ่นสีระเบิด
P6 ผนัง ค.ส.ล. เปลือยขัดแต่งให้เรียบร้อยทาสี
P7 ผนัง ค.ส.ล. เปลือยขัดแต่งไม่ทาสี
P8 ผนังวัสดุตามตัวอย่าง


**L.P.N. DEVELOPMENT PUBLIC CO., LTD.**
1168/109 36th floor Lumpini Tower
Rama 4 Road Sathorn Bangkok 10120
tel. (662) 2855011-6
fax. (662) 2855017


CURTAIN WALL & FACADE CONTRACTOR :


ISO.9002
**KIM YOO SENG**
41/8 RAMA 3 ROAD, CHONG-NONSEE, YANNAWA, BANGKOK 10120, THAILAND
TEL : 294-6291 - 8 FAX : (662) 294-1744


REVISION

| NO. | DESCRIPTION | DATE |
|---|---|---|
| 1 | | |
| 2 | | |
| 3 | | |
| 4 | | |
| 5 | | |
| 6 | | |
| 7 | | |

PROJECT :

LUMPINI TOWER B
VIBHAVADI-CHATUCHAK

PROJECT NO : 1802 LPark-VC

# AS-BUILT DRAWING

DRAWING TITLE :
DEVELOP ELEVATION
ACP.CLADDING @ CARPARK

| | |
|---|---|
| DRAWN : | UDOMSAK.P |
| CHECKED : | SANGUAN |
| DATE : | 10/07/2562 |

| SHEET NO. | DWG. NO. | Rev. |
|---|---|---|
| | EL.23 | - |


These drawings are the property of P.A. Design Co., Ltd.
and not to be used or reproduced without specific permission.




อาคาร B

**L.P.N. DEVELOPMENT PUBLIC CO., LTD.**


1168/109 36th floor Lumpini Tower
Rama 4 Road Sathorn Bangkok 10120
tel. (662) 2855011-6
fax. (662) 2855017


## สัญลักษณ์วัสดุตกแต่ง

### วัสดุพื้น

F1 ปูกระเบื้องเซรามิคขนาด 12"x12" พร้อมบัวเชิงผนัง PVC.2"
F2 ปูกระเบื้องเซรามิคขนาด 12" x 12" พร้อมแนวและขอบทำผิวซีเมนต์ขัดมัน
F3 ปูกระเบื้องเซรามิคขนาด 12"x12" (สำหรับห้องน้ำ)
F3A ปูกระเบื้องเซรามิคขนาด 12"x12" (สำหรับห้องน้ำ)
F4 ปูกระเบื้องเซรามิคขนาด 12"x12"
F4A ปูกระเบื้องเซรามิคขนาด 12"x12"(สำหรับห้องพักขยะ)
F4B ปูกระเบื้องเซรามิคขนาด 12"x12"(สำหรับระเบียง)
F4C ปูกระเบื้องเซรามิคขนาด 12"x12"(สำหรับทางเดินส่วนกลาง)
F5 ปูอะลิมเมล่าสำเร็จรูป พร้อมบัวเชิงผนัง PVC.2"
F6 ฟินท์ผิวซีเมนต์ขัดมัน
F7 ฟินท์ผิวซีเมนต์ขัดหยาบ
F8 ฟินท์ผิวกรวดล้าง
F9 ฟินท์ระบบกันซึม
F9A ฟินท์ผิวขัดเรียบทาสี EPOXY
F10 ทำผิวดูแบบ INTERIOR (PAI)
F11 ทำผิวดูแบบ LANDSCAPE
หมายเหตุ ยาแนวรอยต่อกระเบื้องด้วยปูนซีเมนต์ดำ

### วัสดุผนัง

P1 ผนัง ค.ส.ล. สำเร็จรูป (ทาสีภายนอก, ภายใน)
P2 ฉาบปูนเรียบทาสี (สำหรับภายนอก, ภายใน)
P2A ฉาบปูนเรียบทาสี หนา 15 ซม. (สำหรับภายนอก, ภายใน)
P3 บุกระเบื้องเซรามิค 8" x 8" (ชนิดบุผนัง)
P4 ผนังอิฐมอญครึ่งแผ่นหนา 9 ซม. ทำรอยต่อเรียบทาสี โครงเหล็กรูปสี่เหลี่ยม
P5 ผนัง ค.ส.ล. ฉาบปูนเรียบทาสี
P5A ผนัง ค.ส.ล. พ่นสีระเบิด
P6 ผนัง ค.ส.ล. เปลือยขัดแต่งให้เรียบร้อยทาสี
P7 ผนัง ค.ส.ล. เปลือยขัดแต่งไม่ทาสี
P8 ผนังบุวัสดุตามตัวอย่าง

CURTAIN WALL & FACADE CONTRACTOR :

ISO.9002
**KIM YOO SENG**


41/8 RAMA 3 ROAD, CHONG-NONSEE, YANNAWA, BANGKOK 10120, THAILAND
TEL : 294-6291 - 8 FAX : (662) 294-1744


REVISION

| NO. | DESCRIPTION | DATE |
|---|---|---|
| 1 | | |
| 2 | | |
| 3 | | |
| 4 | | |
| 5 | | |
| 6 | | |
| 7 | | |

PROJECT :

LUMPINI TOWER B
VIBHAVADI - CHATUCHAK


PROJECT NO : 1802 LPark-VC


# AS-BUILT DRAWING

DRAWING TITLE :
DEVELOP ELEVATION
ACP.CLADDING @ CARPARK

| | | |
|---|---|---|
| DRAWN : | UDOMSAK.P | |
| CHECKED : | SANGUAN | |
| DATE : | 10/07/2562 | |
| SHEET NO. | DWG. NO. | Rev. |
| | EL.24 | - |


These drawings are the property of P.A. Design Co., Ltd.
and not to be used or reproduced without specific permission.

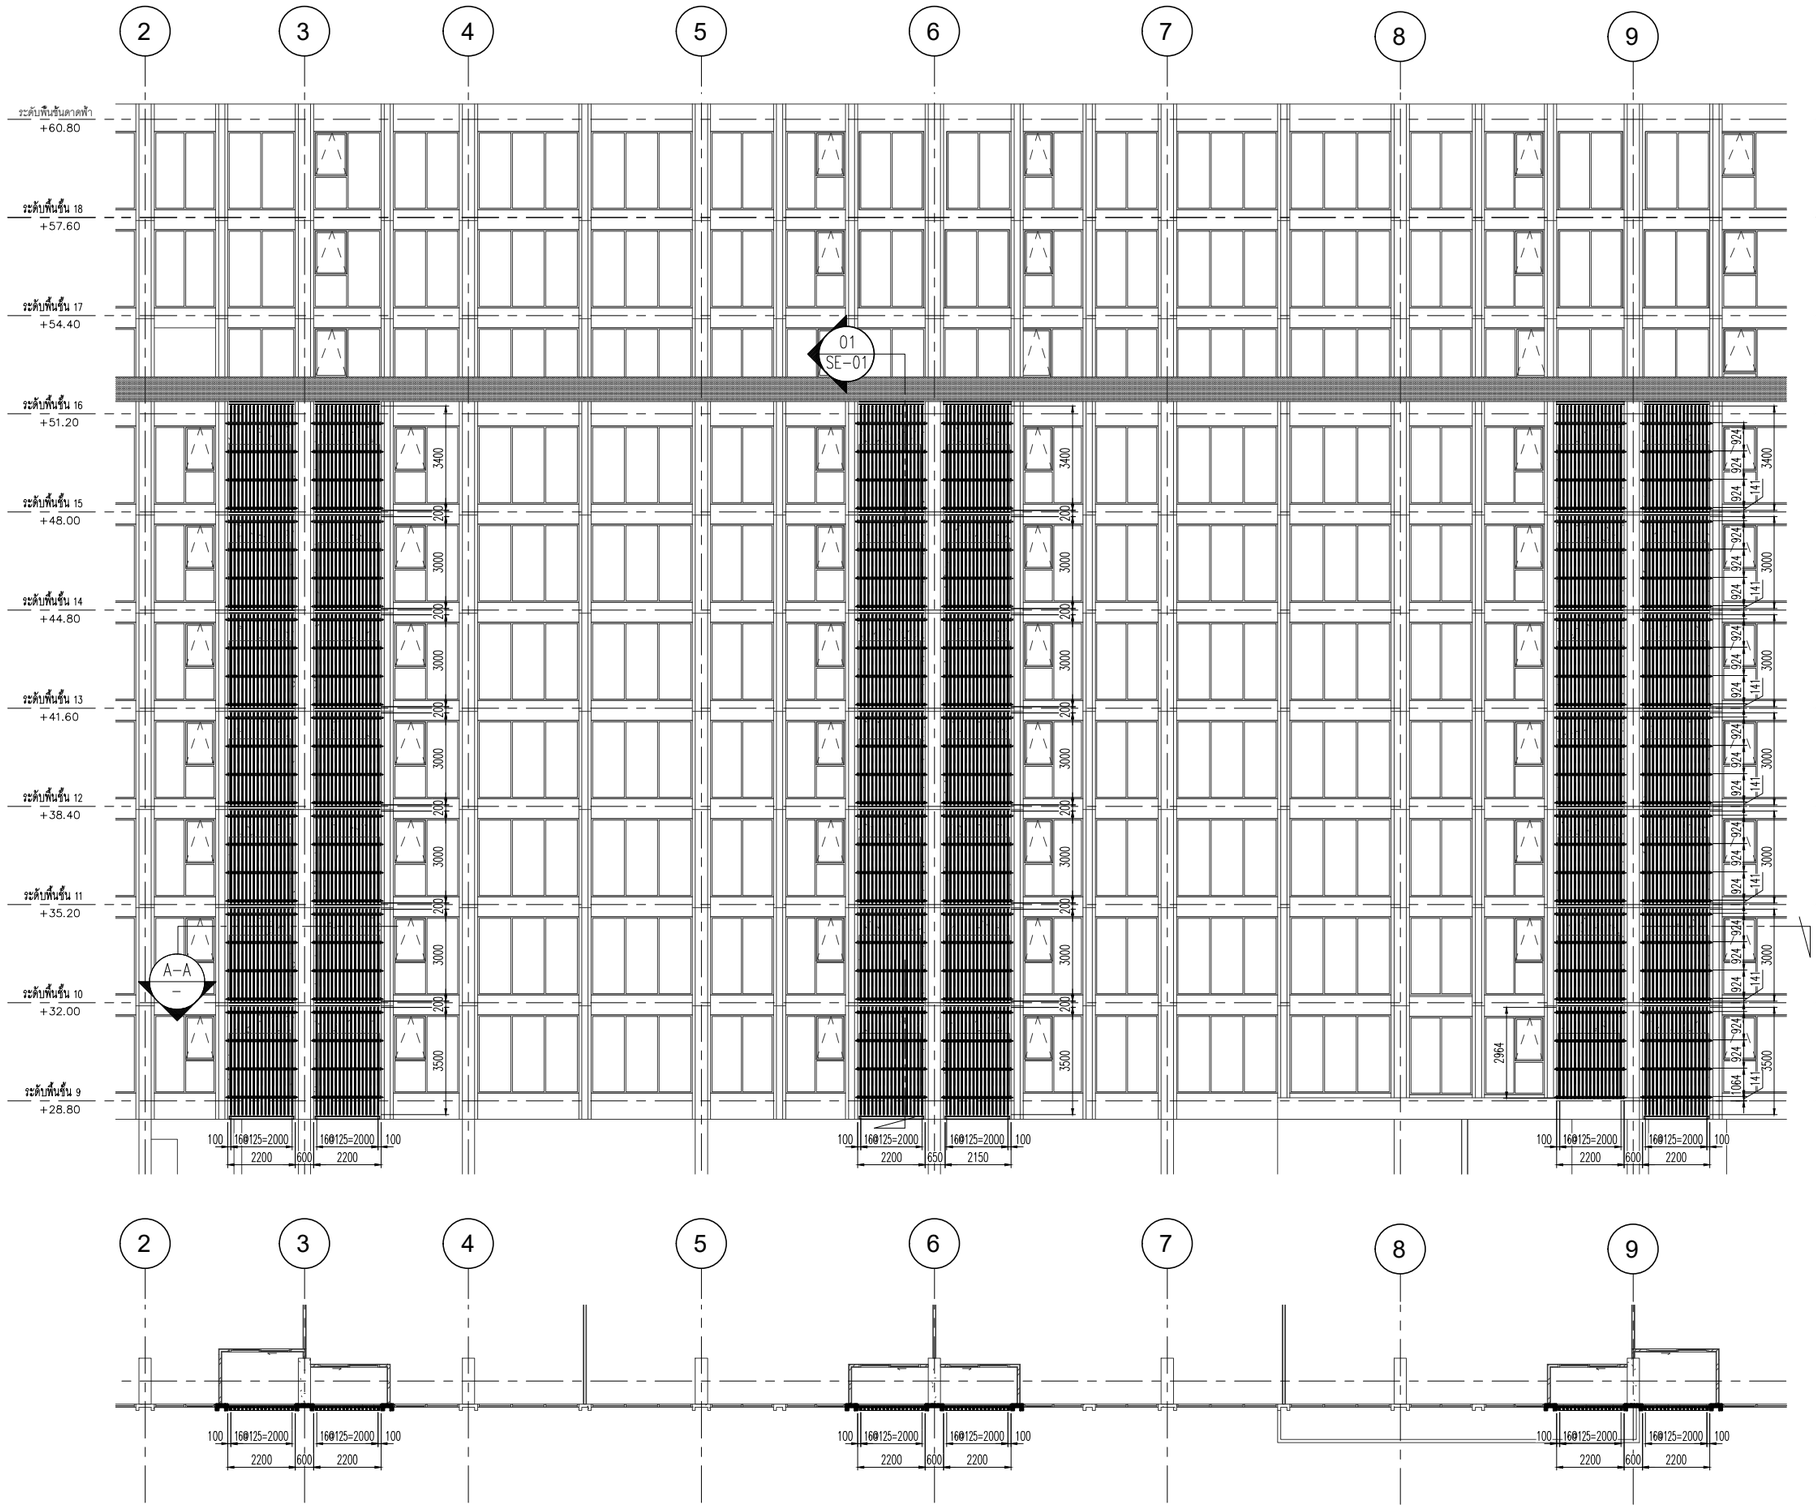

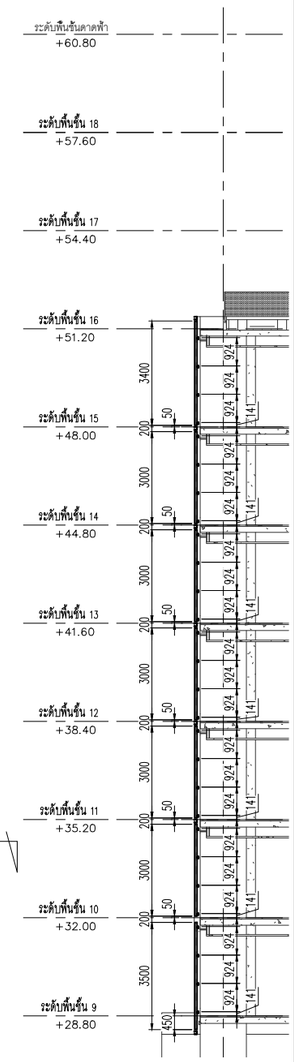
A–A SECTION




อาคาร B


**L.P.N. DEVELOPMENT PUBLIC CO., LTD.**
1168/109 36th floor Lumpini Tower
Rama 4 Road Sathorn Bangkok 10120
tel. (662) 2855011-6
fax. (662) 2855017


## สัญลักษณ์วัสดุตกแต่ง

### วัสดุพื้น

F1 ปูกระเบื้องเซรามิคขนาด 12"x12" พร้อมบัวเชิงผนัง PVC.2"
F2 ปูกระเบื้องเซรามิคขนาด 12" x 12" พร้อมแนวและ
ขอบทำผิวซีเมนต์ขัดมัน
F3 ปูกระเบื้องเซรามิคขนาด 12"x12" (สำหรับห้องน้ำ)
F3A ปูกระเบื้องเซรามิคขนาด 12"x12" (สำหรับห้องน้ำ)
F4 ปูกระเบื้องเซรามิคขนาด 12"x12"
F4A ปูกระเบื้องเซรามิคขนาด 12"x12"(สำหรับห้องพักขยะ)
F4B ปูกระเบื้องเซรามิคขนาด 12"x12"(สำหรับระเบียง)
F4C ปูกระเบื้องเซรามิคขนาด 12"x12"(สำหรับทางเดินส่วนกลาง)
F5 ปูลามิเนตลำเร็จรูป พร้อมบัวเชิงผนัง PVC.2"
F6 ฟินท์ผิวซีเมนต์ขัดมัน
F7 ฟินท์ผิวซีเมนต์ขัดหยาบ
F8 ฟินท์ทรวดร่าง
F9 ฟินท์ระบบกันซึม
F9A ฟินท์ผิวขัดเรียบทาสี EPOXY
F10 ทำผิวดูแบบ INTERIOR (PAI)
F11 ทำผิวดูแบบ LANDSCAPE
หมายเหตุ ยาแนวรอยต่อกระเบื้องด้วยปูนซีเมนต์ดำ

### วัสดุผนัง

P1 ผนัง ค.ส.ล. ฉำเร็จรูป (ทาสีภายนอก, ภายใน)
P2 ฉาบปูนเรียบทาสี (สำหรับภายนอก, ภายใน)
P2A ฉาบปูนเรียบทาสี หนา 15 ซม. (สำหรับภายนอก, ภายใน)
P3 บุกระเบื้องเซรามิค 8" x 8" (ชนิดบุผนัง)
P4 ผนังอิฐมอญก่อหนา 9 ซม. ทำรอยต่อเรียบทาสี
โครงเหล็กรูปสี่เหลี่ยม
P5 ผนัง ค.ส.ล. ฉาบปูนเรียบทาสี
P5A ผนัง ค.ส.ล. พ่นสีระเบิด
P6 ผนัง ค.ส.ล. เปลี่ยนขัดแต่งให้เรียบร้อยทาสี
P7 ผนัง ค.ส.ล. เปลี่ยนขัดแต่งไม่ทาสี
P8 ผนังวัสดุตามตัวอย่าง

CURTAIN WALL & FACADE CONTRACTOR :

ISO.9002
KIM YOO SENG
41/8 RAMA 3 ROAD, CHONG-NONSEE, YANNAWA, BANGKOK 10120, THAILAND
TEL : 294-6291 - 8 FAX : (662) 294-1744

REVISION

| NO. | DESCRIPTION | DATE |
|---|---|---|
| 1 | | |
| 2 | | |
| 3 | | |
| 4 | | |
| 5 | | |
| 6 | | |
| 7 | | |

PROJECT :
LUMPINI TOWER
VIBHAVADI-CHATUCHAK


PROJECT NO : 1802 LPark-VC

AS-BUILT DRAWING


DRAWING TITLE :
GRILL & ACP.CLADDING
PARTIAL PLAN & ELEVATION

| | |
|---|---|
| DRAWN : | UDOMSAK.P |
| CHECKED : | SANGUAN |
| DATE : | 01/04/2562 |
| SHEET NO. | DWG. NO. EL.25 |


These drawings are the property of P.A. Design Co., Ltd.
and not to be used or reproduced without specific permission.

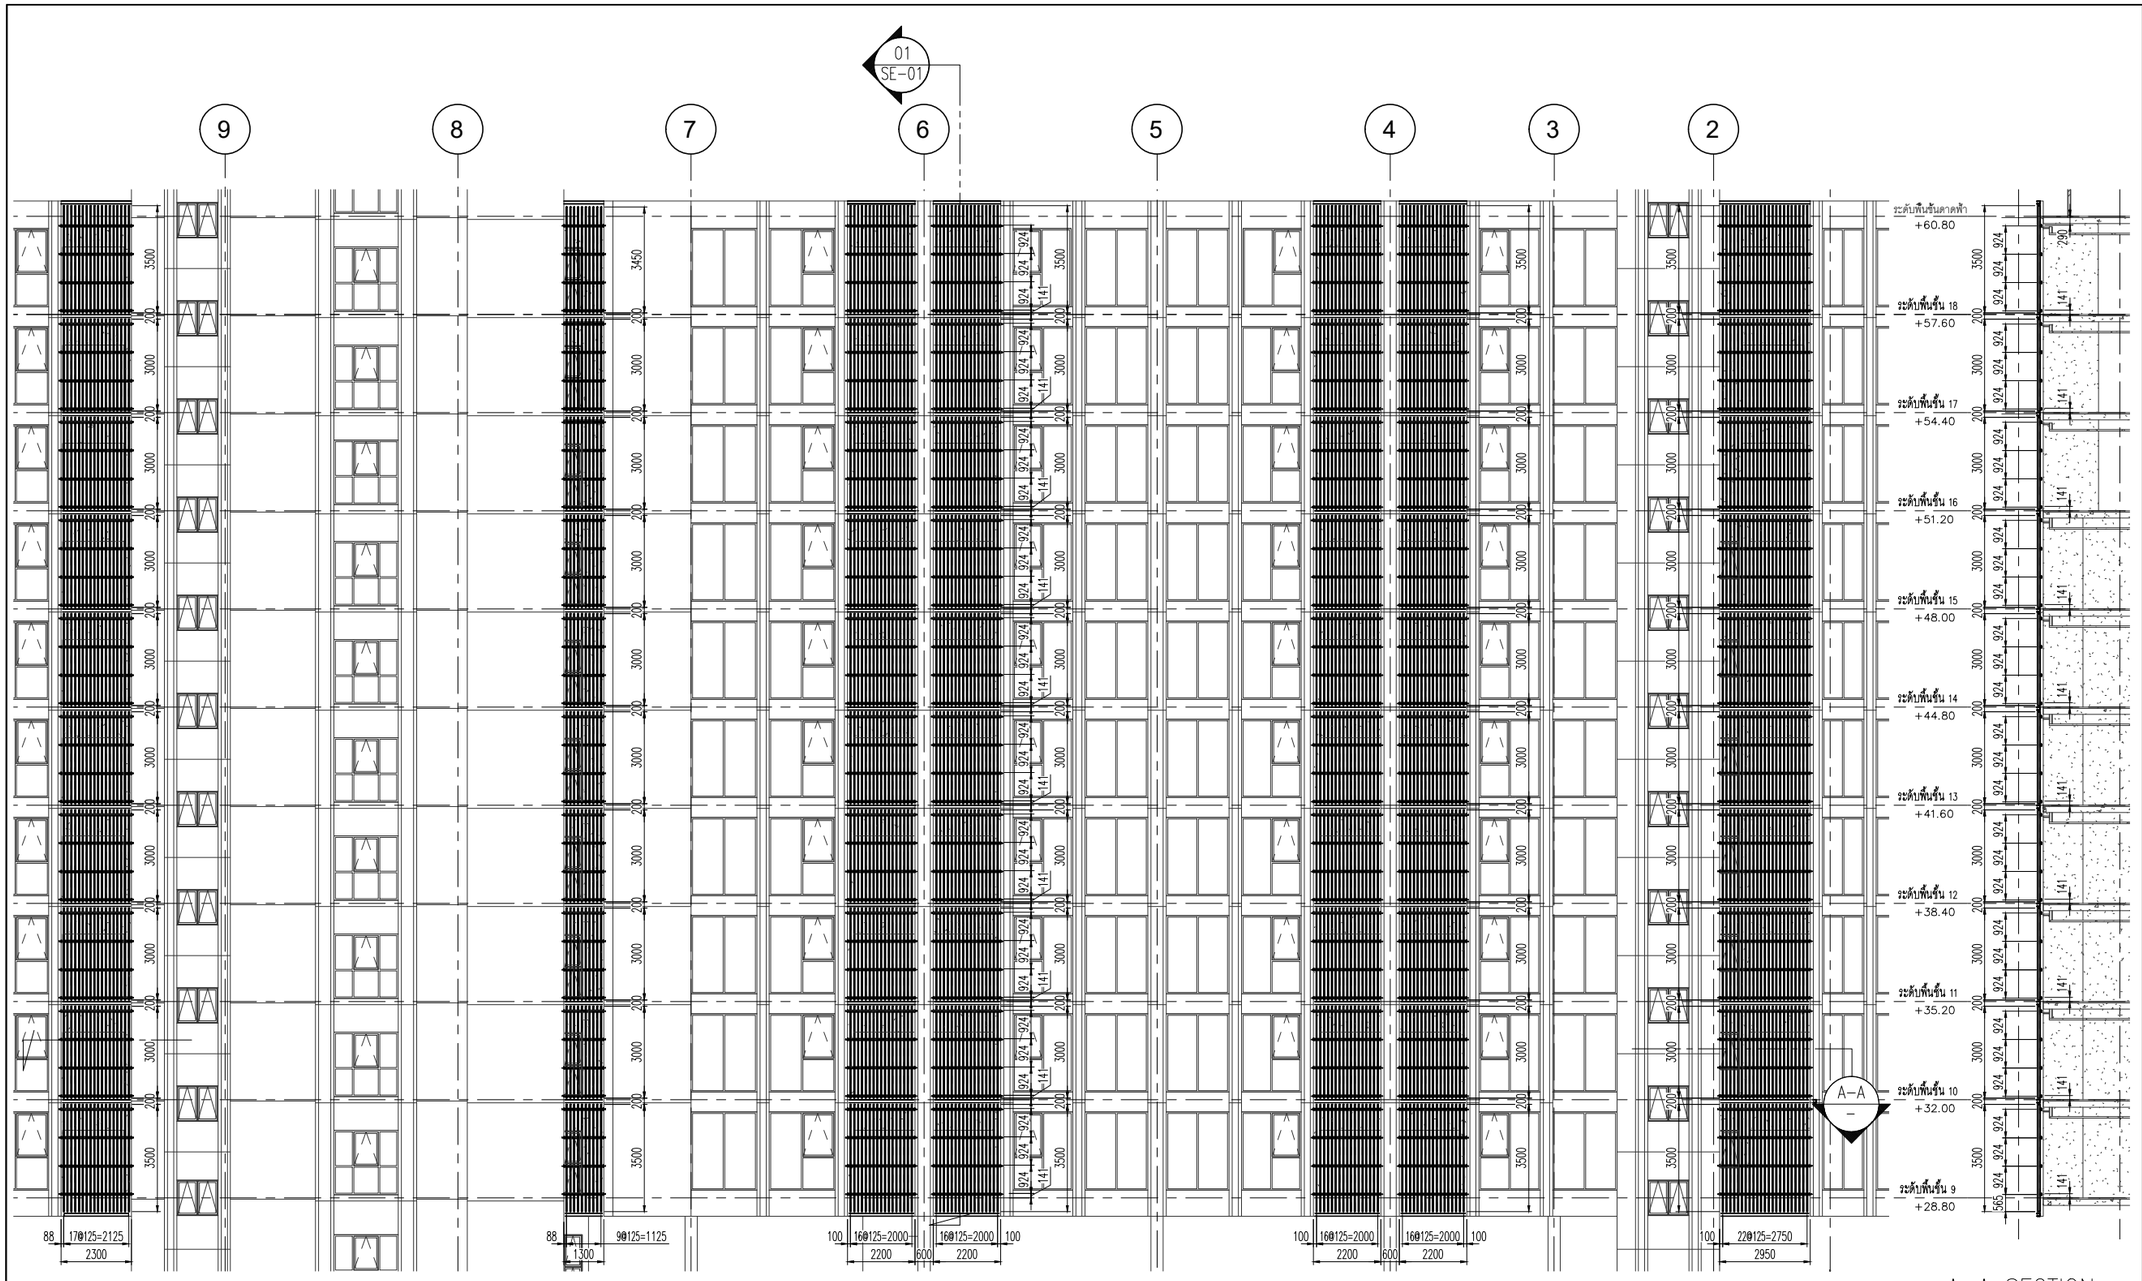


A–A SECTION

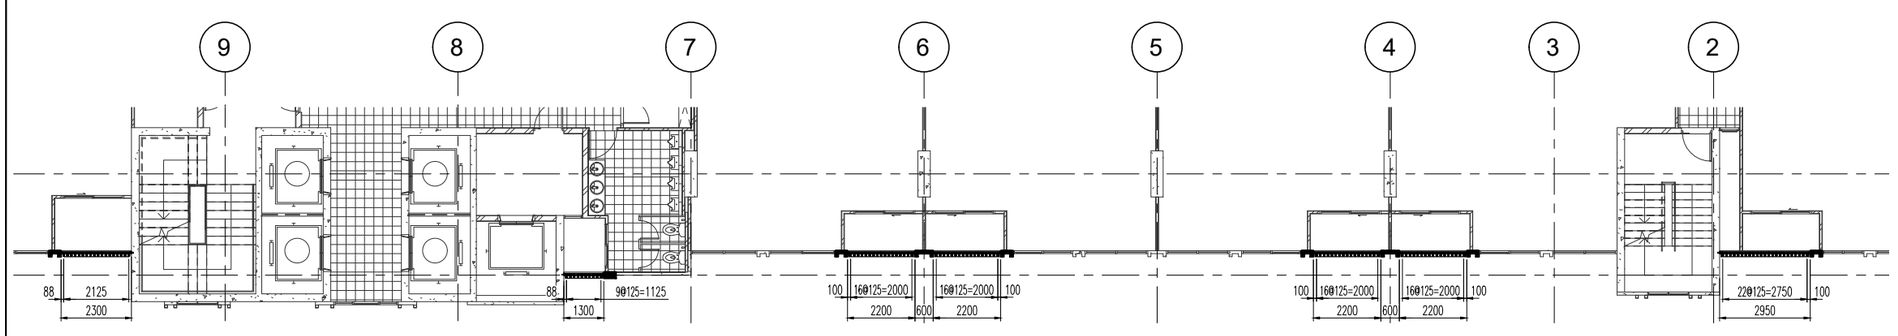


อาคาร B


**L.P.N. DEVELOPMENT PUBLIC CO., LTD.**
1168/109 36th floor Lumpini Tower
Rama 4 Road Sathorn Bangkok 10120
tel. (662) 2855011-6
fax. (662) 2855017


## สัญลักษณ์วัสดุตกแต่ง

### วัสดุพื้น

F1 ปูกระเบื้องเซรามิคขนาด 12"x12" พร้อมบัวเชิงผนัง PVC.2"
F2 ปูกระเบื้องเซรามิคขนาด 12" x 12" พร้อมแนวและ
ขอบทำผิวซีเมนต์ขัดมัน
F3 ปูกระเบื้องเซรามิคขนาด 12"x12" (สำหรับห้องน้ำ)
F3A ปูกระเบื้องเซรามิคขนาด 12"x12" (สำหรับห้องน้ำ)
F4 ปูกระเบื้องเซรามิคขนาด 12"x12"
F4A ปูกระเบื้องเซรามิคขนาด 12"x12"(สำหรับห้องพักขยะ)
F4B ปูกระเบื้องเซรามิคขนาด 12"x12"(สำหรับระเบียง)
F4C ปูกระเบื้องเซรามิคขนาด 12"x12"(สำหรับทางเดินส่วนกลาง)
F5 ปูลามิเนตลำเร็จรูป พร้อมบัวเชิงผนัง PVC.2"
F6 ฟินท์ผิวซีเมนต์ขัดมัน
F7 ฟินท์ผิวซีเมนต์ขัดหยาบ
F8 ฟินท์ผิวกรวดล้าง
F9 ฟินท์กระบบกันซึม
F9A ฟินท์ผิวขัดเรียบทาสี EPOXY
F10 ทำผิวดูแบบ INTERIOR (PAI)
F11 ทำผิวดูแบบ LANDSCAPE
หมายเหตุ ยาแนวรอยต่อกระเบื้องด้วยปูนซีเมนต์ดำ

### วัสดุผนัง

P1 ผนัง ค.ส.ล. สำเร็จรูป (ทาสีภายนอก, ภายใน)
P2 ฉาบปูนเรียบทาสี (สำหรับภายนอก, ภายใน)
P2A ฉาบปูนเรียบทาสี หนา 15 ซม. (สำหรับภายนอก, ภายใน)
P3 บุกระเบื้องเซรามิค 8" x 8" (ชนิดบุผนัง)
P4 ผนังอิฐมวลเบาอัดหนา 9 ม.ม. ทำรอยต่อเรียบทาสี
โครงเหล็กรูปสี่เหลี่ยม
P5 ผนัง ค.ส.ล. ฉาบปูนเรียบทาสี
P5A ผนัง ค.ส.ล. พ่นสีระเบิด
P6 ผนัง ค.ส.ล. เปลือยขัดแต่งให้เรียบร้อยทาสี
P7 ผนัง ค.ส.ล. เปลือยขัดแต่งไม่ทาสี
P8 ผนังบุวัสดุตามตัวอย่าง

CURTAIN WALL & FACADE CONTRACTOR :

ISO.9002
**KIM YOO SENG**
41/8 RAMA 3 ROAD, CHONG-NONSEE, YANNAWA, BANGKOK 10120, THAILAND
TEL : 294-6291 - 8 FAX : (662) 294-1744

REVISION

| NO. | DESCRIPTION | DATE |
|---|---|---|
| 1 | | |
| 2 | | |
| 3 | | |
| 4 | | |
| 5 | | |
| 6 | | |
| 7 | | |

PROJECT :

LUMPINI TOWER
VIBHAVADI-CHATUCHAK

PROJECT NO : 1802 LPark-VC


# AS-BUILT DRAWING

DRAWING TITLE :

GRILL
PARTIAL PLAN & ELEVATION

| | |
|---|---|
| DRAWN : | UDOMSAK.P |
| CHECKED : | SANGUAN |
| DATE : | 01/04/2562 |
| SHEET NO. | DWG. NO. EL.26 |


These drawings are the property of P.A. Design Co., Ltd.
and not to be used or reproduced without specific permission.

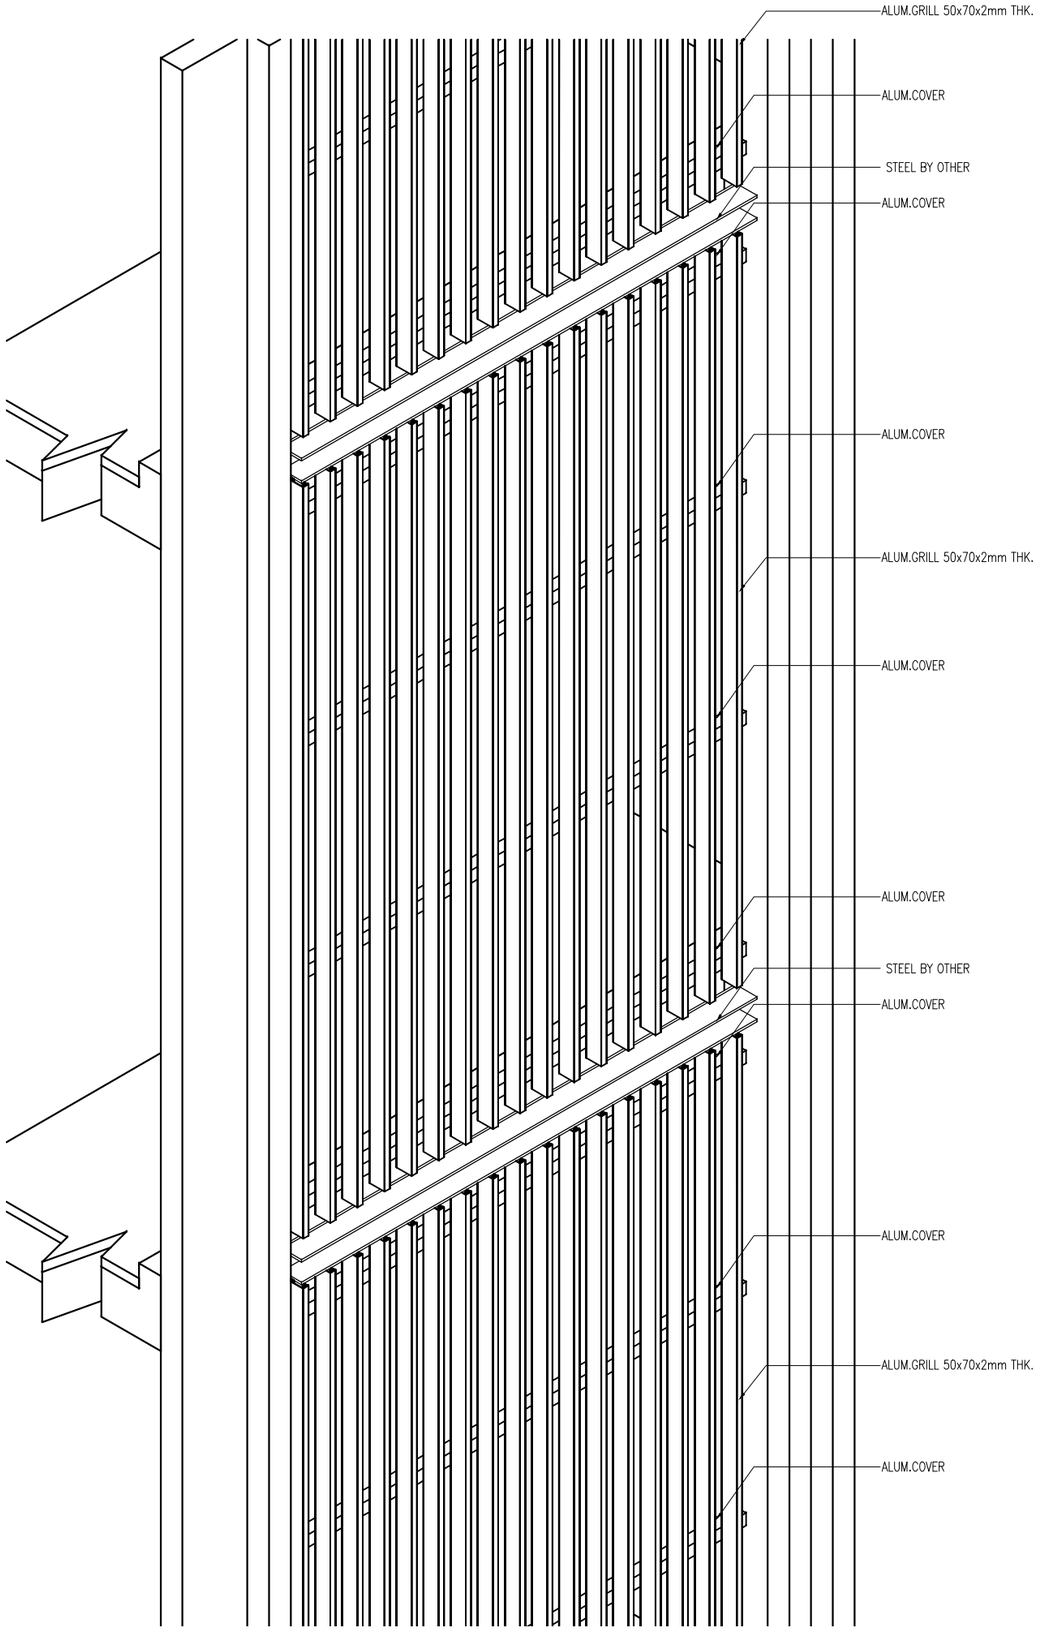


ขาคาว B

**L.P.N. DEVELOPMENT PUBLIC CO., LTD.**
1168/109 36th floor Lumpini Tower
Rama 4 Road Sathorn Bangkok 10120
tel. (662) 2855011-6
fax. (662) 2855017

## สัญลักษณ์วัสดุตกแต่ง

### วัสดุพื้น

F1 ปูกระเบื้องเซรามิคขนาด 12"x12" พร้อมบัวเชิงผนัง PVC.2"
F2 ปูกระเบื้องเซรามิคขนาด 12" x 12" พร้อมแนวและ
ขอบทำผิวซีเมนต์ขัดมัน
F3 ปูกระเบื้องเซรามิคขนาด 12"x12" (สำหรับห้องน้ำ)
F3A ปูกระเบื้องเซรามิคขนาด 12"x12" (สำหรับห้องน้ำ)
F4 ปูกระเบื้องเซรามิคขนาด 12"x12"
F4A ปูกระเบื้องเซรามิคขนาด 12"x12"(สำหรับห้องพักขยะ)
F4B ปูกระเบื้องเซรามิคขนาด 12"x12"(สำหรับระเบียง)
F4C ปูกระเบื้องเซรามิคขนาด 12"x12"(สำหรับทางเดินส่วนกลาง)
F5 ปูลามิเนตลำเร็จรูป พร้อมบัวเชิงผนัง PVC.2"
F6 ฟินท์ผิวซีเมนต์ขัดมัน
F7 ฟินท์ผิวซีเมนต์ขัดหยาบ
F8 ฟินท์ผิวกรวดล้าง
F9 ฟินท์ระบบกันซึม
F9A ฟินท์ผิวขัดเรียบทาสี EPOXY
F10 ทำผิวดูแบบ INTERIOR (PAI)
F11 ทำผิวดูแบบ LANDSCAPE
หมายเหตุ ยาแนวรอยต่อกระเบื้องด้วยปูนซีเมนต์ดำ

### วัสดุผนัง

P1 ผนัง ค.ส.ล. สำเร็จรูป (ทาสีภายนอก, ภายใน)
P2 ฉาบปูนเรียบทาสี (สำหรับภายนอก, ภายใน)
P2A ฉาบปูนเรียบทาสี หนา 15 ซม. (สำหรับภายนอก, ภายใน)
P3 บุกระเบื้องเซรามิค 8" x 8" (ชนิดบุผนัง)
P4 ผนังอิฐมวลบอร์ทหนา 9 ม.ม. ทำรอยต่อเรียบทาสี
โครงเหล็กรูปสี่เหลี่ยม
P5 ผนัง ค.ส.ล. ฉาบปูนเรียบทาสี
P5A ผนัง ค.ส.ล. พ่นสีระเบิด
P6 ผนัง ค.ส.ล. เปลือยขัดแต่งให้เรียบร้อยทาสี
P7 ผนัง ค.ส.ล. เปลือยขัดแต่งไม่ทาสี
P8 ผนังบุวัสดุตามตัวอย่าง

CURTAIN WALL & FACADE CONTRACTOR :

ISO.9002
**KIM YOO SENG**
41/8 RAMA 3 ROAD, CHONG-NONSEE, YANNAWA, BANGKOK 10120, THAILAND
TEL : 294-6291 - 8 FAX : (662) 294-1744

REVISION

| NO. | DESCRIPTION | DATE |
|---|---|---|
| 1 | | |
| 2 | | |
| 3 | | |
| 4 | | |
| 5 | | |
| 6 | | |
| 7 | | |

PROJECT :
LUMPINI TOWER
VIBHAVADI-CHATUCHAK


PROJECT NO : 1802 LPark-VC


# AS-BUILT DRAWING

DRAWING TITLE :
GRILL
PARTIAL ELEVATION ISOMETRIC VIEW

| | |
|---|---|
| DRAWN : | UDOMSAK.P |
| CHECKED : | SANGUAN |
| DATE : | 01/04/2562 |
| **SHEET NO.** | **DWG. NO.** EL.27 |


These drawings are the property of P.A. Design Co., Ltd.
and not to be used or reproduced without specific permission.

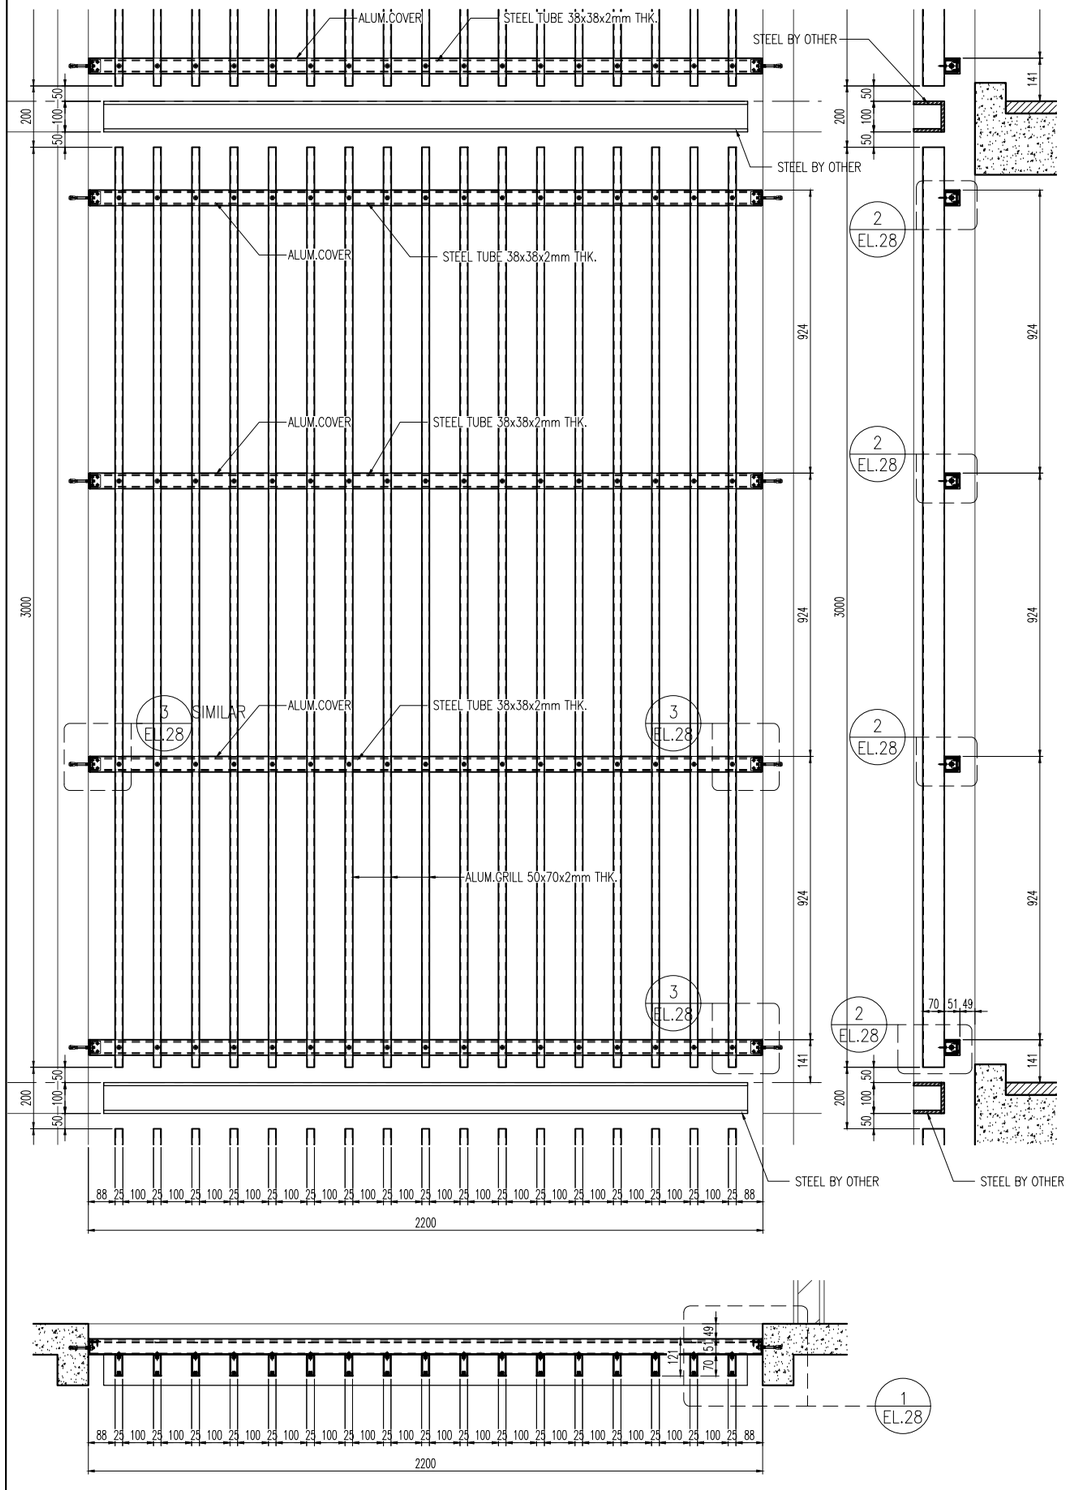

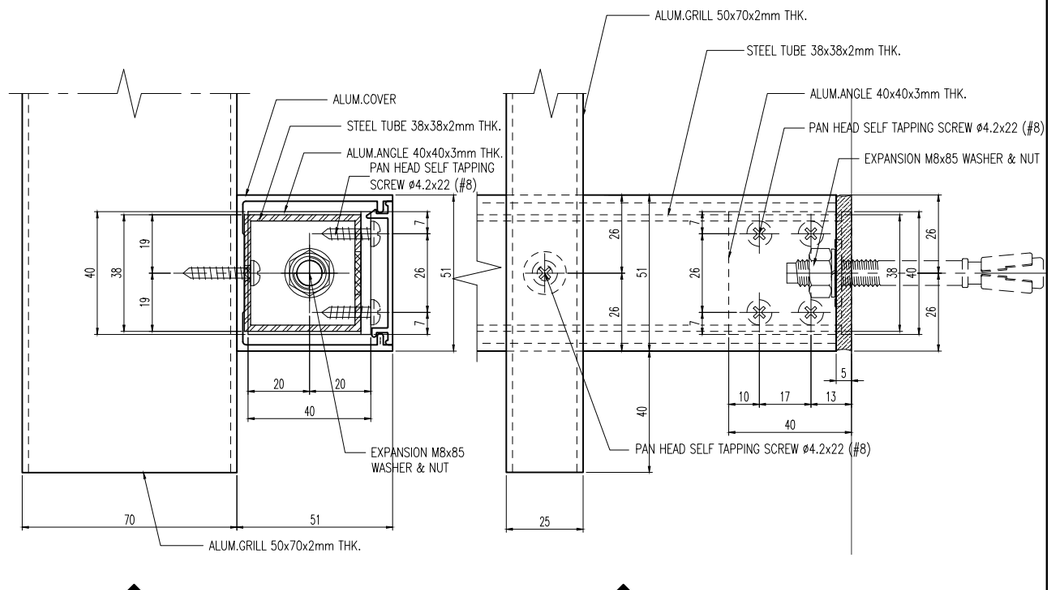
02 EL.28 VERTICAL SECTION

03 EL.28 VERTICAL SECTION

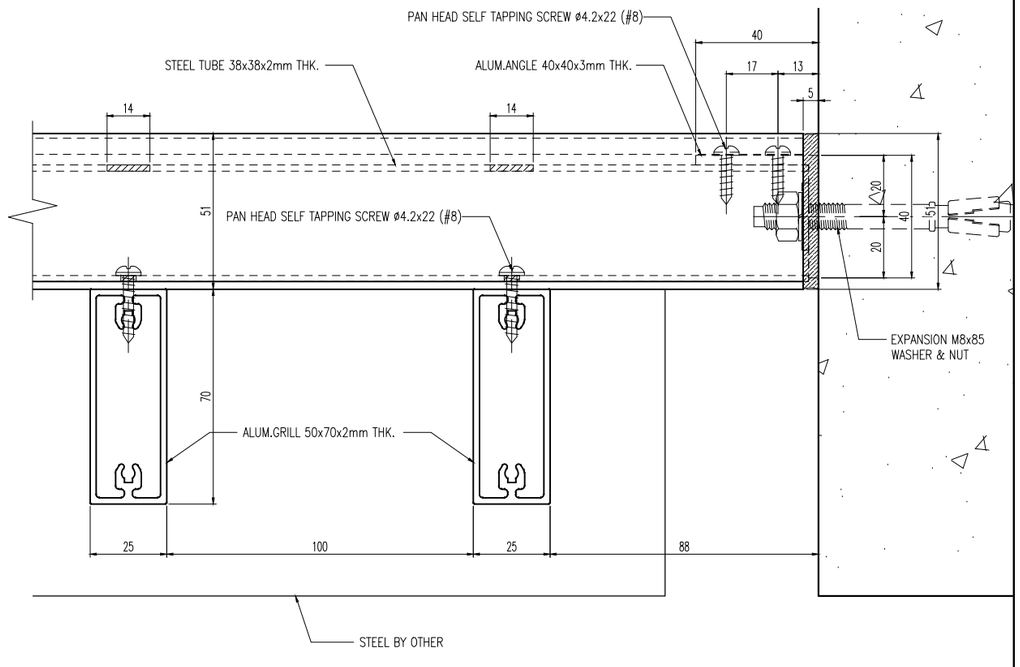


01 EL.28 HORIZONTAL SECTION

อาคาร B

**L.P.N. DEVELOPMENT PUBLIC CO., LTD.**
1168/109 36th floor Lumpini Tower
Rama 4 Road Sathorn Bangkok 10120
tel. (662) 2855011-6
fax. (662) 2855017

## สัญลักษณ์วัสดุตกแต่ง

### วัสดุพื้น

F1 ปูกระเบื้องเซรามิคขนาด 12"x12" พร้อมบัวเชิงผนัง PVC.2"
F2 ปูกระเบื้องเซรามิคขนาด 12" x 12" พร้อมแนวและ
ขอบทำผิวซีเมนต์ขัดมัน
F3 ปูกระเบื้องเซรามิคขนาด 12"x12" (สำหรับห้องน้ำ)
F3A ปูกระเบื้องเซรามิคขนาด 12"x12" (สำหรับห้องน้ำ)
F4 ปูกระเบื้องเซรามิคขนาด 12"x12"
F4A ปูกระเบื้องเซรามิคขนาด 12"x12"(สำหรับห้องพักขยะ)
F4B ปูกระเบื้องเซรามิคขนาด 12"x12"(สำหรับระเบียง)
F4C ปูกระเบื้องเซรามิคขนาด 12"x12"(สำหรับทางเดินส่วนกลาง)
F5 ปูลามิเนตลำเจ็ญปู พร้อมบัวเชิงผนัง PVC.2"
F6 ฟินท์ผิวซีเมนต์ขัดมัน
F7 ฟินท์ผิวซีเมนต์ขัดหยาบ
F8 ฟินท์ผิวกรวดล้าง
F9 ฟินท์ระบบกันซึม
F9A ฟินท์ผิวขัดเรียบทาสี EPOXY
F10 ทำผิวดูแบบ INTERIOR (PAI)
F11 ทำผิวดูแบบ LANDSCAPE
หมายเหตุ ยาแนวรอยต่อกระเบื้องด้วยปูนซีเมนต์ดำ

### วัสดุผนัง

P1 ผนัง ค.ส.ล. ลำเจ็ญปู (ทาสีภายนอก, ภายใน)
P2 ฉาบปูนเรียบทาสี (สำหรับภายนอก, ภายใน)
P2A ฉาบปูนเรียบทาสี หนา 15 ซม. (สำหรับภายนอก, ภายใน)
P3 บุกระเบื้องเซรามิค 8" x 8" (ชนิดบุผนัง)
P4 ผนังอิฐมอญก่อหนา 9 ซม. ทำรอยต่อเรียบทาสี
โครงเหล็กรูปสี่เหลี่ยมผืนผ้า
P5 ผนัง ค.ส.ล. ฉาบปูนเรียบทาสี
P5A ผนัง ค.ส.ล. พ่นสีระเบิด
P6 ผนัง ค.ส.ล. เปลือยขัดแต่งให้เรียบร้อยทาสี
P7 ผนัง ค.ส.ล. เปลือยขัดแต่งไม่ทาสี
P8 ผนังบุวัสดุตามตัวอย่าง

CURTAIN WALL & FACADE CONTRACTOR :

ISO.9002
KIM YOO SENG
41/8 RAMA 3 ROAD, CHONG-NONSEE, YANNAWA, BANGKOK 10120, THAILAND
TEL : 294-6291 - 8 FAX : (662) 294-1744

REVISION

| NO. | DESCRIPTION | DATE |
|---|---|---|
| 1 | | |
| 2 | | |
| 3 | | |
| 4 | | |
| 5 | | |
| 6 | | |
| 7 | | |

PROJECT :
LUMPINI TOWER

PROJECT NO : 1802 LPark-VC

# AS-BUILT DRAWING

DRAWING TITLE :
GRILL
PARTIAL ELEVATION & DETAIL

| | |
|---|---|
| DRAWN : | UDOMSAK.P |
| CHECKED : | SANGUAN |
| DATE : | 01/04/2562 |
| SHEET NO. | DWG. NO. EL.28 |

These drawings are the property of P.A. Design Co., Ltd.
and not to be used or reproduced without specific permission.

# DRAWING INDEX

DRAWING LIST

| | 1st. | 2nd. | 3rd. | 4th. | 5th. |
|---|---|---|---|---|---|
| D | 08 | | | | |
| M | 05 | | | | |
| Y | 20 | | | | |

| No. | Drawing No. | Drawing Title | Revision | | | | |
|---|---|---|---|---|---|---|---|
| 1 | LPN.B–CS.01 | COVER SHEET | – | – | – | – | – |
| 2 | LPN.B–IND.01 | DRAWING INDEX | – | – | – | – | – |
| 3 | | | | | | | |
| 4 | LPN.B–PL.01 | 1st FLOOR PLAN | – | – | – | – | – |
| 5 | LPN.B–PL.02 | (ระดับพื้นชั้นลอย ) FLOOR PLAN | – | – | – | – | – |
| 6 | LPN.B–PL.03 | 2nd FLOOR PLAN | – | – | – | – | – |
| 7 | LPN.B–PL.04 | 3rd FLOOR PLAN | – | – | – | – | – |
| 8 | LPN.B–PL.05 | 4th– 6th FLOOR PLAN | – | – | – | – | – |
| 9 | LPN.B–PL.06 | 7th FLOOR PLAN | – | – | – | – | – |
| 10 | LPN.B–PL.07 | 8th FLOOR PLAN | – | – | – | – | – |
| 11 | LPN.B–PL.08 | 9th FLOOR PLAN | – | – | – | – | – |
| 12 | LPN.B–PL.09 | 10th– 15th FLOOR PLAN | – | – | – | – | – |
| 13 | LPN.B–PL.10 | 16th FLOOR PLAN | – | – | – | – | – |
| 14 | LPN.B–PL.11 | 17th –18th FLOOR PLAN | – | – | – | – | – |
| 15 | LPN.B–PL.12 | TOP ROOF FLOOR PLAN | – | – | – | – | – |
| 16 | LPN.B–EL.01 | DEVELOP ELEVATION | – | – | – | – | – |
| 17 | LPN.B–EL.02 | DEVELOP ELEVATION | – | – | – | – | – |
| 18 | LPN.B–EL.03 | DEVELOP ELEVATION | – | – | – | – | – |
| 19 | LPN.B–EL.04 | DEVELOP ELEVATION | – | – | – | – | – |
| 20 | LPN.B–EL.05 | ELEVATION GLASS WALL OF PANEL TYPE | – | – | – | – | – |
| 21 | LPN.B–EL.06 | ELEVATION GLASS WALL OF PANEL TYPE | – | – | – | – | – |
| 22 | LPN.B–EL.07 | ELEVATION GLASS WALL OF PANEL TYPE | – | – | – | – | – |
| 23 | LPN.B–EL.08 | ELEVATION GLASS WALL OF PANEL TYPE | – | – | – | – | – |
| 24 | LPN.B–EL.09 | ELEVATION GLASS WALL OF PANEL TYPE | – | – | – | – | – |
| 25 | LPN.B–EL.10 | ELEVATION GLASS WALL OF PANEL TYPE | – | – | – | – | – |
| 26 | LPN.B–EL.11 | ELEVATION GLASS WALL OF PANEL TYPE | – | – | – | – | – |
| 27 | LPN.B–EL.12 | ELEVATION GLASS WALL OF PANEL TYPE | – | – | – | – | – |
| 28 | LPN.B–EL.13 | ELEVATION GLASS WALL OF PANEL TYPE | – | – | – | – | – |
| 29 | LPN.B–EL.14 | ELEVATION GLASS WALL & DOOR OF LEVEL 1st @ AL–5 | – | – | – | – | – |
| 30 | LPN.B–EL.15 | ELEVATION GLASS WALL & DOOR OF LEVEL 1st @ AW–3 AL–2 AL–6 | – | – | – | – | – |
| | | | | | | | |

DRAWING LIST

| | 1st. | 2nd. | 3rd. | 4th. | 5th. |
|---|---|---|---|---|---|
| D | 08 | | | | |
| M | 05 | | | | |
| Y | 20 | | | | |

| No. | Drawing No. | Drawing Title | Revision | | | | |
|---|---|---|---|---|---|---|---|
| 31 | LPN.B–EL.16 | ELEVATION GLASS WALL & DOOR OF LEVEL 1st @AW–1 AW–5 AL–3 AL–4 | – | – | – | – | – |
| 32 | LPN.B–EL.17 | LAYOUT PLAN BALUSTRADE 16th FLOOR PLAN | – | – | – | – | – |
| 33 | LPN.B–EL.18 | PARTIAL ELEVATION & PLAN @ BALUSTRADE 16th FLOOR | – | – | – | – | – |
| 34 | LPN.B–EL.19 | PARTIAL ELEVATION & PLAN @ BALUSTRADE 16th FLOOR | – | – | – | – | – |
| 35 | LPN.B–EL.20 | PARTIAL ELEVATION & PLAN @ BALUSTRADE 16th FLOOR | – | – | – | – | – |
| 36 | LPN.B–EL.21 | PARTIAL ELEVATION & PLAN @ BALUSTRADE 16th FLOOR | – | – | – | – | – |
| 37 | LPN.B–EL.22 | PARTIAL ELEVATION & DETAIL @ BALUSTRADE 16th FLOOR | – | – | – | – | – |
| 38 | LPN.B–EL.23 | DEVELOP ELEVATION ACP.CLADDING @ CARPARK | – | – | – | – | – |
| 39 | LPN.B–EL.24 | DEVELOP ELEVATION ACP.CLADDING @ CARPARK | – | – | – | – | – |
| 40 | | | – | – | – | – | – |
| 41 | LPN.B–TD–H01 | TYPICAL HORIZONTAL SECTION DETAIL @ VISION GLASS AREA | – | – | – | – | – |
| 42 | LPN.B–TD–H02 | TYPICAL HORIZONTAL SECTION DETAIL @ WINDOW AREA | – | – | – | – | – |
| 43 | LPN.B–TD–H03 | TYPICAL HORIZONTAL SECTION DETAIL @ WINDOW AREA | – | – | – | – | – |
| 44 | LPN.B–TD–H04 | TYPICAL HORIZONTAL SECTION DETAIL @ VISION AREA @ DOOR | – | – | – | – | – |
| 45 | LPN.B–TD–H05 | TYPICAL HORIZONTAL SECTION DETAIL @ CORNER PANEL | – | – | – | – | – |
| 46 | LPN.B–TD–H06 | TYPICAL HORIZONTAL SECTION DETAIL @ SWING DOOR | – | – | – | – | – |
| 47 | LPN.B–TD–H07 | TYPICAL HORIZONTAL SECTION DETAIL @ VISION AREA & SWING DOOR | – | – | – | – | – |
| 48 | LPN.B–TD–H08 | TYPICAL HORIZONTAL SECTION DETAIL @ DOOR AREA | – | – | – | – | – |
| 49 | LPN.B–TD–H09 | TYPICAL HORIZONTAL SECTION DETAIL @ DOOR AREA | – | – | – | – | – |
| 50 | LPN.B–TD–H10 | TYPICAL HORIZONTAL SECTION DETAIL @ ACP.CLADDING AREA | – | – | – | – | – |
| 51 | LPN.B–TD–V01 | TYPICAL VERTICAL SECTION DETAIL @ VISION GLASS & WINDOW | – | – | – | – | – |
| 52 | LPN.B–TD–V02 | TYPICAL VERTICAL SECTION DETAIL @ WINDOW AREA | – | – | – | – | – |
| 53 | LPN.B–TD–V03 | TYPICAL VERTICAL SECTION DETAIL @ VISION GLASS & SWING DOOR AREA | – | – | – | – | – |
| 54 | LPN.B–TD–V04 | TYPICAL VERTICAL SECTION DETAIL @ SLIDING DOOR & SWING DOOR | – | – | – | – | – |
| 55 | LPN.B–TD–V05 | TYPICAL VERTICAL SECTION DETAIL @ SLIDING WINDOW | – | – | – | – | – |
| 56 | LPN.B–TD–V06 | TYPICAL VERTICAL SECTION DETAIL @ ACP.CLADDING AREA | – | – | – | – | – |
| 57 | | | | | | | |
| 58 | | | | | | | |
| 59 | | | | | | | |
| | | | | | | | |

อาคาร B


**L.P.N. DEVELOPMENT PUBLIC CO., LTD.**
1168/109 36th floor Lumpini Tower
Rama 4 Road Sathorn Bangkok 10120
tel. (662) 2855011-6
fax. (662) 2855017


## สัญลักษณ์วัสดุตกแต่ง

### วัสดุพื้น

F1 ปูกระเบื้องเซรามิคขนาด 12"x12" พร้อมบัวเชิงผนัง PVC.2"
F2 ปูกระเบื้องเซรามิคขนาด 12" x 12" พร้อมแนวและขอบทำผิวซีเมนต์ขัดมัน
F3 ปูกระเบื้องเซรามิคขนาด 12"x12" (สำหรับห้องน้ำ)
F3A ปูกระเบื้องเซรามิคขนาด 12"x12" (สำหรับห้องน้ำ)
F4 ปูกระเบื้องเซรามิคขนาด 12"x12"
F4A ปูกระเบื้องเซรามิคขนาด 12"x12"(สำหรับห้องพักขยะ)
F4B ปูกระเบื้องเซรามิคขนาด 12"x12"(สำหรับระเบียง)
F4C ปูกระเบื้องเซรามิคขนาด 12"x12"(สำหรับทางเดินส่วนกลาง)
F5 ปูลามิเนตสำเร็จรูป พร้อมบัวเชิงผนัง PVC.2"
F6 ฟินท์ผิวซีเมนต์ขัดมัน
F7 ฟินท์ผิวซีเมนต์ขัดหยาบ
F8 ฟินท์ผิวกรวดล้าง
F9 ฟินท์กระบบกันซึม
F9A ฟินท์ผิวขัดเรียบทาสี EPOXY
F10 ทำผิวดูแบบ INTERIOR (PAI)
F11 ทำผิวดูแบบ LANDSCAPE
หมายเหตุ ยาแนวรอยต่อกระเบื้องด้วยปูนซีเมนต์ดำ

### วัสดุผนัง

P1 ผนัง ค.ส.ล. สำเร็จรูป (ทาสีภายนอก, ภายใน)
P2 ฉาบปูนเรียบทาสี (สำหรับภายนอก, ภายใน)
P2A ฉาบปูนเรียบทาสี หนา 15 ซม. (สำหรับภายนอก, ภายใน)
P3 บุกระเบื้องเซรามิค 8" x 8" (ชนิดบุผนัง)
P4 ผนังอิฐมอญครึ่งแผ่นหนา 9 ซม. ก่อรอยต่อเรียบทาสี โครงเหล็กรูปสี่เหลี่ยม
P5 ผนัง ค.ส.ล. ฉาบปูนเรียบทาสี
P5A ผนัง ค.ส.ล. พ่นสีระเบิด
P6 ผนัง ค.ส.ล. เปลี่ยนชั้นตแต่งให้เรียบร้อยทาสี
P7 ผนัง ค.ส.ล. เปลี่ยนชั้นตแต่งไม่ทาสี
P8 ผนังบุวัสดุตามตัวอย่าง

CURTAIN WALL & FACADE CONTRACTOR :


ISO.9002
**KIM YOO SENG**
41/8 RAMA 3 ROAD, CHONG-NONSEE, YANNAWA, BANGKOK 10120, THAILAND
TEL : 294-6291 - 8 FAX : (662) 294-1744


REVISION

| NO. | DESCRIPTION | DATE |
|---|---|---|
| 1 | | |
| 2 | | |
| 3 | | |
| 4 | | |
| 5 | | |
| 6 | | |
| 7 | | |

PROJECT :

**LUMPINI TOWER B**

PROJECT NO : 1802 LPark-VC

AS-BUILT DRAWING


DRAWING TITLE :

DRAWING INDEX

| | |
|---|---|
| DRAWN : | UDOMSAK.P |
| CHECKED : | SANGUAN |
| DATE : | 10/07/2562 |

| SHEET NO. | DWG. NO. | Rev. |
|---|---|---|
| | IND.01 | - |


These drawings are the property of P.A. Design Co., Ltd.
and not to be used or reproduced without specific permission.

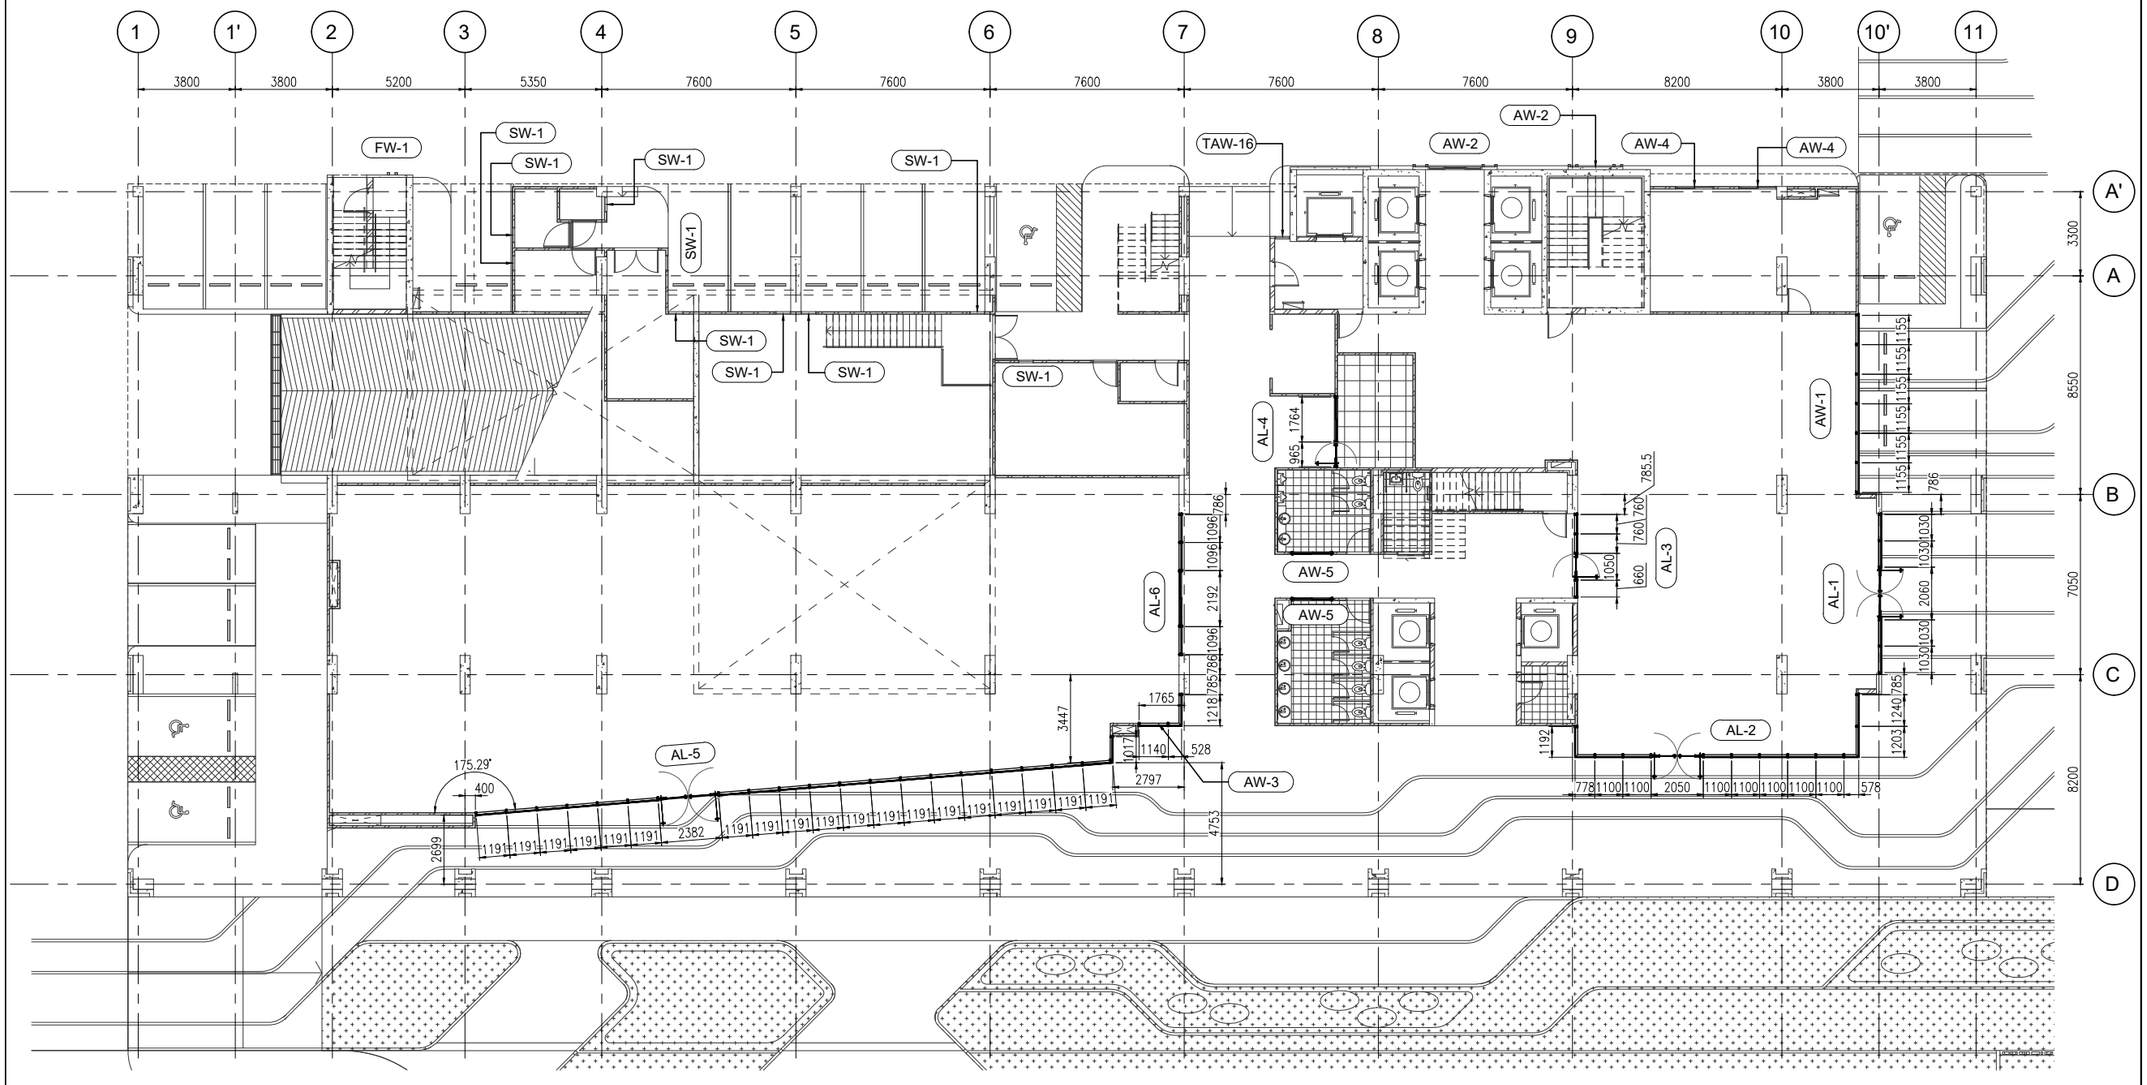


**L.P.N. DEVELOPMENT PUBLIC CO., LTD.**
1168/109 36th floor Lumpini Tower
Rama 4 Road Sathorn Bangkok 10120
tel. (662) 2855011-6
fax. (662) 2855017

## สัญลักษณ์วัสดุตกแต่ง

### วัสดุพื้น

F1 ปูกระเบื้องเซรามิคขนาด 12"x12" พร้อมบัวเชิงผนัง PVC.2"
F2 ปูกระเบื้องเซรามิคขนาด 12" x 12" พร้อมแนวและ
ขอบทำผิวซีเมนต์ขัดมัน
F3 ปูกระเบื้องเซรามิคขนาด 12"x12" (สำหรับห้องน้ำ)
F3A ปูกระเบื้องเซรามิคขนาด 12"x12" (สำหรับห้องน้ำ)
F4 ปูกระเบื้องเซรามิคขนาด 12"x12"
F4A ปูกระเบื้องเซรามิคขนาด 12"x12"(สำหรับห้องพักขยะ)
F4B ปูกระเบื้องเซรามิคขนาด 12"x12"(สำหรับทางลาด)
F4C ปูกระเบื้องเซรามิคขนาด 12"x12"(สำหรับทางลาดส่วนกลาง)
F5 ปูอาร์เมดล่าเสิจปูน พร้อมบัวเชิงผนัง PVC.2"
F6 ฟินท์ผิวซีเมนต์ขัดมัน
F7 ฟินท์ผิวซีเมนต์ขัดหยาบ
F8 ฟินท์ผิวกรวดล้าง
F9 ฟินท์กระบบกันซึม
F9A ฟินท์ผิวขัดเรียบทาสี EPOXY
F10 ทำผิวดูแบบ INTERIOR (PAI)
F11 ทำผิวดูแบบ LANDSCAPE
หมายเหตุ ยาแนวรอยต่อกระเบื้องด้วยปูนซีเมนต์ดำ

### วัสดุผนัง

P1 ผนัง ค.ส.ล. สำเร็จรูป (ทาสีภายนอก, ภายใน)
P2 ฉาบปูนเรียบทาสี (สำหรับภายนอก, ภายใน)
P2A ฉาบปูนเรียบทาสี หนา 15 ซม. (สำหรับภายนอก, ภายใน)
P3 บุกระเบื้องเซรามิค 6" x 6" (ชนิดมุมผนัง)
P4 ผนังอิฐมอญก่อหนา 9 ม. ทำรอยต่อเรียบทาสี
โครงเหล็กรูปสี่เหลี่ยมกระสี
P5 ผนัง ค.ส.ล. ฉาบปูนเรียบทาสี
P5A ผนัง ค.ส.ล. พ่นสีระเบิด
P6 ผนัง ค.ส.ล. เปลือยขัดแต่งให้เรียบร้อยทาสี
P7 ผนัง ค.ส.ล. เปลือยขัดแต่งไม่ทาสี
P8 ผนังบุวัสดุตามตัวอย่าง

CURTAIN WALL & FACADE CONTRACTOR :

ISO.9002
**KIM YOO SENG**
41/8 RAMA 3 ROAD, CHONG-NONSEE, YANNAWA, BANGKOK 10120, THAILAND
TEL : 294-6291 - 8 FAX : (662) 294-1744

REVISION

| NO. | DESCRIPTION | DATE |
|---|---|---|
| 1 | | |
| 2 | | |
| 3 | | |
| 4 | | |
| 5 | | |
| 6 | | |
| 7 | | |

PROJECT :
LUMPINI TOWER B
VIBHAVADI-CHATUCHAK


PROJECT NO : 1802 LPark-VC

# AS-BUILT DRAWING

DRAWING TITLE :
1st FLOOR PLAN
@ TOWER B

| | | |
|---|---|---|
| DRAWN : | UDOMSAK.P | |
| CHECKED : | SANGUAN | |
| DATE : | 10/07/2562 | |
| SHEET NO. | DWG. NO. | Rev. |
| | PL.01 | - |

These drawings are the property of P.A. Design Co., Ltd.
and not to be used or reproduced without specific permission.

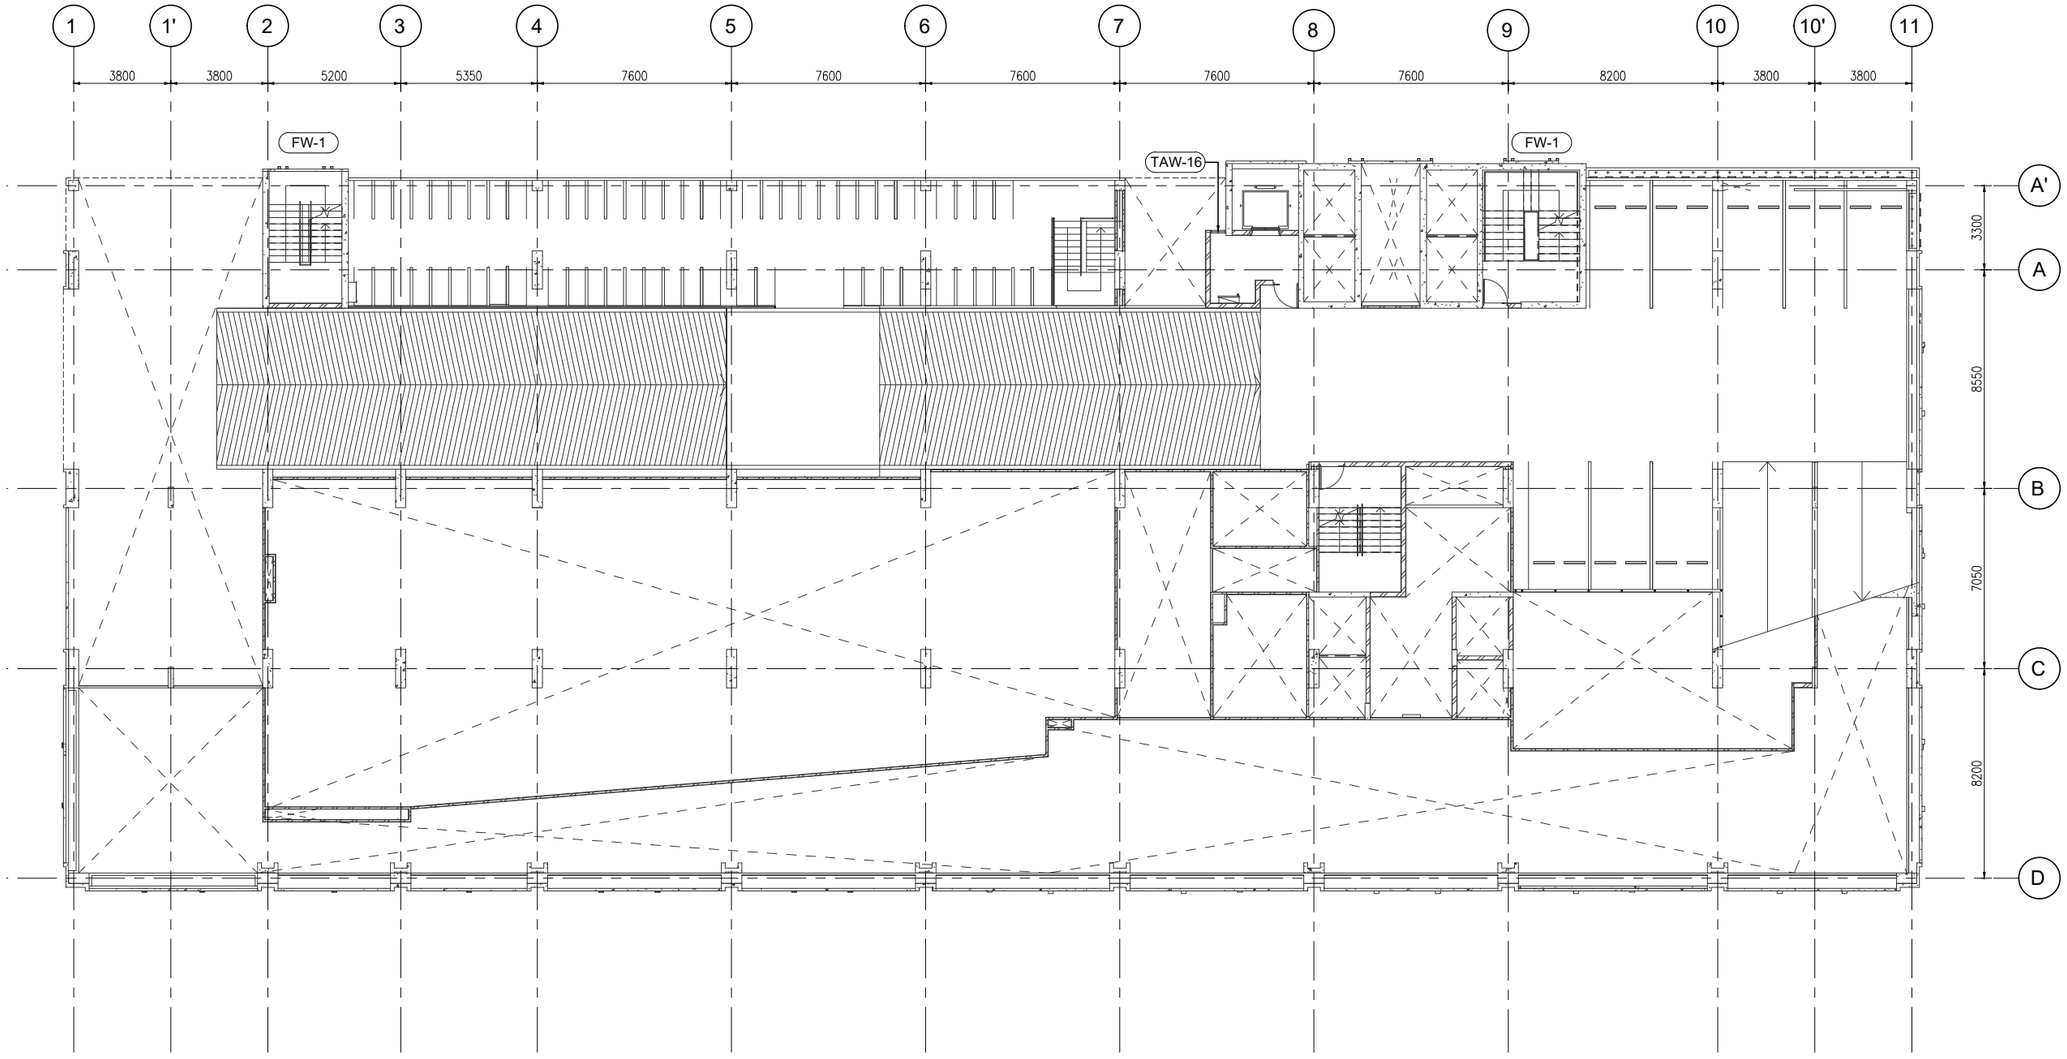


อาคาร B


**L.P.N. DEVELOPMENT PUBLIC CO., LTD.**
1168/109 36th floor Lumpini Tower
Rama 4 Road Sathorn Bangkok 10120
tel. (662) 2855011-6
fax. (662) 2855017


## สัญลักษณ์วัสดุตกแต่ง

### วัสดุพื้น

F1 ปูกระเบื้องเซรามิคขนาด 12"x12" พร้อมบัวเชิงผนัง PVC.2"
F2 ปูกระเบื้องเซรามิคขนาด 12" x 12" พร้อมแนวและ
ขอบทำผิวซีเมนต์ขัดมัน
F3 ปูกระเบื้องเซรามิคขนาด 12"x12" (สำหรับห้องน้ำ)
F3A ปูกระเบื้องเซรามิคขนาด 12"x12" (สำหรับห้องน้ำ)
F4 ปูกระเบื้องเซรามิคขนาด 12"x12"
F4A ปูกระเบื้องเซรามิคขนาด 12"x12"(สำหรับห้องพักขยะ)
F4B ปูกระเบื้องเซรามิคขนาด 12"x12"(สำหรับระเบียง)
F4C ปูกระเบื้องเซรามิคขนาด 12"x12"(สำหรับทางเดินส่วนกลาง)
F5 ปูอาร์มเลต์สำเร็จรูป พร้อมบัวเชิงผนัง PVC.2"
F6 ฟินท์ผิวซีเมนต์ขัดมัน
F7 ฟินท์ผิวซีเมนต์ขัดหยาบ
F8 ฟินท์ผิวกรวดล้าง
F9 ฟินท์กระบบกันซึม
F9A ฟินท์ผิวขัดเรียบทาสี EPOXY
F10 ทำผิวตู้แบบ INTERIOR (PAI)
F11 ทำผิวตู้แบบ LANDSCAPE
หมายเหตุ ยาแนวรอยต่อกระเบื้องด้วยปูนซีเมนต์ดำ

### วัสดุผนัง

P1 ผนัง ค.ส.ล. สำเร็จรูป (ทาสีภายนอก, ภายใน)
P2 ฉาบปูนเรียบทาสี (สำหรับภายนอก, ภายใน)
P2A ฉาบปูนเรียบทาสี หนา 15 ซม. (สำหรับภายนอก, ภายใน)
P3 บุกระเบื้องเซรามิค 6" x 6" (ชนิดมุมผนัง)
P4 ผนังอิฐมอญก่อหนา 9 ม.ม. ทำรอยต่อเรียบทาสี
โครงเหล็กรูปสี่เหลี่ยมผืนผ้า
P5 ผนัง ค.ส.ล. ฉาบปูนเรียบทาสี
P5A ผนัง ค.ส.ล. พ่นสีระเบิด
P6 ผนัง ค.ส.ล. เบ้ียงขัดแต่งให้เรียบร้อยทาสี
P7 ผนัง ค.ส.ล. เบ้ียงขัดแต่งไม่ทาสี
P8 ผนังบุวัสดุตามตัวอย่าง

CURTAIN WALL & FACADE CONTRACTOR :

ISO.9002
**KIM YOO SENG**
41/8 RAMA 3 ROAD, CHONG-NONSEE, YANNAWA, BANGKOK 10120, THAILAND
TEL : 294-6291 - 8 FAX : (662) 294-1744

REVISION

| NO. | DESCRIPTION | DATE |
|---|---|---|
| 1 | | |
| 2 | | |
| 3 | | |
| 4 | | |
| 5 | | |
| 6 | | |
| 7 | | |

PROJECT :

LUMPINI TOWER B
VIBHAVADI - CHATUCHAK


PROJECT NO : 1802 LPark-VC

# AS-BUILT DRAWING

DRAWING TITLE :
(ระดับพื้นชั้นลอย ) FLOOR PLAN
@ TOWER B

| | | |
|---|---|---|
| DRAWN : | UDOMSAK.P | |
| CHECKED : | SANGUAN | |
| DATE : | 10/07/2562 | |
| **SHEET NO.** | **DWG. NO.** | **Rev.** |
| | PL.02 | - |


These drawings are the property of P.A. Design Co., Ltd.
and not to be used or reproduced without specific permission.

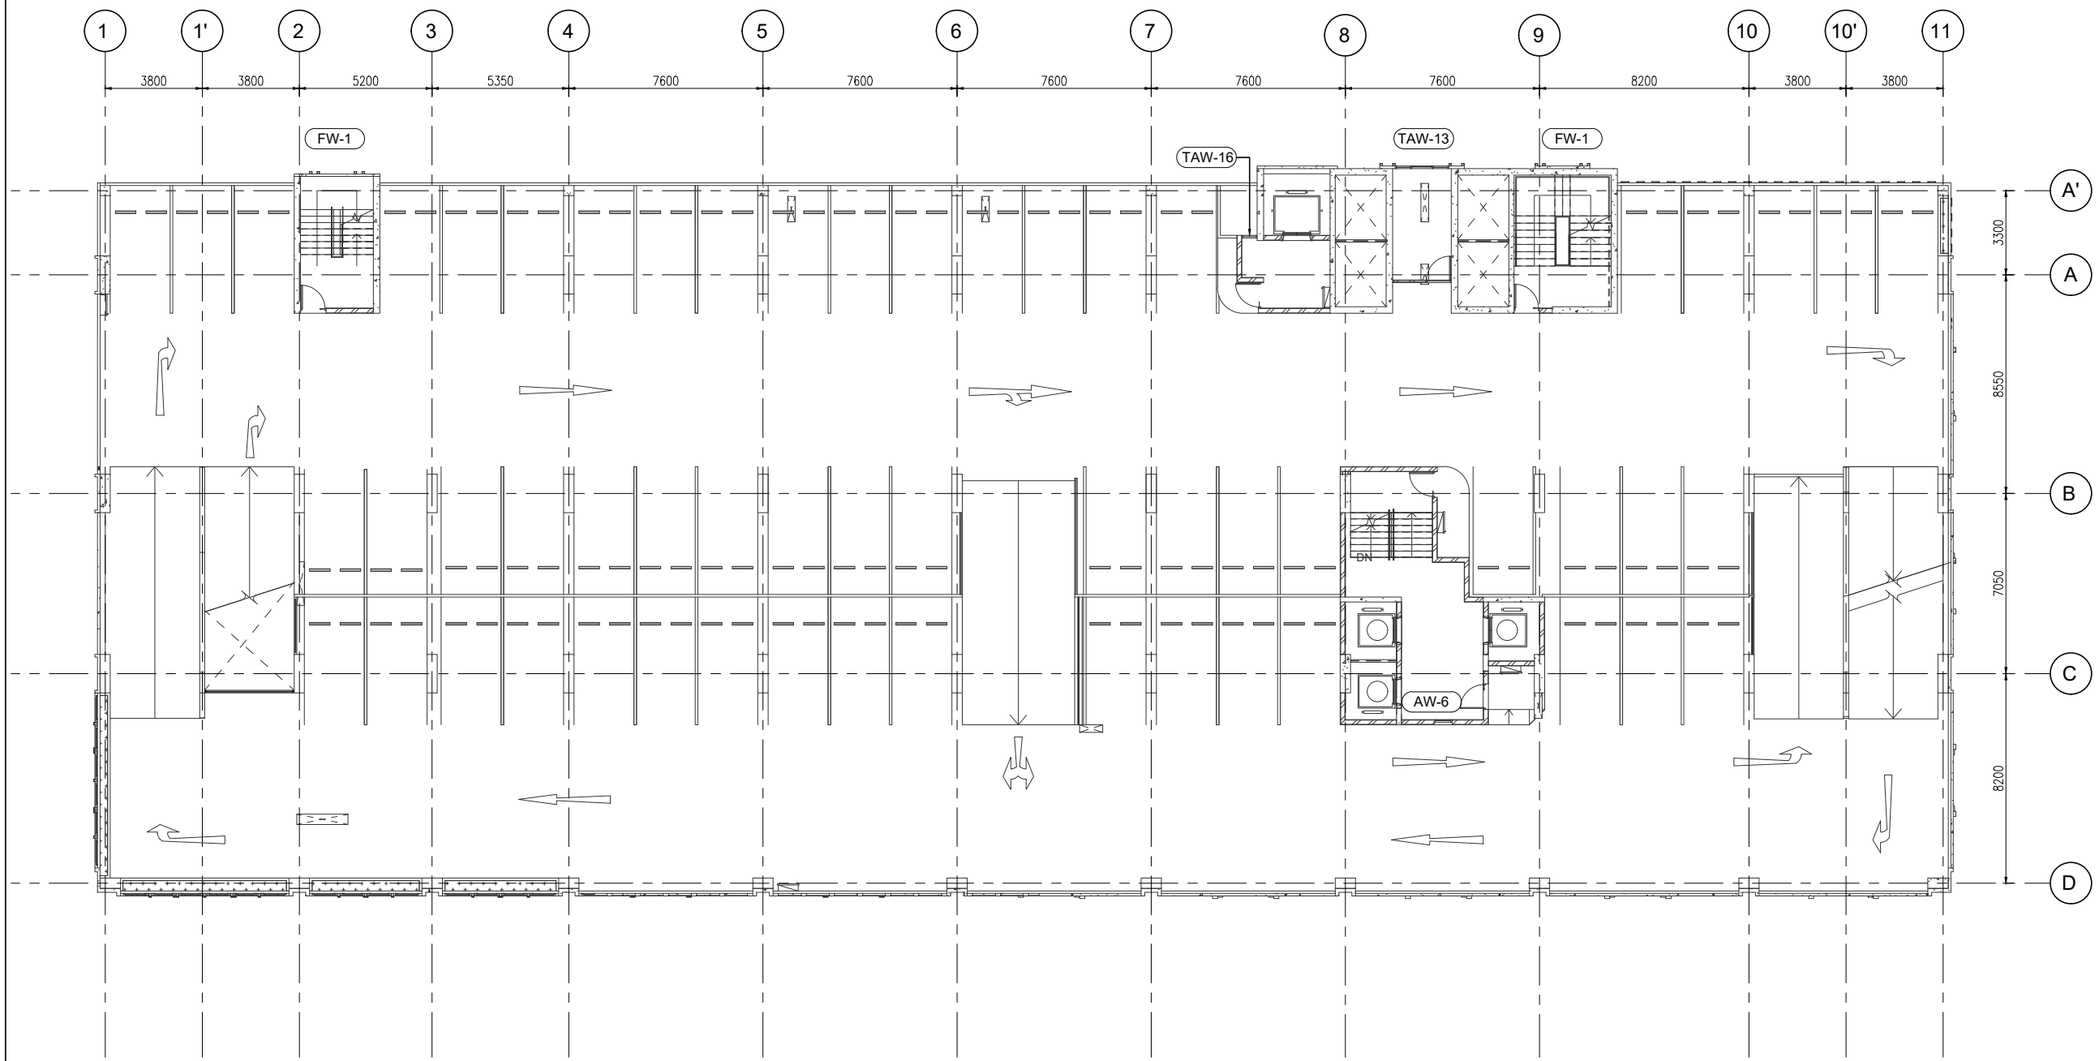


อาคาร B


**L.P.N. DEVELOPMENT PUBLIC CO., LTD.**
1168/109 36th floor Lumpini Tower
Rama 4 Road Sathorn Bangkok 10120
tel. (662) 2855011-6
fax. (662) 2855017


## สัญลักษณ์วัสดุตกแต่ง

### วัสดุพื้น

F1 ปูกระเบื้องเซรามิคขนาด 12"x12" พร้อมบัวเชิงผนัง PVC.2"
F2 ปูกระเบื้องเซรามิคขนาด 12" x 12" พร้อมแนวและ
ขอบทำมิวซีเมนต์ขัดมัน
F3 ปูกระเบื้องเซรามิคขนาด 12"x12" (สำหรับห้องน้ำ)
F3A ปูกระเบื้องเซรามิคขนาด 12"x12" (สำหรับห้องน้ำ)
F4 ปูกระเบื้องเซรามิคขนาด 12"x12"
F4A ปูกระเบื้องเซรามิคขนาด 12"x12"(สำหรับห้องพักขยะ)
F4B ปูกระเบื้องเซรามิคขนาด 12"x12"(สำหรับระเบียง)
F4C ปูกระเบื้องเซรามิคขนาด 12"x12"(สำหรับทางเดินส่วนกลาง)
F5 ปูอามิเนตลำเจ็จูป พร้อมบัวเชิงผนัง PVC.2"
F6 ฟินท์มิวซีเมนต์ขัดมัน
F7 ฟินท์มิวซีเมนต์ขัดหยาบ
F8 ฟินท์มิวกรวดล้าง
F9 ฟินท์ระบบกันซึม
F9A ฟินท์มิวขัดเรียบทาสี EPOXY
F10 ทำผิวดูแบบ INTERIOR (PAI)
F11 ทำผิวดูแบบ LANDSCAPE
หมายเหตุ ยาแนวรอยต่อกระเบื้องด้วยปูนซีเมนต์ดำ

### วัสดุผนัง

P1 ผนัง ค.ส.ล. สำเร็จรูป (ทาสีภายนอก, ภายใน)
P2 ฉาบปูนเรียบทาสี (สำหรับภายนอก, ภายใน)
P2A ฉาบปูนเรียบทาสี หนา 15 ซม. (สำหรับภายนอก, ภายใน)
P3 บุกระเบื้องเซรามิค 6" x 6" (ชนิดบุผนัง)
P4 ผนังอิฐมอญก่อหนา 9 ซม. ทำรอยต่อเรียบทาสี
โครงเหล็กรูปสี่เหลี่ยมกะสี
P5 ผนัง ค.ส.ล. ฉาบปูนเรียบทาสี
P5A ผนัง ค.ส.ล. พ่นสีระเบิด
P6 ผนัง ค.ส.ล. เปลือยขัดแต่งให้เรียบร้อยทาสี
P7 ผนัง ค.ส.ล. เปลือยขัดแต่งไม่ทาสี
P8 ผนังบุวัสดุตามตัวอย่าง

CURTAIN WALL & FACADE CONTRACTOR :

ISO.9002
**KIM YOO SENG**
41/8 RAMA 3 ROAD, CHONG-NONSEE, YANNAWA, BANGKOK 10120, THAILAND
TEL : 294-6291 - 8 FAX : (662) 294-1744

REVISION

| NO. | DESCRIPTION | DATE |
|---|---|---|
| 1 | | |
| 2 | | |
| 3 | | |
| 4 | | |
| 5 | | |
| 6 | | |
| 7 | | |

PROJECT :
LUMPINI TOWER B
VIBHAVADI-CHATUCHAK


PROJECT NO : 1802 LPark-VC

# AS-BUILT DRAWING

DRAWING TITLE :
2nd FLOOR PLAN
@ TOWER B

| | | |
|---|---|---|
| DRAWN : | UDOMSAK.P | |
| CHECKED : | SANGUAN | |
| DATE : | 10/07/2562 | |
| **SHEET NO.** | **DWG. NO.** | **Rev.** |
| | PL.03 | - |


These drawings are the property of P.A. Design Co., Ltd.
and not to be used or reproduced without specific permission.

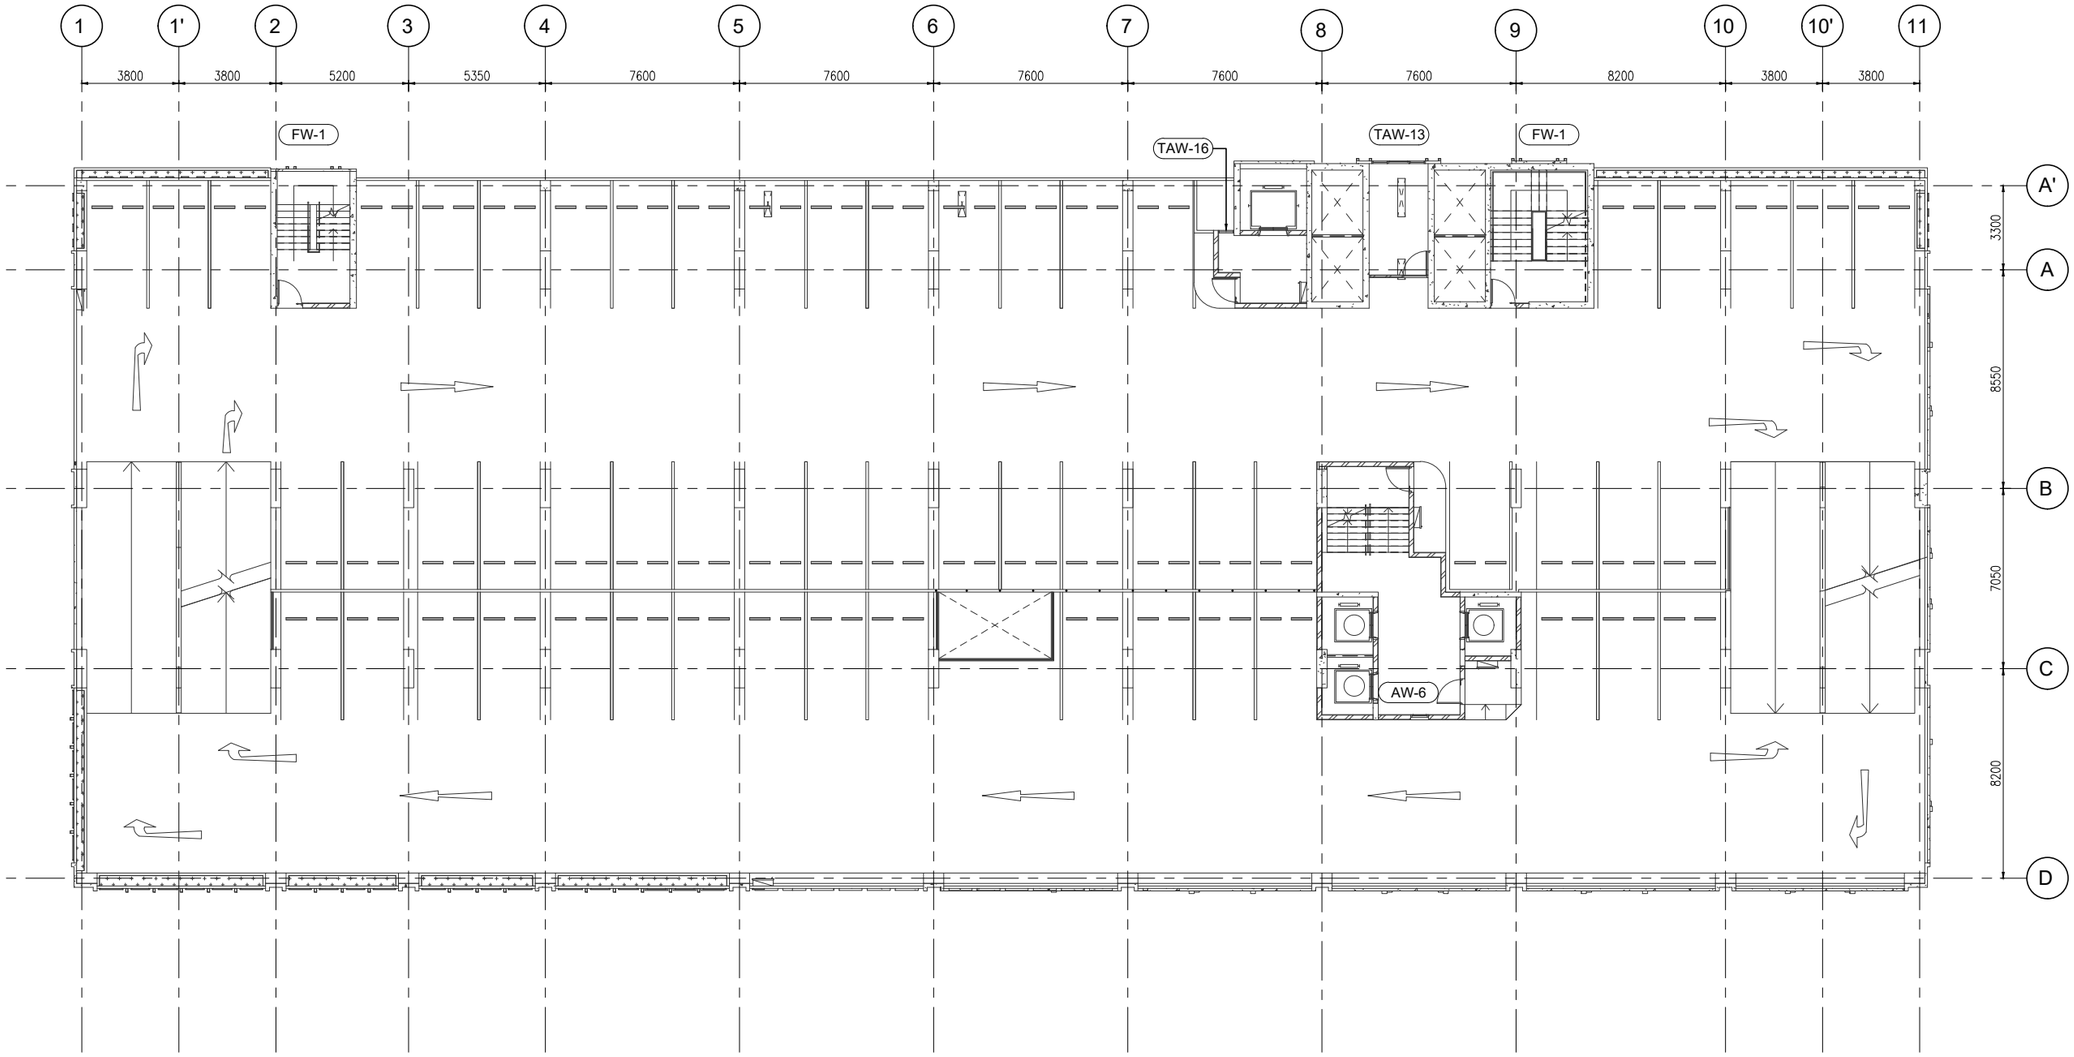


อาคาร B


**L.P.N. DEVELOPMENT PUBLIC CO., LTD.**
1168/109 36th floor Lumpini Tower
Rama 4 Road Sathorn Bangkok 10120
tel. (662) 2855011-6
fax. (662) 2855017


## สัญลักษณ์วัสดุตกแต่ง

### วัสดุพื้น

F1 ปูกระเบื้องเซรามิคขนาด 12"x12" พร้อมบัวเชิงผนัง PVC.2"
F2 ปูกระเบื้องเซรามิคขนาด 12" x 12" พร้อมแนวและ
ขอบทำผิวซีเมนต์ขัดมัน
F3 ปูกระเบื้องเซรามิคขนาด 12"x12" (สำหรับห้องน้ำ)
F3A ปูกระเบื้องเซรามิคขนาด 12"x12" (สำหรับห้องน้ำ)
F4 ปูกระเบื้องเซรามิคขนาด 12"x12"
F4A ปูกระเบื้องเซรามิคขนาด 12"x12"(สำหรับห้องพักขยะ)
F4B ปูกระเบื้องเซรามิคขนาด 12"x12"(สำหรับระเบียง)
F4C ปูกระเบื้องเซรามิคขนาด 12"x12"(สำหรับทางเดินส่วนกลาง)
F5 ปูอลามิเนตลำเสร็จรูป พร้อมบัวเชิงผนัง PVC.2"
F6 ฟินท์ผิวซีเมนต์ขัดมัน
F7 ฟินท์ผิวซีเมนต์ขัดหยาบ
F8 ฟินท์ผิวกรวดล้าง
F9 ฟินท์ระบบกันซึม
F9A ฟินท์ผิวขัดเรียบทาสี EPOXY
F10 ทำผิวดูแบบ INTERIOR (PAI)
F11 ทำผิวดูแบบ LANDSCAPE
หมายเหตุ ยาแนวรอยต่อกระเบื้องด้วยปูนซีเมนต์ดำ

### วัสดุผนัง

P1 ผนัง ค.ส.ล. สำเร็จรูป (ทาสีภายนอก, ภายใน)
P2 ฉาบปูนเรียบทาสี (สำหรับภายนอก, ภายใน)
P2A ฉาบปูนเรียบทาสี หนา 15 ซม. (สำหรับภายนอก, ภายใน)
P3 บุกระเบื้องเซรามิค 6" x 6" (ชนิดมุมผนัง)
P4 ผนังยิปซั่มบอร์ดหนา 9 มม. ทำรอยต่อเรียบทาสี
โครงเหล็กรูปสี่เหลี่ยม
P5 ผนัง ค.ส.ล. ฉาบปูนเรียบทาสี
P5A ผนัง ค.ส.ล. พ่นสีระเบิด
P6 ผนัง ค.ส.ล. เปลือยขัดแต่งให้เรียบร้อยทาสี
P7 ผนัง ค.ส.ล. เปลือยขัดแต่งไม่ทาสี
P8 ผนังบุวัสดุตามตัวอย่าง

CURTAIN WALL & FACADE CONTRACTOR :

ISO.9002
**KIM YOO SENG**
41/8 RAMA 3 ROAD, CHONG-NONSEE, YANNAWA, BANGKOK 10120, THAILAND
TEL : 294-6291 - 8 FAX : (662) 294-1744

REVISION

| NO. | DESCRIPTION | DATE |
|---|---|---|
| 1 | | |
| 2 | | |
| 3 | | |
| 4 | | |
| 5 | | |
| 6 | | |
| 7 | | |

PROJECT :
LUMPINI TOWER B
VIBHAVADI - CHATUCHAK

PROJECT NO : 1802 LPark-VC


# AS-BUILT DRAWING

DRAWING TITLE :
3rd FLOOR PLAN
@ TOWER B

| | |
|---|---|
| DRAWN : | UDOMSAK.P |
| CHECKED : | SANGUAN |
| DATE : | 10/07/2562 |

| SHEET NO. | DWG. NO. | Rev. |
|---|---|---|
| | PL.04 | - |


These drawings are the property of P.A. Design Co., Ltd.
and not to be used or reproduced without specific permission.

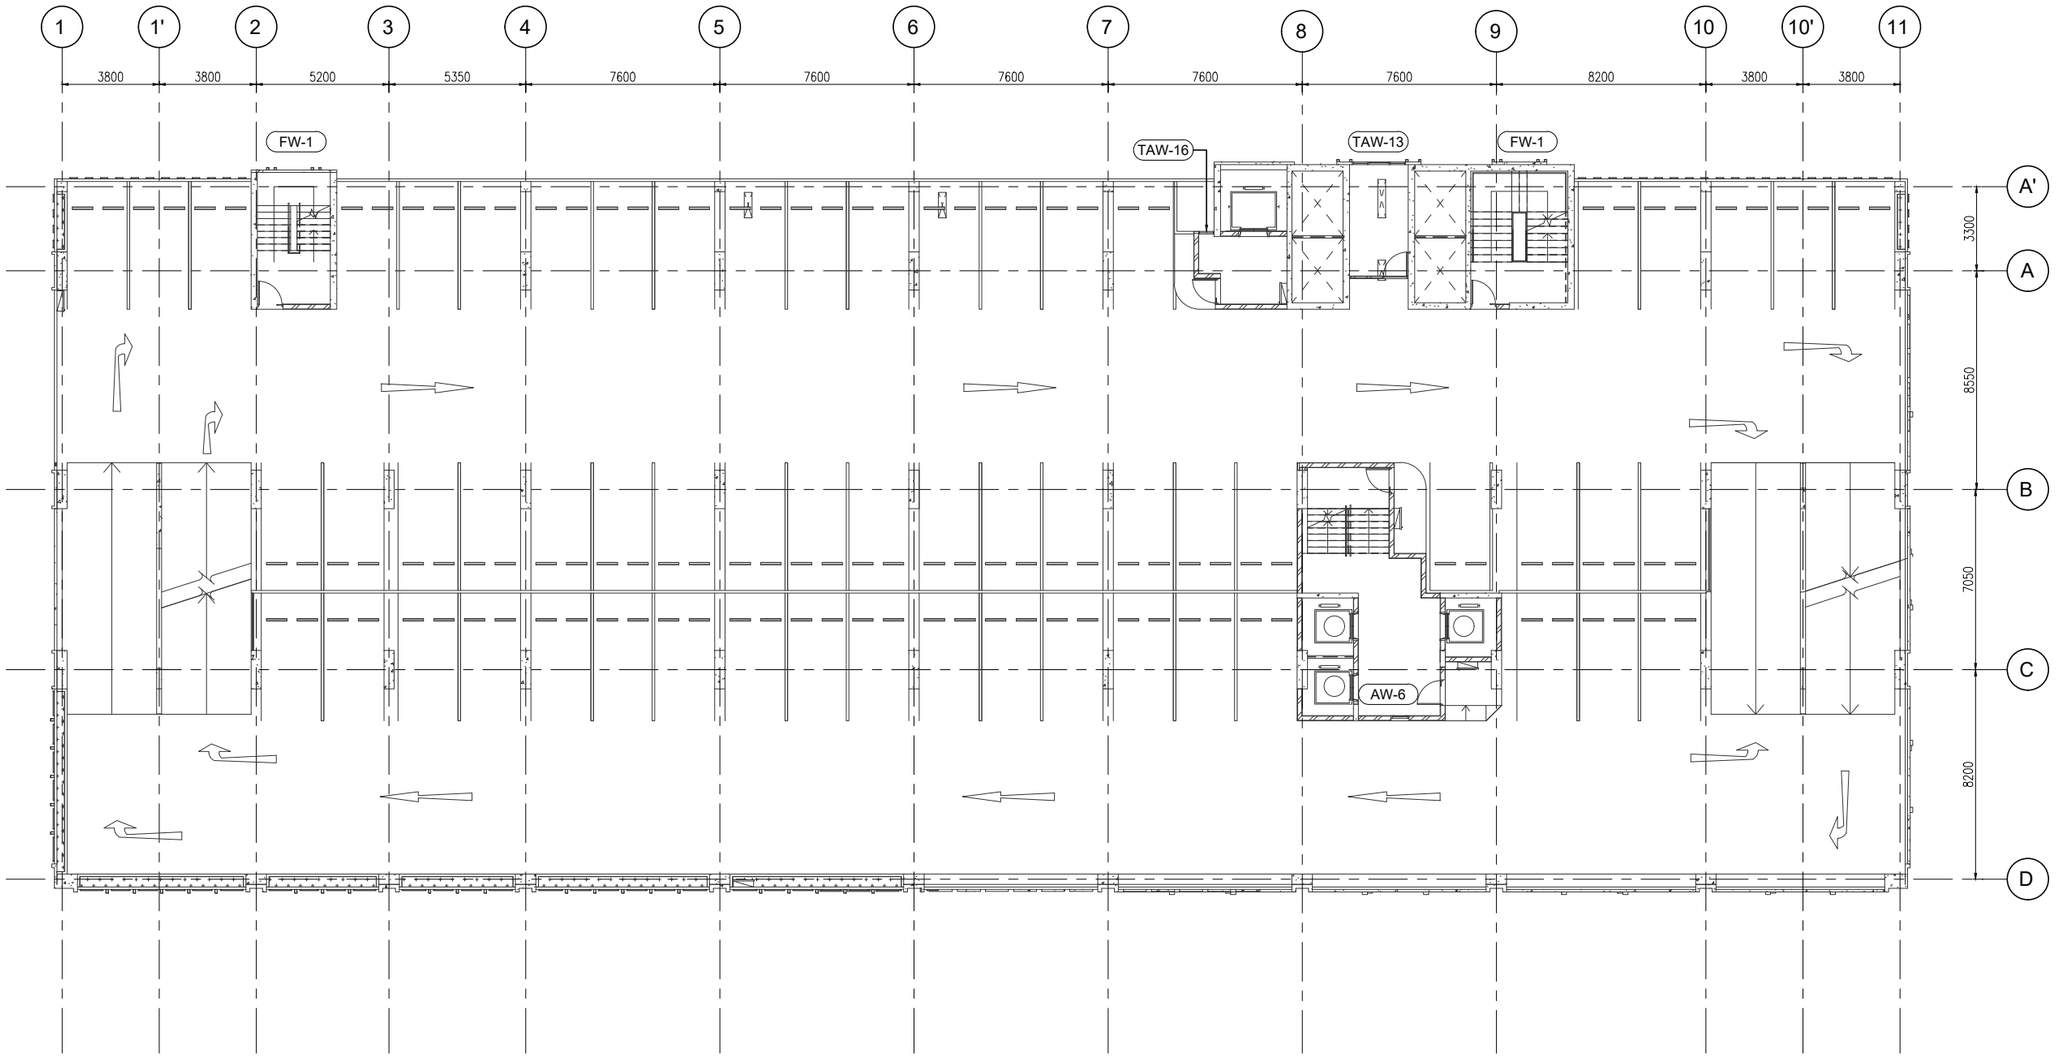


อาคาร B


**L.P.N. DEVELOPMENT PUBLIC CO., LTD.**
1168/109 36th floor Lumpini Tower
Rama 4 Road Sathorn Bangkok 10120
tel. (662) 2855011-6
fax. (662) 2855017


## สัญลักษณ์วัสดุตกแต่ง

### วัสดุพื้น

F1 ปูกระเบื้องเซรามิคขนาด 12"x12" พร้อมบัวฉิงฉนัง PVC.2"
F2 ปูกระเบื้องเซรามิคขนาด 12" x 12" พร้อมแนวและ
ขอบทำผิวซีเมนต์ขัดมัน
F3 ปูกระเบื้องเซรามิคขนาด 12"x12" (สำหรับห้องน้ำ)
F3A ปูกระเบื้องเซรามิคขนาด 12"x12" (สำหรับห้องน้ำ)
F4 ปูกระเบื้องเซรามิคขนาด 12"x12"
F4A ปูกระเบื้องเซรามิคขนาด 12"x12"(สำหรับห้องพักขยะ)
F4B ปูกระเบื้องเซรามิคขนาด 12"x12"(สำหรับระเบียง)
F4C ปูกระเบื้องเซรามิคขนาด 12"x12"(สำหรับทางเดินส่วนกลาง)
F5 ปูอาไมเนต์ลำเจ็จูป พร้อมบัวฉิงฉนัง PVC.2"
F6 ฟินท์ผิวซีเมนต์ขัดมัน
F7 ฟินท์ผิวซีเมนต์ขัดหยาบ
F8 ฟินท์ผิวกรวดล้าง
F9 ฟินท์ระบบกันซึม
F9A ฟินท์ผิวขัดเรียบทาสี EPOXY
F10 ทำผิวดูแบบ INTERIOR (PAI)
F11 ทำผิวดูแบบ LANDSCAPE
หมายเหตุ ยาแนวรอยต่อกระเบื้องด้วยปูนซีเมนต์ดำ

### วัสดุผนัง

P1 ผนัง ค.ส.ล. สำเร็จรูป (ทาสีภายนอก, ภายใน)
P2 ฉาบปูนเรียบทาสี (สำหรับภายนอก, ภายใน)
P2A ฉาบปูนเรียบทาสี หนา 15 ซม. (สำหรับภายนอก, ภายใน)
P3 บุกระเบื้องเซรามิค 6" x 6" (ชนิดบุผนัง)
P4 ผนังอิฐมอญก่อหนา 9 ซม. ทำรอยต่อเรียบทาสี
โครงเหล็กรูปสี่เหลี่ยมจัตุรัส
P5 ผนัง ค.ส.ล. ฉาบปูนเรียบทาสี
P5A ผนัง ค.ส.ล. พ่นสีระเบิด
P6 ผนัง ค.ส.ล. เบ้ยอร์ดแต่งให้เรียบร้อยทาสี
P7 ผนัง ค.ส.ล. เบ้ยอร์ดแต่งไม่ทาสี
P8 ผนังบุวัสดุตามตัวอย่าง

CURTAIN WALL & FACADE CONTRACTOR :

ISO.9002
**KIM YOO SENG**
41/8 RAMA 3 ROAD, CHONG-NONSEE, YANNAWA, BANGKOK 10120, THAILAND
TEL : 294-6291 - 8 FAX : (662) 294-1744

REVISION

| NO. | DESCRIPTION | DATE |
|---|---|---|
| 1 | | |
| 2 | | |
| 3 | | |
| 4 | | |
| 5 | | |
| 6 | | |
| 7 | | |

PROJECT :
LUMPINI TOWER B
VIBHAVADI-CHATUCHAK

PROJECT NO : 1802 LPark-VC


# AS-BUILT DRAWING

DRAWING TITLE :
4th- 6th FLOOR PLAN
@ TOWER B

| | |
|---|---|
| DRAWN : | UDOMSAK.P |
| CHECKED : | SANGUAN |
| DATE : | 10/07/2562 |

| SHEET NO. | DWG. NO. | Rev. |
|---|---|---|
| | PL.05 | - |


These drawings are the property of P.A. Design Co., Ltd.
and not to be used or reproduced without specific permission.

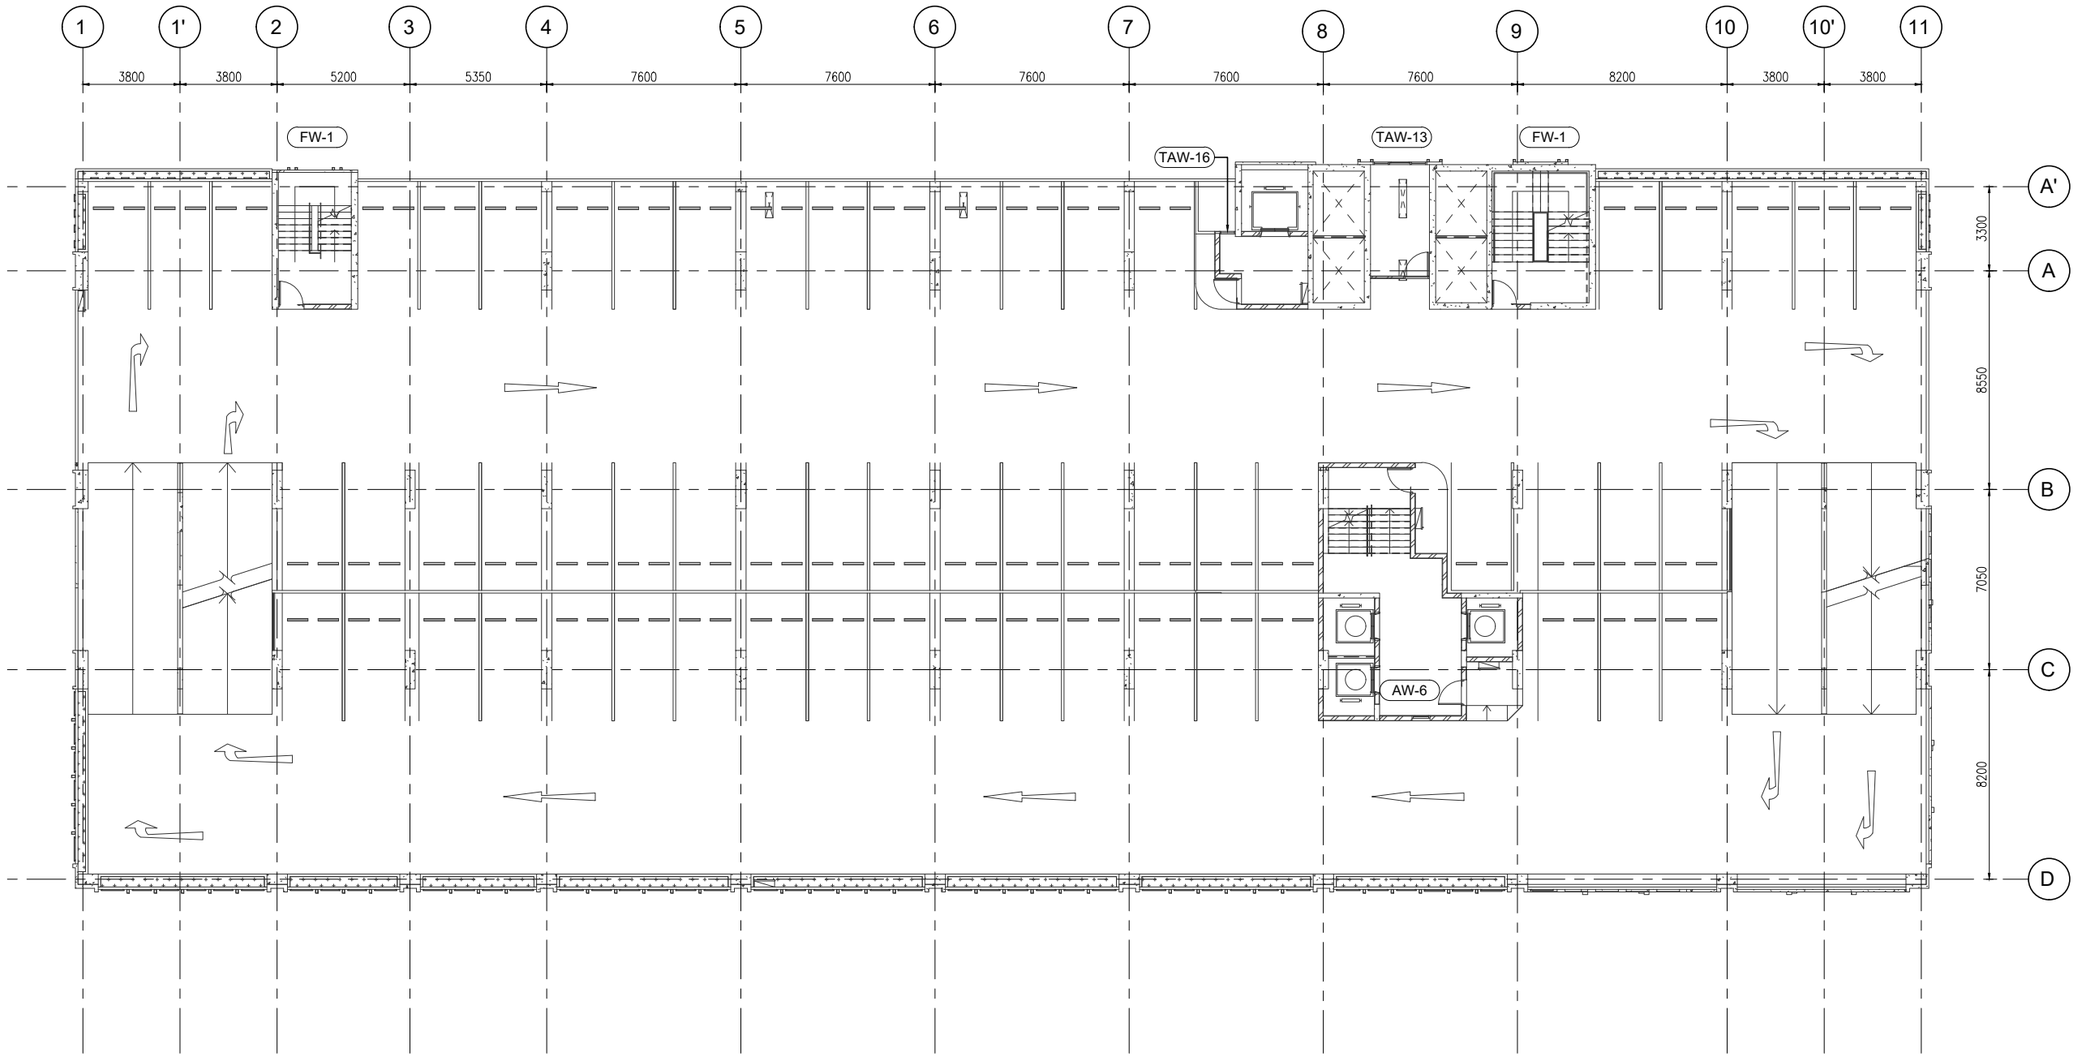


อาคาร B


**L.P.N. DEVELOPMENT PUBLIC CO., LTD.**
1168/109 36th floor Lumpini Tower
Rama 4 Road Sathorn Bangkok 10120
tel. (662) 2855011-6
fax. (662) 2855017


## สัญลักษณ์วัสดุตกแต่ง

### วัสดุพื้น

F1 ปูกระเบื้องเซรามิคขนาด 12"x12" พร้อมบัวเชิงผนัง PVC.2"
F2 ปูกระเบื้องเซรามิคขนาด 12" x 12" พร้อมแนวและ
ขอบทำมิวซิเมนต์ขัดมัน
F3 ปูกระเบื้องเซรามิคขนาด 12"x12" (สำหรับห้องน้ำ)
F3A ปูกระเบื้องเซรามิคขนาด 12"x12" (สำหรับห้องน้ำ)
F4 ปูกระเบื้องเซรามิคขนาด 12"x12"
F4A ปูกระเบื้องเซรามิคขนาด 12"x12"(สำหรับห้องพักขยะ)
F4B ปูกระเบื้องเซรามิคขนาด 12"x12"(สำหรับระเบียง)
F4C ปูกระเบื้องเซรามิคขนาด 12"x12"(สำหรับทางเดินส่วนกลาง)
F5 ปูลามิเนตลำเจ็จูป พร้อมบัวเชิงผนัง PVC.2"
F6 ฟินท์ผิวมิวเมนต์ขัดมัน
F7 ฟินท์ผิวมิวเมนต์ขัดหยาบ
F8 ฟินท์ผิวกรวดล้าง
F9 ฟินท์ระบบกันซึม
F9A ฟินท์ผิวขัดเรียบทาสี EPOXY
F10 ทำผิวดูแบบ INTERIOR (PAI)
F11 ทำผิวดูแบบ LANDSCAPE
หมายเหตุ ยาแนวรอยต่อกระเบื้องด้วยปูนซีเมนต์ดำ

### วัสดุผนัง

P1 ผนัง ค.ส.ล. สำเร็จรูป (ทาสีภายนอก, ภายใน)
P2 ฉาบปูนเรียบทาสี (สำหรับภายนอก, ภายใน)
P2A ฉาบปูนเรียบทาสี หนา 15 ซม. (สำหรับภายนอก, ภายใน)
P3 บุกระเบื้องเซรามิค 6" x 6" (ชนิดบุผนัง)
P4 ผนังอิฐมอญก่อฉาบทาสี หนา 9 ม.ม. ทำรอยต่อเรียบทาสี
โครงเหล็กรูปสี่เหลี่ยม
P5 ผนัง ค.ส.ล. ฉาบปูนเรียบทาสี
P5A ผนัง ค.ส.ล. พ่นสีระเบิด
P6 ผนัง ค.ส.ล. เปลือยขัดแต่งให้เรียบร้อยทาสี
P7 ผนัง ค.ส.ล. เปลือยขัดแต่งไม่ทาสี
P8 ผนังบุวัสดุตามตัวอย่าง

CURTAIN WALL & FACADE CONTRACTOR :

ISO.9002
**KIM YOO SENG**
41/8 RAMA 3 ROAD, CHONG-NONSEE, YANNAWA, BANGKOK 10120, THAILAND
TEL : 294-6291 - 8 FAX : (662) 294-1744

REVISION

| NO. | DESCRIPTION | DATE |
|---|---|---|
| 1 | | |
| 2 | | |
| 3 | | |
| 4 | | |
| 5 | | |
| 6 | | |
| 7 | | |

PROJECT :
LUMPINI TOWER B
VIBHAVADI - CHATUCHAK

PROJECT NO : 1802 LPark-VC


# AS-BUILT DRAWING

DRAWING TITLE :
7th FLOOR PLAN
@ TOWER B

| | |
|---|---|
| DRAWN : | UDOMSAK.P |
| CHECKED : | SANGUAN |
| DATE : | 10/07/2562 |

| SHEET NO. | DWG. NO. | Rev. |
|---|---|---|
| | PL.06 | - |


These drawings are the property of P.A. Design Co., Ltd.
and not to be used or reproduced without specific permission.

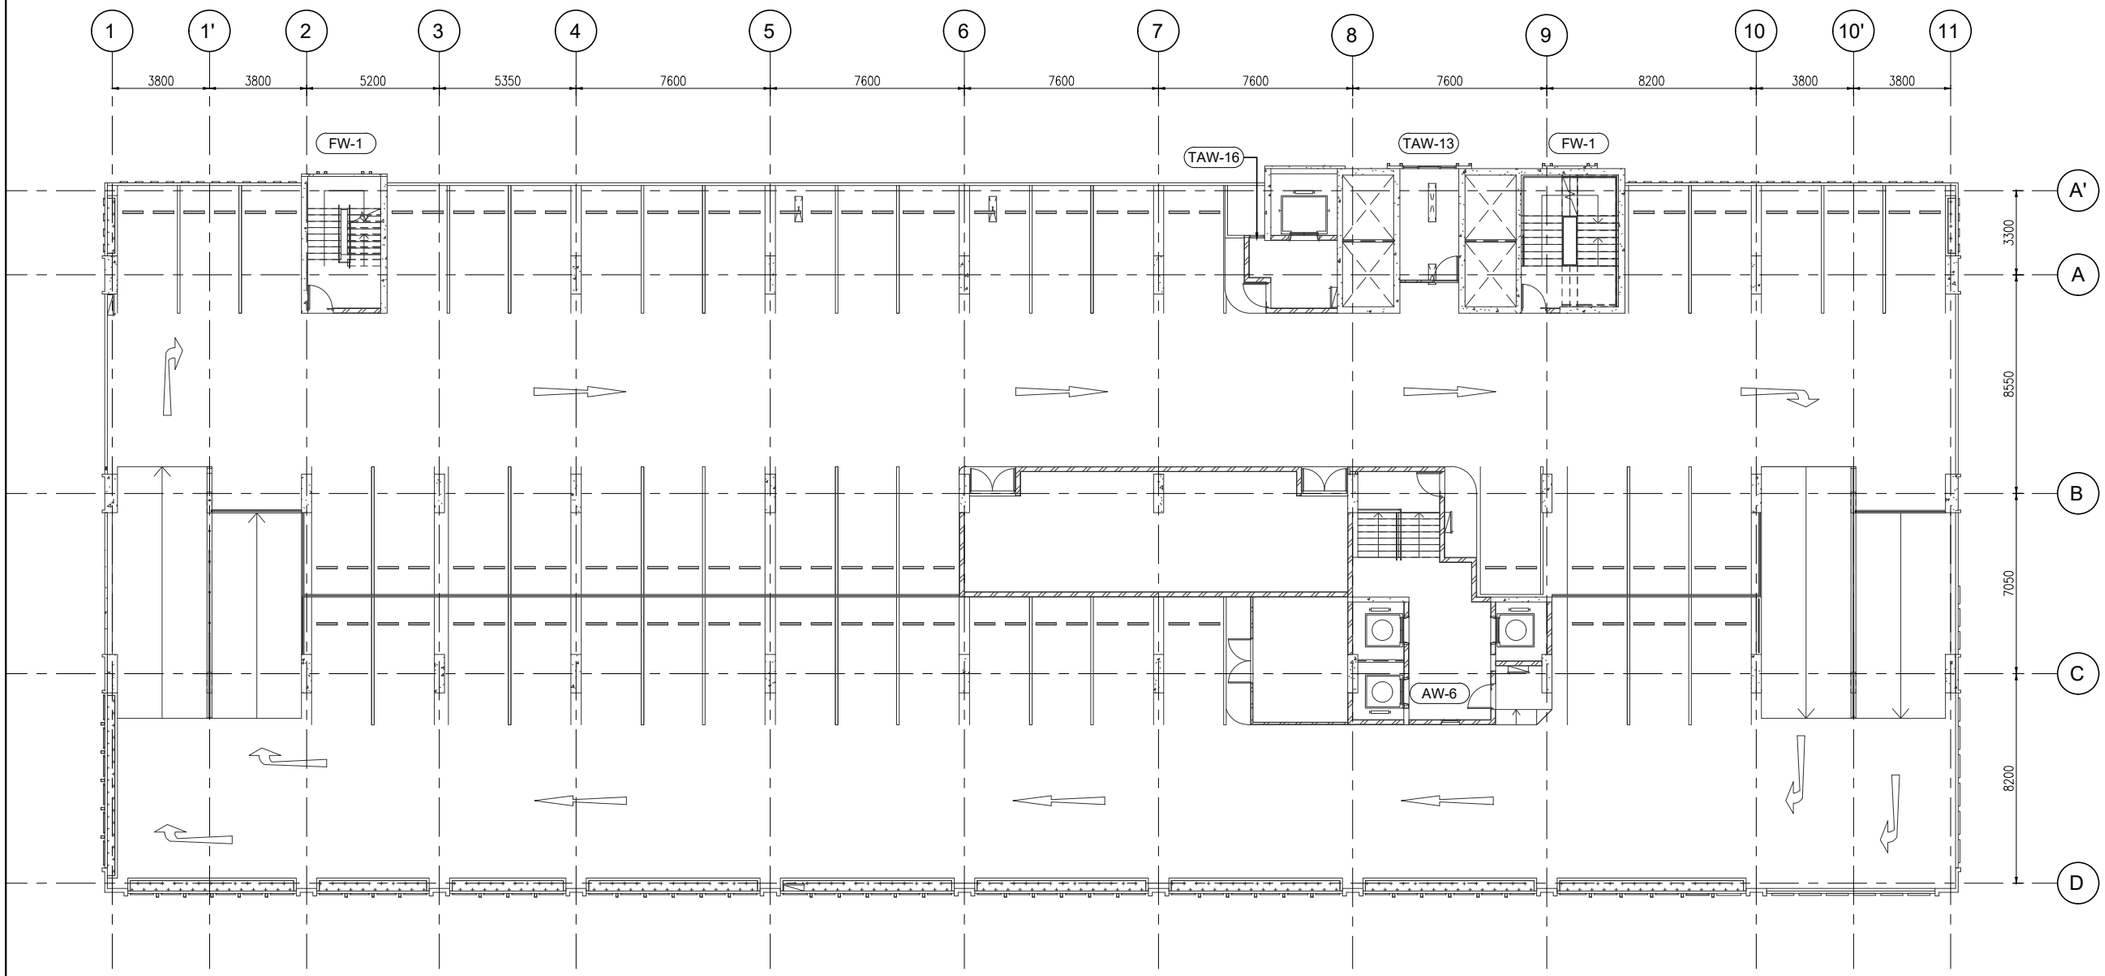


อาคาร B


**L.P.N. DEVELOPMENT PUBLIC CO., LTD.**
1168/109 36th floor Lumpini Tower
Rama 4 Road Sathorn Bangkok 10120
tel. (662) 2855011-6
fax. (662) 2855017


## สัญลักษณ์วัสดุตกแต่ง

### วัสดุพื้น

F1 ปูกระเบื้องเซรามิคขนาด 12"x12" พร้อมบัวเชิงผนัง PVC.2"
F2 ปูกระเบื้องเซรามิคขนาด 12" x 12" พร้อมแนวและ
ขอบทำผิวซีเมนต์ขัดมัน
F3 ปูกระเบื้องเซรามิคขนาด 12"x12" (สำหรับห้องน้ำ)
F3A ปูกระเบื้องเซรามิคขนาด 12"x12" (สำหรับห้องน้ำ)
F4 ปูกระเบื้องเซรามิคขนาด 12"x12"
F4A ปูกระเบื้องเซรามิคขนาด 12"x12"(สำหรับห้องพักขยะ)
F4B ปูกระเบื้องเซรามิคขนาด 12"x12"(สำหรับระเบียง)
F4C ปูกระเบื้องเซรามิคขนาด 12"x12"(สำหรับทางเดินส่วนกลาง)
F5 ปูอะลิมิเนสสำเร็จรูป พร้อมบัวเชิงผนัง PVC.2"
F6 ฟินท์ผิวซีเมนต์ขัดมัน
F7 ฟินท์ผิวซีเมนต์ขัดหยาบ
F8 ฟินท์ผิวกรวดล้าง
F9 ฟินท์ระบบกันซึม
F9A ฟินท์ผิวขัดเรียบทาสี EPOXY
F10 ทำผิวดูแบบ INTERIOR (PAI)
F11 ทำผิวดูแบบ LANDSCAPE
หมายเหตุ ยาแนวรอยต่อกระเบื้องด้วยปูนซีเมนต์ดำ

### วัสดุผนัง

P1 ผนัง ค.ส.ล. สำเร็จรูป (ทาสีภายนอก, ภายใน)
P2 ฉาบปูนเรียบทาสี (สำหรับภายนอก, ภายใน)
P2A ฉาบปูนเรียบทาสี หนา 15 ซม. (สำหรับภายนอก, ภายใน)
P3 บุกระเบื้องเซรามิค 8" x 8" (ชนิดดูผนัง)
P4 ผนังยิปซั่มบอร์ดหนา 9 มม. ทำรอยต่อเรียบทาสี
โครงเหล็กรูปสี่เหลี่ยม
P5 ผนัง ค.ส.ล. ฉาบปูนเรียบทาสี
P5A ผนัง ค.ส.ล. พ่นสีระเบิด
P6 ผนัง ค.ส.ล. เปลือยขัดแต่งให้เรียบร้อยทาสี
P7 ผนัง ค.ส.ล. เปลือยขัดแต่งไม่ทาสี
P8 ผนังวัสดุตามตัวอย่าง

CURTAIN WALL & FACADE CONTRACTOR :

ISO.9002
**KIM YOO SENG**
41/8 RAMA 3 ROAD, CHONG-NONSEE, YANNAWA, BANGKOK 10120, THAILAND
TEL : 294-6291 - 8 FAX : (662) 294-1744

REVISION

| NO. | DESCRIPTION | DATE |
|---|---|---|
| 1 | | |
| 2 | | |
| 3 | | |
| 4 | | |
| 5 | | |
| 6 | | |
| 7 | | |

PROJECT :
LUMPINI TOWER B
VIBHAVADI - CHATUCHAK

PROJECT NO : 1802 LPark-VC


# AS-BUILT DRAWING

DRAWING TITLE :
8th FLOOR PLAN
@ TOWER B

| | |
|---|---|
| DRAWN : | UDOMSAK.P |
| CHECKED : | SANGUAN |
| DATE : | 10/07/2562 |

| SHEET NO. | DWG. NO. | Rev. |
|---|---|---|
| | PL.07 | - |


These drawings are the property of P.A. Design Co., Ltd.
and not to be used or reproduced without specific permission.

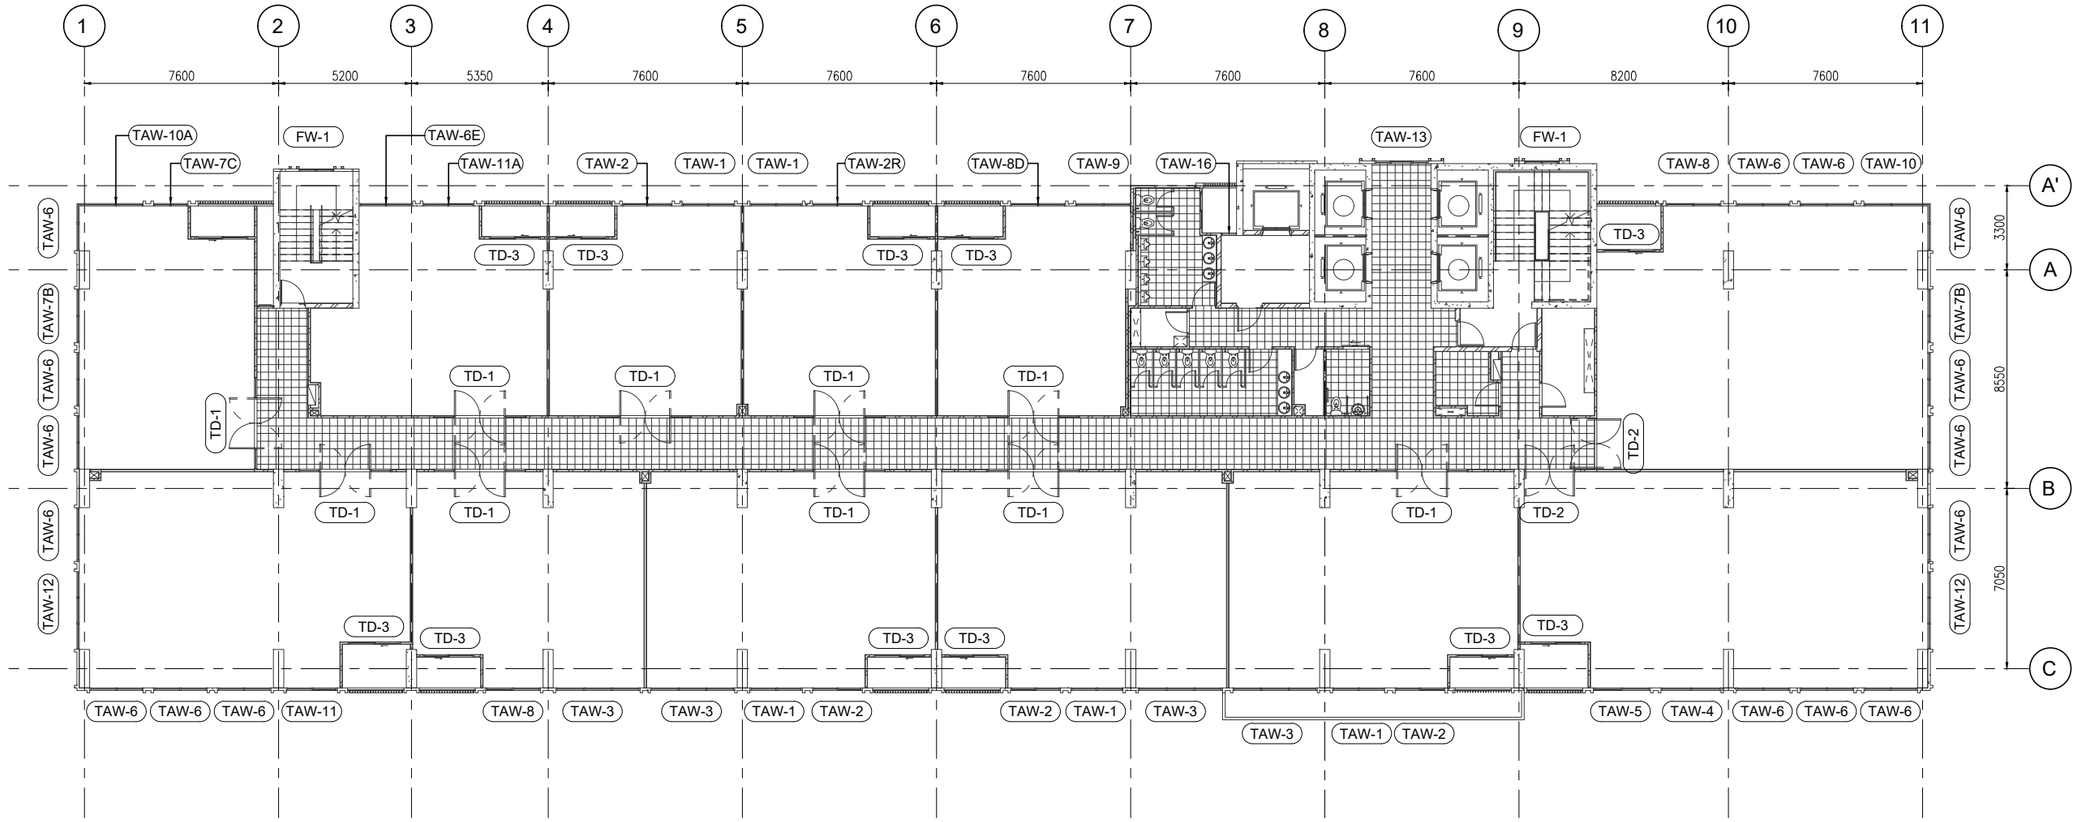


อาคาร B


**L.P.N. DEVELOPMENT PUBLIC CO., LTD.**
1168/109 36th floor Lumpini Tower
Rama 4 Road Sathorn Bangkok 10120
tel. (662) 2855011-6
fax. (662) 2855017


## สัญลักษณ์วัสดุตกแต่ง

### วัสดุพื้น

F1 ปูกระเบื้องเซรามิคขนาด 12"x12" พร้อมบัวเชิงผนัง PVC.2"
F2 ปูกระเบื้องเซรามิคขนาด 12" x 12" พร้อมแนวและ
ขอบทำมิวซิเมนต์ขัดมัน
F3 ปูกระเบื้องเซรามิคขนาด 12"x12" (สำหรับห้องน้ำ)
F3A ปูกระเบื้องเซรามิคขนาด 12"x12" (สำหรับห้องน้ำ)
F4 ปูกระเบื้องเซรามิคขนาด 12"x12"
F4A ปูกระเบื้องเซรามิคขนาด 12"x12"(สำหรับห้องพักขยะ)
F4B ปูกระเบื้องเซรามิคขนาด 12"x12"(สำหรับห้องเปียง)
F4C ปูกระเบื้องเซรามิคขนาด 12"x12"(สำหรับทางเดินส่วนกลาง)
F5 ปูอลามิเนตลำเจ็งรูป พร้อมบัวเชิงผนัง PVC.2"
F6 ฟินท์มิวซิเมนต์ขัดมัน
F7 ฟินท์มิวซิเมนต์ขัดหยาบ
F8 ฟินท์มิวกรวดล้าง
F9 ฟินท์ระบบกันซึม
F9A ฟินท์ทำมิวขัดเรียบทาสี EPOXY
F10 ทำผิวดูแบบ INTERIOR (PAI)
F11 ทำผิวดูแบบ LANDSCAPE
หมายเหตุ ยาแนวรอยต่อกระเบื้องด้วยปูนซีเมนต์ดำ

### วัสดุผนัง

P1 ผนัง ค.ส.ล. สำเร็จรูป (ทาสีภายนอก, ภายใน)
P2 ฉาบปูนเรียบทาสี (สำหรับภายนอก, ภายใน)
P2A ฉาบปูนเรียบทาสี หนา 15 ซม. (สำหรับภายนอก, ภายใน)
P3 บุกระเบื้องเซรามิค 6" x 6" (ชนิดหุ้มผนัง)
P4 ผนังอิฐมอญก่อหนา 9 ซม. ทำรอยต่อเรียบทาสี
โครงเหล็กรูปสี่เหลี่ยม
P5 ผนัง ค.ส.ล. ฉาบปูนเรียบทาสี
P5A ผนัง ค.ส.ล. พ่นสีระเบิด
P6 ผนัง ค.ส.ล. เปลือยขัดแต่งให้เรียบร้อยทาสี
P7 ผนัง ค.ส.ล. เปลือยขัดแต่งไม่ทาสี
P8 ผนังวัสดุตามตัวอย่าง

CURTAIN WALL & FACADE CONTRACTOR :

ISO.9002
**KIM YOO SENG**

41/8 RAMA 3 ROAD, CHONG-NONSEE, YANNAWA, BANGKOK 10120, THAILAND
TEL : 294-6291 - 8 FAX : (662) 294-1744

REVISION

| NO. | DESCRIPTION | DATE |
|---|---|---|
| 1 | | |
| 2 | | |
| 3 | | |
| 4 | | |
| 5 | | |
| 6 | | |
| 7 | | |

PROJECT :

**LUMPINI TOWER B**

PROJECT NO : 1802 LPark-VC


# AS-BUILT DRAWING

DRAWING TITLE :
9th FLOOR PLAN
@ TOWER B

| | |
|---|---|
| DRAWN : | UDOMSAK.P |
| CHECKED : | SANGUAN |
| DATE : | 10/07/2562 |

| SHEET NO. | DWG. NO. | Rev. |
|---|---|---|
| | PL.08 | - |


These drawings are the property of P.A. Design Co., Ltd.
and not to be used or reproduced without specific permission.

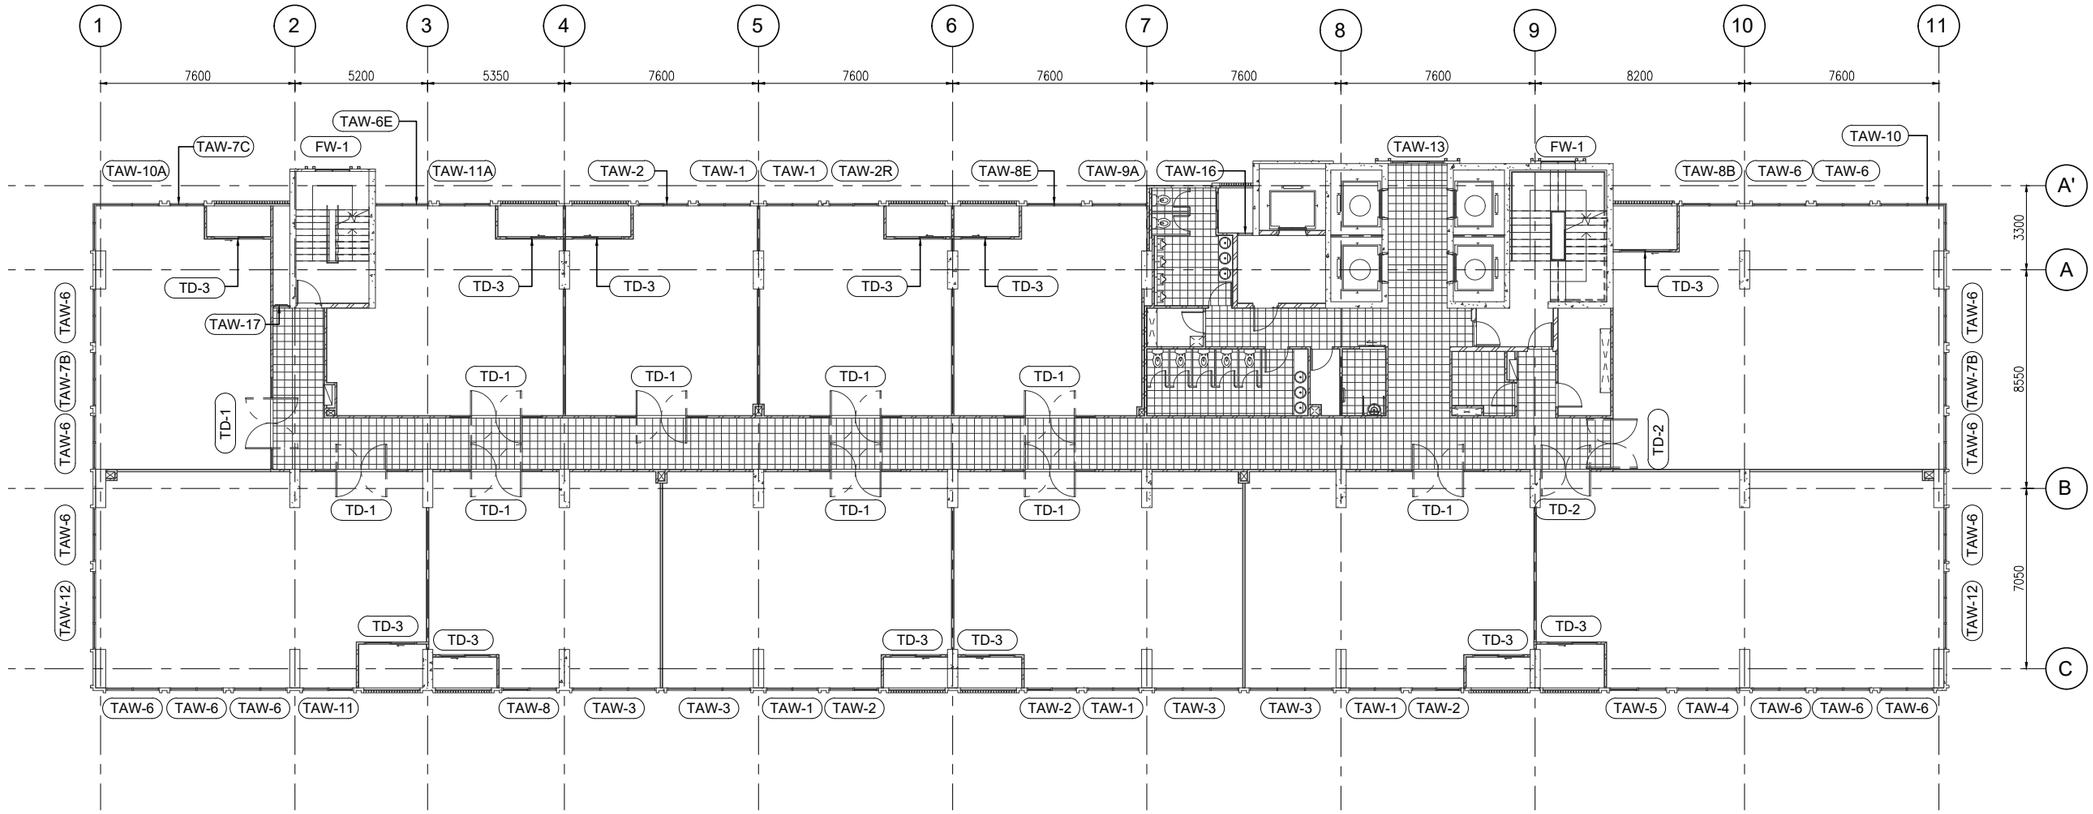


ชาคาร B


**L.P.N. DEVELOPMENT PUBLIC CO., LTD.**
1168/109 36th floor Lumpini Tower
Rama 4 Road Sathorn Bangkok 10120
tel. (662) 2855011-6
fax. (662) 2855017


## สัญลักษณ์วัสดุตกแต่ง

### วัสดุพื้น

F1 ปูกระเบื้องเซรามิคขนาด 12"x12" พร้อมบัวเชิงผนัง PVC.2"
F2 ปูกระเบื้องเซรามิคขนาด 12" x 12" พร้อมแนวและ
ขอบทำมิวซีเมนต์ขัดมัน
F3 ปูกระเบื้องเซรามิคขนาด 12"x12" (สำหรับห้องน้ำ)
F3A ปูกระเบื้องเซรามิคขนาด 12"x12" (สำหรับห้องน้ำ)
F4 ปูกระเบื้องเซรามิคขนาด 12"x12"
F4A ปูกระเบื้องเซรามิคขนาด 12"x12"(สำหรับห้องพักขยะ)
F4B ปูกระเบื้องเซรามิคขนาด 12"x12"(สำหรับระเบียง)
F4C ปูกระเบื้องเซรามิคขนาด 12"x12"(สำหรับทางเดินส่วนกลาง)
F5 ปูอามิเนตลำเจ็จูป พร้อมบัวเชิงผนัง PVC.2"
F6 ฟินท์มิวซีเมนต์ขัดมัน
F7 ฟินท์มิวซีเมนต์ขัดหยาบ
F8 ฟินท์มิวกรวดล้าง
F9 ฟินท์ระบบกันซึม
F9A ฟินท์มิวขัดเรียบทาสี EPOXY
F10 ทำผิวดูแบบ INTERIOR (PAI)
F11 ทำผิวดูแบบ LANDSCAPE
หมายเหตุ ยาแนวรอยต่อกระเบื้องด้วยปูนซีเมนต์ดำ

### วัสดุผนัง

P1 ผนัง ค.ส.ล. ลำเจ็จูป (ทาสีภายนอก, ภายใน)
P2 ฉาบปูนเรียบทาสี (สำหรับภายนอก, ภายใน)
P2A ฉาบปูนเรียบทาสี หนา 15 ซม. (สำหรับภายนอก, ภายใน)
P3 บุกระเบื้องเซรามิค 6" x 6" (ชนิดดูผนัง)
P4 ผนังอิฐมอญก่อหนา 9 ซม. ทำรอยต่อเรียบทาสี
โครงเหล็กรูปสี่เหลี่ยมกระสี
P5 ผนัง ค.ส.ล. ฉาบปูนเรียบทาสี
P5A ผนัง ค.ส.ล. พ่นสีระเบิด
P6 ผนัง ค.ส.ล. เปลือยขัดแต่งให้เรียบเรียบทาสี
P7 ผนัง ค.ส.ล. เปลือยขัดแต่งไม่ทาสี
P8 ผนังบุวัสดุตามตัวอย่าง

CURTAIN WALL & FACADE CONTRACTOR :

ISO.9002
**KIM YOO SENG**
41/8 RAMA 3 ROAD, CHONG-NONSEE, YANNAWA, BANGKOK 10120, THAILAND
TEL : 294-6291 - 8 FAX : (662) 294-1744

REVISION

| NO. | DESCRIPTION | DATE |
|---|---|---|
| 1 | | |
| 2 | | |
| 3 | | |
| 4 | | |
| 5 | | |
| 6 | | |
| 7 | | |

PROJECT :
LUMPINI TOWER B
VIBHAVADI - CHATUCHAK

PROJECT NO : 1802 LPark-VC


# AS-BUILT DRAWING

DRAWING TITLE :
10th- 15th FLOOR PLAN
@ TOWER B

| | |
|---|---|
| DRAWN : | UDOMSAK.P |
| CHECKED : | SANGUAN |
| DATE : | 10/07/2562 |

| SHEET NO. | DWG. NO. | Rev. |
|---|---|---|
| | PL.09 | - |


These drawings are the property of P.A. Design Co., Ltd.
and not to be used or reproduced without specific permission.

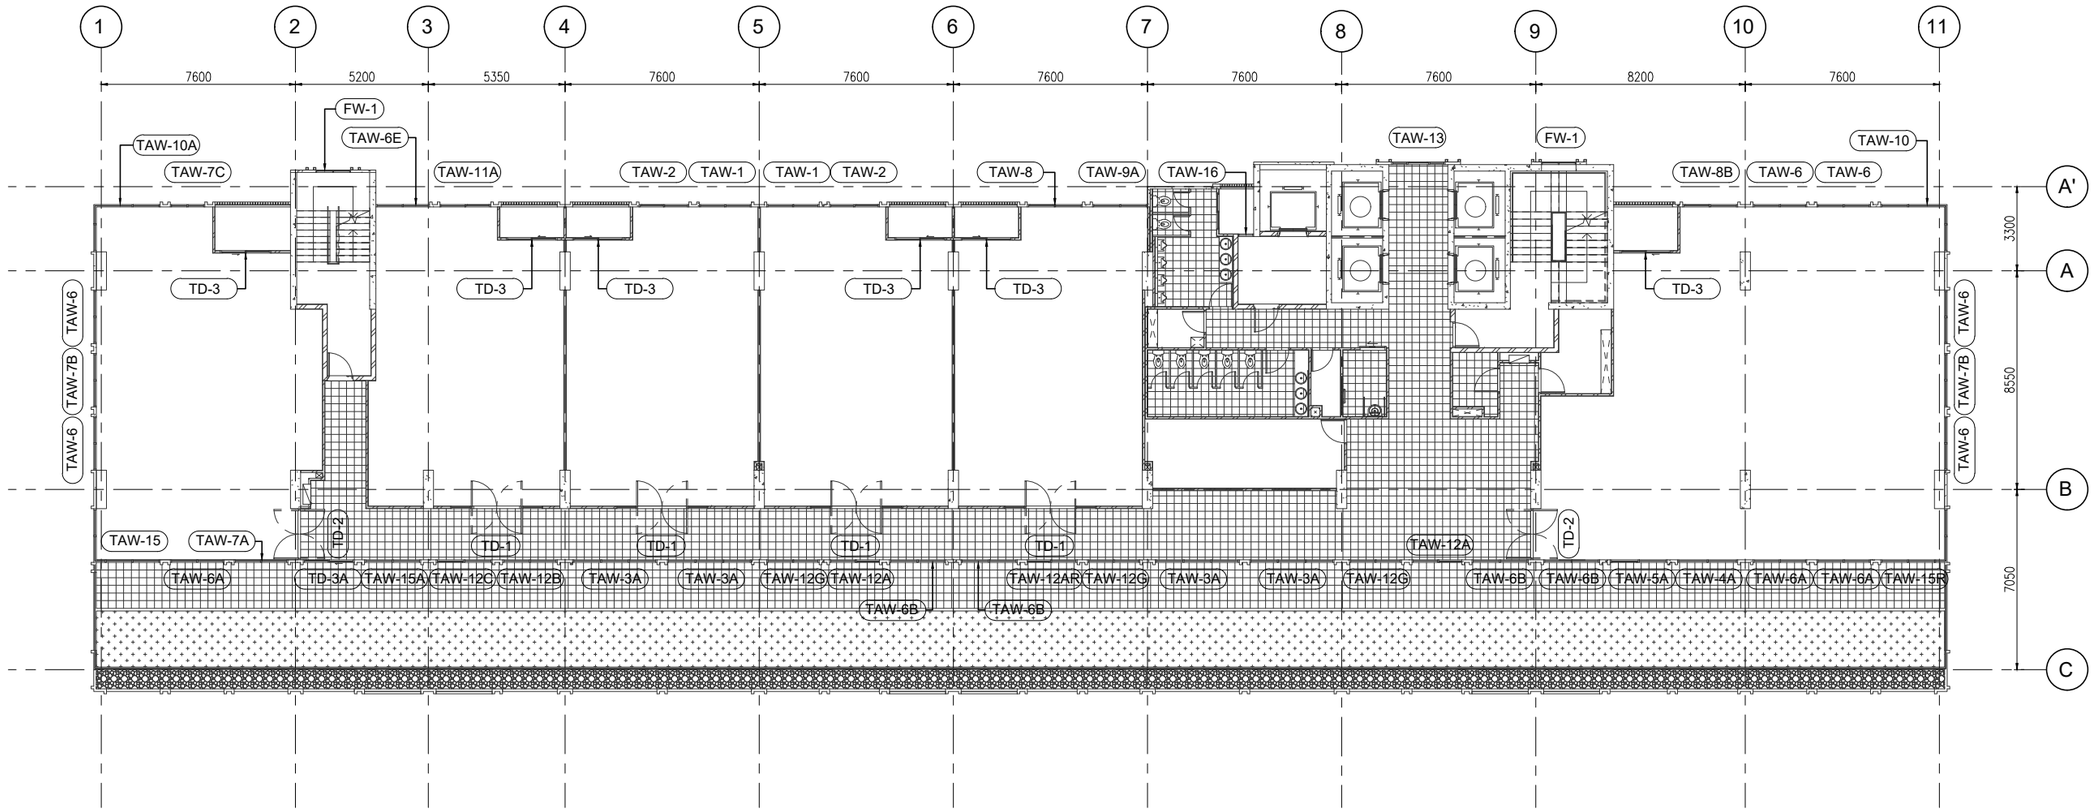


อาคาร B


**L.P.N. DEVELOPMENT PUBLIC CO., LTD.**
1168/109 36th floor Lumpini Tower
Rama 4 Road Sathorn Bangkok 10120
tel. (662) 2855011-6
fax. (662) 2855017


## สัญลักษณ์วัสดุตกแต่ง

### วัสดุพื้น

F1 ปูกระเบื้องเซรามิคขนาด 12"x12" พร้อมบัวเชิงผนัง PVC.2"
F2 ปูกระเบื้องเซรามิคขนาด 12" x 12" พร้อมแนวและ
ขอบทำผิวซีเมนต์ขัดมัน
F3 ปูกระเบื้องเซรามิคขนาด 12"x12" (สำหรับห้องน้ำ)
F3A ปูกระเบื้องเซรามิคขนาด 12"x12" (สำหรับห้องน้ำ)
F4 ปูกระเบื้องเซรามิคขนาด 12"x12"
F4A ปูกระเบื้องเซรามิคขนาด 12"x12"(สำหรับห้องพักขยะ)
F4B ปูกระเบื้องเซรามิคขนาด 12"x12"(สำหรับระเบียง)
F4C ปูกระเบื้องเซรามิคขนาด 12"x12"(สำหรับทางเดินส่วนกลาง)
F5 ปูอาร์เมเล่ลำเจ็จูป พร้อมบัวเชิงผนัง PVC.2"
F6 ฟินท์ผิวซีเมนต์ขัดมัน
F7 ฟินท์ผิวซีเมนต์ขัดหยาบ
F8 ฟินท์ผิวกรวดล้าง
F9 ฟินท์ระบบกันซึม
F9A ฟินท์ผิวขัดเรียบทาสี EPOXY
F10 ทำผิวดูแบบ INTERIOR (PAI)
F11 ทำผิวดูแบบ LANDSCAPE
หมายเหตุ ยาแนวรอยต่อกระเบื้องด้วยปูนซีเมนต์ดำ

### วัสดุผนัง

P1 ผนัง ค.ส.ล. สำเร็จรูป (ทาสีภายนอก, ภายใน)
P2 ฉาบปูนเรียบทาสี (สำหรับภายนอก, ภายใน)
P2A ฉาบปูนเรียบทาสี หนา 15 ซม. (สำหรับภายนอก, ภายใน)
P3 บุกระเบื้องเซรามิค 6" x 6" (ชนิดดูผนัง)
P4 ผนังอิฐมอญก่อหนา 9 ม. ทำรอยต่อเรียบทาสี
โครงเหล็กรูปสี่เหลี่ยมผืนผ้า
P5 ผนัง ค.ส.ล. ฉาบปูนเรียบทาสี
P5A ผนัง ค.ส.ล. พ่นสีระเบิด
P6 ผนัง ค.ส.ล. เปลือยขัดแต่งให้เรียบร้อยทาสี
P7 ผนัง ค.ส.ล. เปลือยขัดแต่งไม่ทาสี
P8 ผนังวัสดุตามตัวอย่าง

CURTAIN WALL & FACADE CONTRACTOR :


ISO.9002
**KIM YOO SENG**
41/8 RAMA 3 ROAD, CHONG-NONSEE, YANNAWA, BANGKOK 10120, THAILAND
TEL : 294-6291 - 8 FAX : (662) 294-1744


REVISION

| NO. | DESCRIPTION | DATE |
|---|---|---|
| 1 | | |
| 2 | | |
| 3 | | |
| 4 | | |
| 5 | | |
| 6 | | |
| 7 | | |

PROJECT :

LUMPINI TOWER B
VIBHAVADI - CHATUCHAK

PROJECT NO : 1802 LPark-VC


# AS-BUILT DRAWING

DRAWING TITLE :
16th FLOOR PLAN
@ TOWER B

| | |
|---|---|
| DRAWN : | UDOMSAK.P |
| CHECKED : | SANGUAN |
| DATE : | 10/07/2562 |

| SHEET NO. | DWG. NO. | Rev. |
|---|---|---|
| | PL.10 | - |


These drawings are the property of P.A. Design Co., Ltd.
and not to be used or reproduced without specific permission.

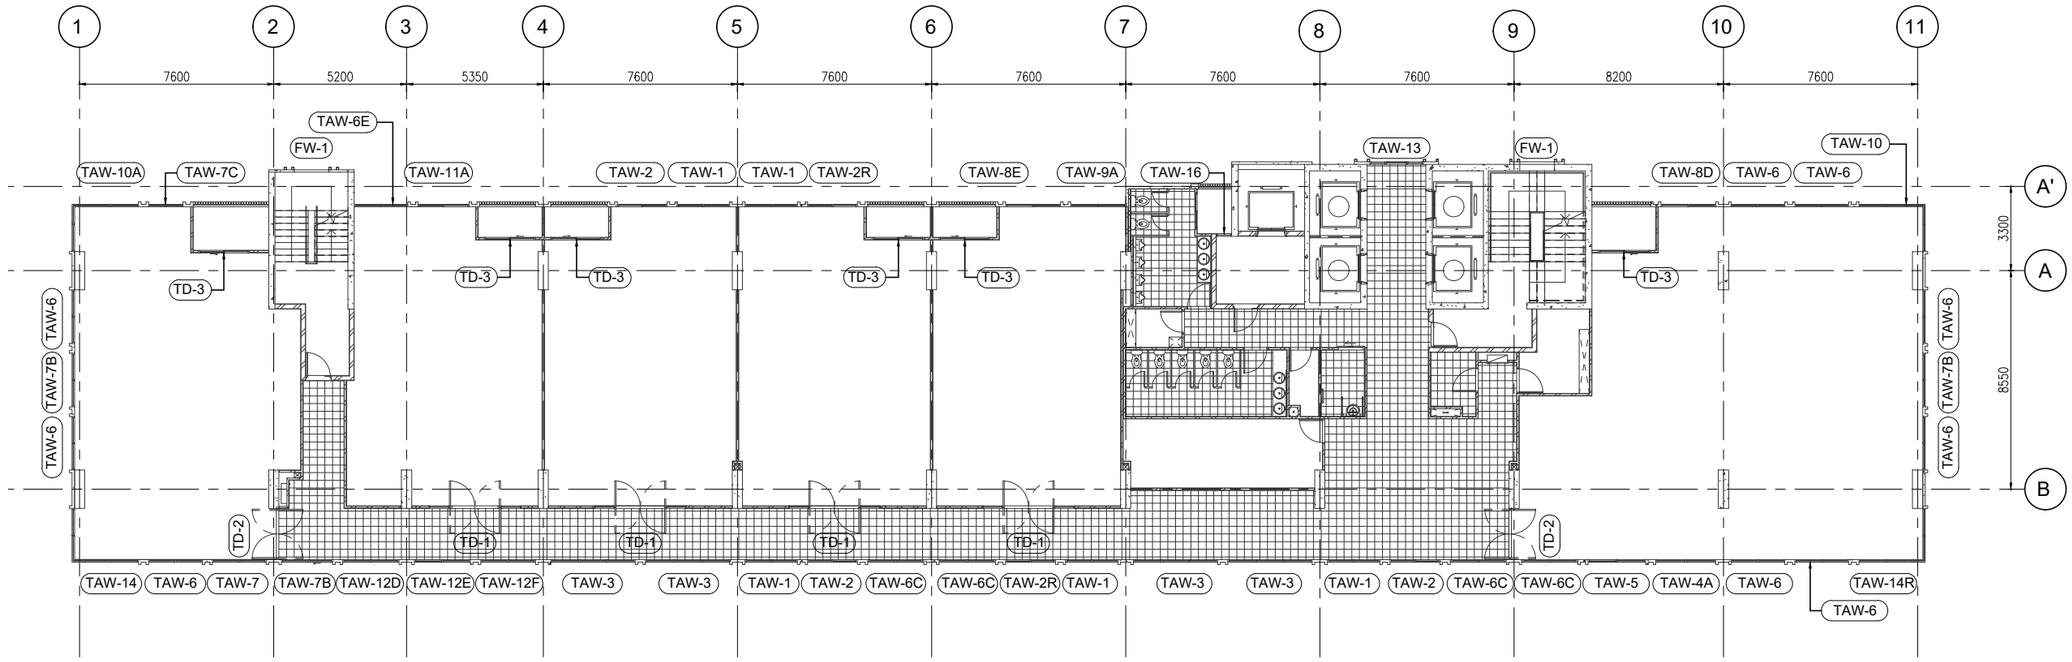


อาคาร B


**L.P.N. DEVELOPMENT PUBLIC CO., LTD.**
1168/109 36th floor Lumpini Tower
Rama 4 Road Sathorn Bangkok 10120
tel. (662) 2855011-6
fax. (662) 2855017


## สัญลักษณ์วัสดุตกแต่ง

### วัสดุพื้น

F1 ปูกระเบื้องเซรามิคขนาด 12"x12" พร้อมบัวเชิงผนัง PVC.2"
F2 ปูกระเบื้องเซรามิคขนาด 12" x 12" พร้อมแนวและ
ขอบทำมิวซิเมนต์ขัดมัน
F3 ปูกระเบื้องเซรามิคขนาด 12"x12" (สำหรับห้องน้ำ)
F3A ปูกระเบื้องเซรามิคขนาด 12"x12" (สำหรับห้องน้ำ)
F4 ปูกระเบื้องเซรามิคขนาด 12"x12"
F4A ปูกระเบื้องเซรามิคขนาด 12"x12"(สำหรับห้องพักขยะ)
F4B ปูกระเบื้องเซรามิคขนาด 12"x12"(สำหรับระเบียง)
F4C ปูกระเบื้องเซรามิคขนาด 12"x12"(สำหรับทางเดินส่วนกลาง)
F5 ปูอามิเนตลำเจ็จูป พร้อมบัวเชิงผนัง PVC.2"
F6 ฟินท์มิวซิเมนต์ขัดมัน
F7 ฟินท์มิวซิเมนต์ขัดหยาบ
F8 ฟินท์มิวภายลล้าง
F9 ฟินท์ทระบบกันซึม
F9A ฟินท์มิวขัดเรียบทาสี EPOXY
F10 ทำผิวดูแบบ INTERIOR (PAI)
F11 ทำผิวดูแบบ LANDSCAPE
หมายเหตุ ยาแนวรอยต่อกระเบื้องด้วยปูนซีเมนต์ดำ

### วัสดุผนัง

P1 ผนัง ค.ส.ล. สำเร็จรูป (ทาสีภายนอก, ภายใน)
P2 ฉาบปูนเรียบทาสี (สำหรับภายนอก, ภายใน)
P2A ฉาบปูนเรียบทาสี หนา 15 ซม. (สำหรับภายนอก, ภายใน)
P3 บุกระเบื้องเซรามิค 6" x 6" (ชนิดมุมผนัง)
P4 ผนังอิฐมอญก่อฉาบหนา 9 ม.ม. ทำรอยต่อเรียบทาสี
โครงเหล็กรูปสี่เหลี่ยมผืนผ้า
P5 ผนัง ค.ส.ล. ฉาบปูนเรียบทาสี
P5A ผนัง ค.ส.ล. พ่นสีระเบิด
P6 ผนัง ค.ส.ล. เปลือยขัดแต่งให้เรียบร้อยทาสี
P7 ผนัง ค.ส.ล. เปลือยขัดแต่งไม่ทาสี
P8 ผนังวัสดุตามตัวอย่าง

CURTAIN WALL & FACADE CONTRACTOR :


ISO.9002
**KIM YOO SENG**
41/8 RAMA 3 ROAD, CHONG-NONSEE, YANNAWA, BANGKOK 10120, THAILAND
TEL : 294-6291 - 8 FAX : (662) 294-1744


REVISION

| NO. | DESCRIPTION | DATE |
|---|---|---|
| 1 | | |
| 2 | | |
| 3 | | |
| 4 | | |
| 5 | | |
| 6 | | |
| 7 | | |

PROJECT :
LUMPINI TOWER B

PROJECT NO : 1802 LPark-VC


# AS-BUILT DRAWING

DRAWING TITLE :
17th -18th FLOOR PLAN
@ TOWER B

| | |
|---|---|
| DRAWN : | UDOMSAK.P |
| CHECKED : | SANGUAN |
| DATE : | 10/07/2562 |

| SHEET NO. | DWG. NO. | Rev. |
|---|---|---|
| | PL.11 | - |


These drawings are the property of P.A. Design Co., Ltd.
and not to be used or reproduced without specific permission.

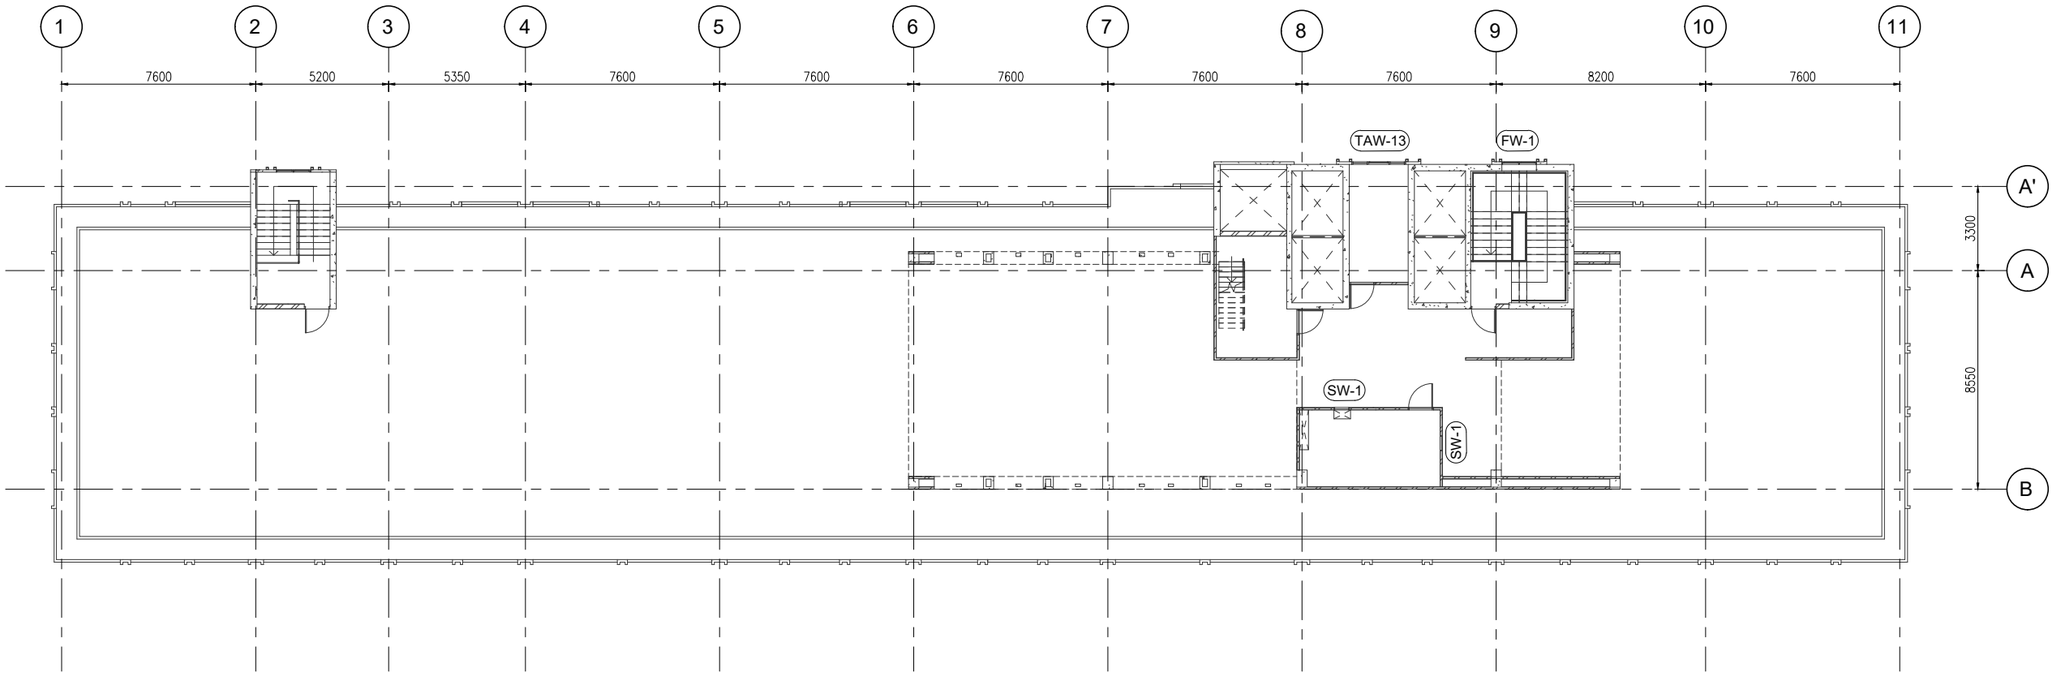


อาคาร B


**L.P.N. DEVELOPMENT PUBLIC CO., LTD.**
1168/109 36th floor Lumpini Tower
Rama 4 Road Sathorn Bangkok 10120
tel. (662) 2855011-6
fax. (662) 2855017


## สัญลักษณ์วัสดุตกแต่ง

### วัสดุพื้น

F1 ปูกระเบื้องเซรามิคขนาด 12"x12" พร้อมบัวเชิงผนัง PVC.2"
F2 ปูกระเบื้องเซรามิคขนาด 12" x 12" พร้อมแนวและ
ขอบทำมิวซีเมนต์ขัดมัน
F3 ปูกระเบื้องเซรามิคขนาด 12"x12" (สำหรับห้องน้ำ)
F3A ปูกระเบื้องเซรามิคขนาด 12"x12" (สำหรับห้องน้ำ)
F4 ปูกระเบื้องเซรามิคขนาด 12"x12"
F4A ปูกระเบื้องเซรามิคขนาด 12"x12"(สำหรับห้องพักขยะ)
F4B ปูกระเบื้องเซรามิคขนาด 12"x12"(สำหรับระเบียง)
F4C ปูกระเบื้องเซรามิคขนาด 12"x12"(สำหรับทางเดินส่วนกลาง)
F5 ปูอาร์เมดล่าเจ็จรูป พร้อมบัวเชิงผนัง PVC.2"
F6 ฟินท์มิวซีเมนต์ขัดมัน
F7 ฟินท์มิวซีเมนต์ขัดหยาบ
F8 ฟินท์มิวกรวดล้าง
F9 ฟินท์กระบบกันซึม
F9A ฟินท์มิวขัดเรียบทาสี EPOXY
F10 ทำผิวดูแบบ INTERIOR (PAI)
F11 ทำผิวดูแบบ LANDSCAPE
หมายเหตุ ยาแนวรอยต่อกระเบื้องด้วยปูนซีเมนต์ดำ

### วัสดุผนัง

P1 ผนัง ค.ส.ล. สำเร็จรูป (ทาสีภายนอก, ภายใน)
P2 ฉาบปูนเรียบทาสี (สำหรับภายนอก, ภายใน)
P2A ฉาบปูนเรียบทาสี หนา 15 ซม. (สำหรับภายนอก, ภายใน)
P3 บุกระเบื้องเซรามิค 6" x 6" (ชนิดมุมผนัง)
P4 ผนังยิปซั่มบอร์ดหนา 9 มม. ทำรอยต่อเรียบทาสี
โครงเหล็กรูปสี่เหลี่ยม
P5 ผนัง ค.ส.ล. ฉาบปูนเรียบทาสี
P5A ผนัง ค.ส.ล. พ่นสีระเบิด
P6 ผนัง ค.ส.ล. เปลี่ยนขัดแต่งให้เรียบร้อยทาสี
P7 ผนัง ค.ส.ล. เปลี่ยนขัดแต่งไม่ทาสี
P8 ผนังบุวัสดุตามตัวอย่าง

CURTAIN WALL & FACADE CONTRACTOR :


ISO.9002
**KIM YOO SENG**
41/8 RAMA 3 ROAD, CHONG-NONSEE, YANNAWA, BANGKOK 10120, THAILAND
TEL : 294-6291 - 8 FAX : (662) 294-1744


REVISION

| NO. | DESCRIPTION | DATE |
|---|---|---|
| 1 | | |
| 2 | | |
| 3 | | |
| 4 | | |
| 5 | | |
| 6 | | |
| 7 | | |

PROJECT :
LUMPINI TOWER B
VIBHAVADI - CHATUCHAK

PROJECT NO : 1802 LPark-VC


# AS-BUILT DRAWING

DRAWING TITLE :
TOP ROOF FLOOR PLAN
@ TOWER B


| | |
|---|---|
| DRAWN : | UDOMSAK.P |
| CHECKED : | SANGUAN |
| DATE : | 10/07/2562 |

| SHEET NO. | DWG. NO. | Rev. |
|---|---|---|
| | PL.12 | - |



These drawings are the property of P.A. Design Co., Ltd.
and not to be used or reproduced without specific permission.

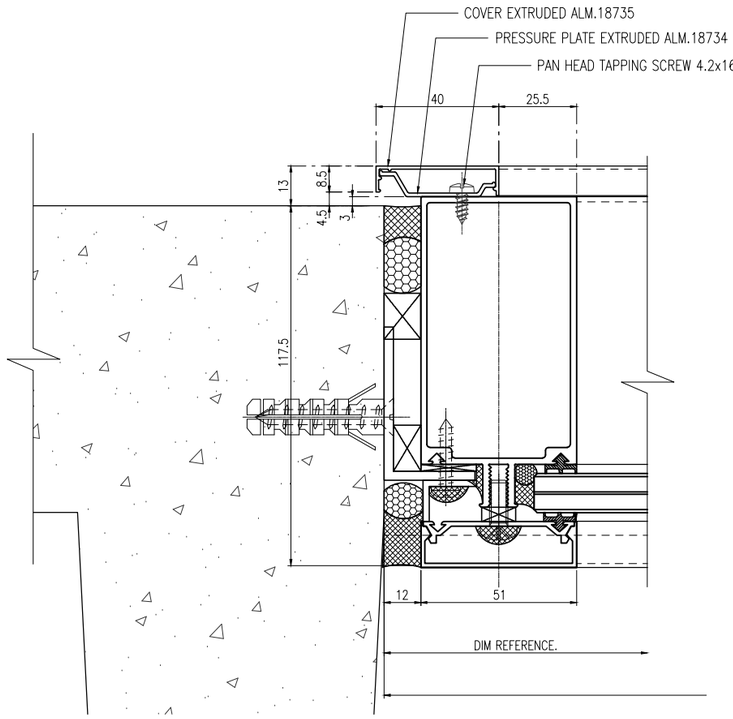


SCALE 1:2
DETAIL 3

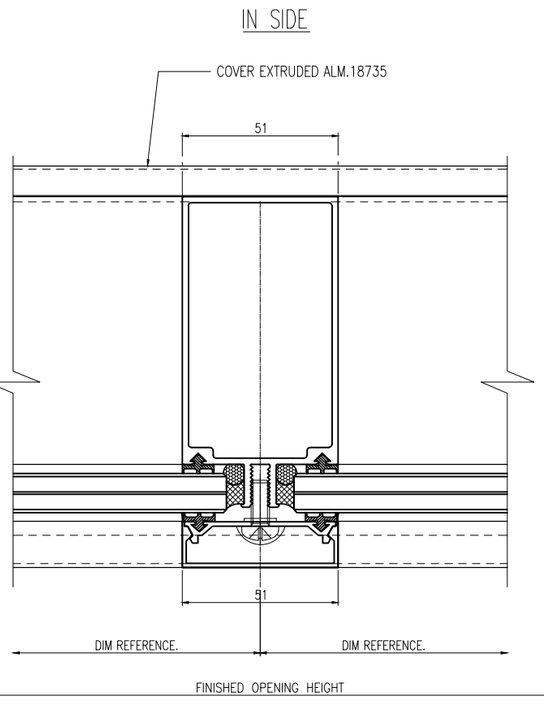


SCALE 1:2
DETAIL 2

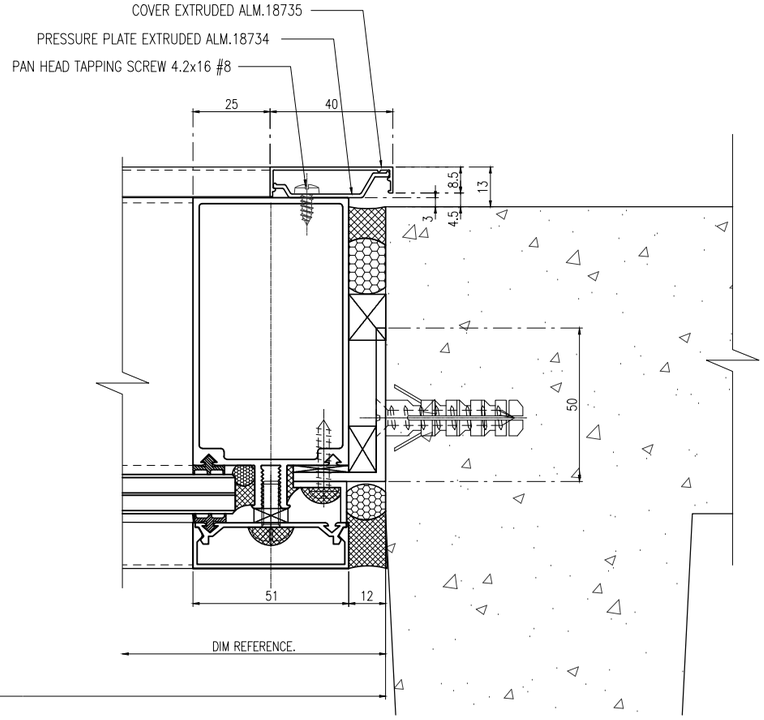


SCALE 1:2
DETAIL 1

อาคาร B

L.P.N. DEVELOPMENT
PUBLIC CO., LTD.
1168/109 36th floor Lumpini Tower
Rama 4 Road Sathorn Bangkok 10120
tel. (662) 2855011-6
fax. (662) 2855017

## สัญลักษณ์วัสดุตกแต่ง

### วัสดุพื้น

F1 ปูกระเบื้องเซรามิคขนาด 12"x12" พร้อมบัวฉิงฉนัง PVC.2"
F2 ปูกระเบื้องเซรามิคขนาด 12" x 12" พร้อมแนวและ
ขอบทำผิวซีเมนต์ขัดมัน
F3 ปูกระเบื้องเซรามิคขนาด 12"x12" (สำหรับห้องน้ำ)
F3A ปูกระเบื้องเซรามิคขนาด 12"x12" (สำหรับห้องน้ำ)
F4 ปูกระเบื้องเซรามิคขนาด 12"x12"
F4A ปูกระเบื้องเซรามิคขนาด 12"x12"(สำหรับห้องพักขยะ)
F4B ปูกระเบื้องเซรามิคขนาด 12"x12"(สำหรับระเบียง)
F4C ปูกระเบื้องเซรามิคขนาด 12"x12"(สำหรับทางเดินส่วนกลาง)
F5 ปูอาฟิเมลล์สำเร็จรูป พร้อมบัวฉิงฉนัง PVC.2"
F6 ฟินท์ผิวซีเมนต์ขัดมัน
F7 ฟินท์ผิวซีเมนต์ขัดหยาบ
F8 ฟินท์ผิวกรวดล้าง
F9 ฟินท์ระบบกันซึม
F9A ฟินท์ผิวขัดเรียบทาสี EPOXY
F10 ทำผิวดูแบบ INTERIOR (PAI)
F11 ทำผิวดูแบบ LANDSCAPE
หมายเหตุ ยาแนวรอยต่อกระเบื้องด้วยปูนซีเมนต์ดำ

### วัสดุผนัง

P1 ผนัง ค.ส.ล. สำเร็จรูป (ทาสีภายนอก, ภายใน)
P2 ฉาบปูนเรียบทาสี (สำหรับภายนอก, ภายใน)
P2A ฉาบปูนเรียบทาสี หนา 15 ซม. (สำหรับภายนอก, ภายใน)
P3 บุกระเบื้องเซรามิค 8" x 8" (ชนิดบุผนัง)
P4 ผนังอิฐมอญก่อหนา 9 ม.ม. ทำรอยต่อเรียบทาสี
โครงเหล็กรูปสังกะสี
P5 ผนัง ค.ส.ล. ฉาบปูนเรียบทาสี
P5A ผนัง ค.ส.ล. พ่นสีระบิด
P6 ผนัง ค.ส.ล. เปลือยขัดแต่งให้เรียบร้อยทาสี
P7 ผนัง ค.ส.ล. เปลือยขัดแต่งไม่ทาสี
P8 ผนังบุวัสดุตามตัวอย่าง

CURTAIN WALL & FACADE CONTRACTOR :

ISO.9002
KIM YOO SENG
41/8 RAMA 3 ROAD, CHONG-NONSEE, YANNAWA, BANGKOK 10120, THAILAND
TEL : 294-6291 - 8 FAX : (662) 294-1744

REVISION

| NO. | DESCRIPTION | DATE |
|---|---|---|
| 1 | | |
| 2 | | |
| 3 | | |
| 4 | | |
| 5 | | |
| 6 | | |
| 7 | | |

PROJECT :
LUMPINI TOWER B
VIBHAVADI-CHATUCHAK

PROJECT NO : 1802 LPark-VC


AS-BUILT DRAWING

DRAWING TITLE :
TYPICAL HORIZONTAL SECTION DETAIL
@ VISION GLASS AREA

| | |
|---|---|
| DRAWN : | UDOMSAK.P |
| CHECKED : | SANGUAN |
| DATE : | 10/07/2562 |

| SHEET NO. | DWG. NO. | Rev. |
|---|---|---|
| | TD-H01 | - |

These drawings are the property of P.A. Design Co., Ltd.
and not to be used or reproduced without specific permission.

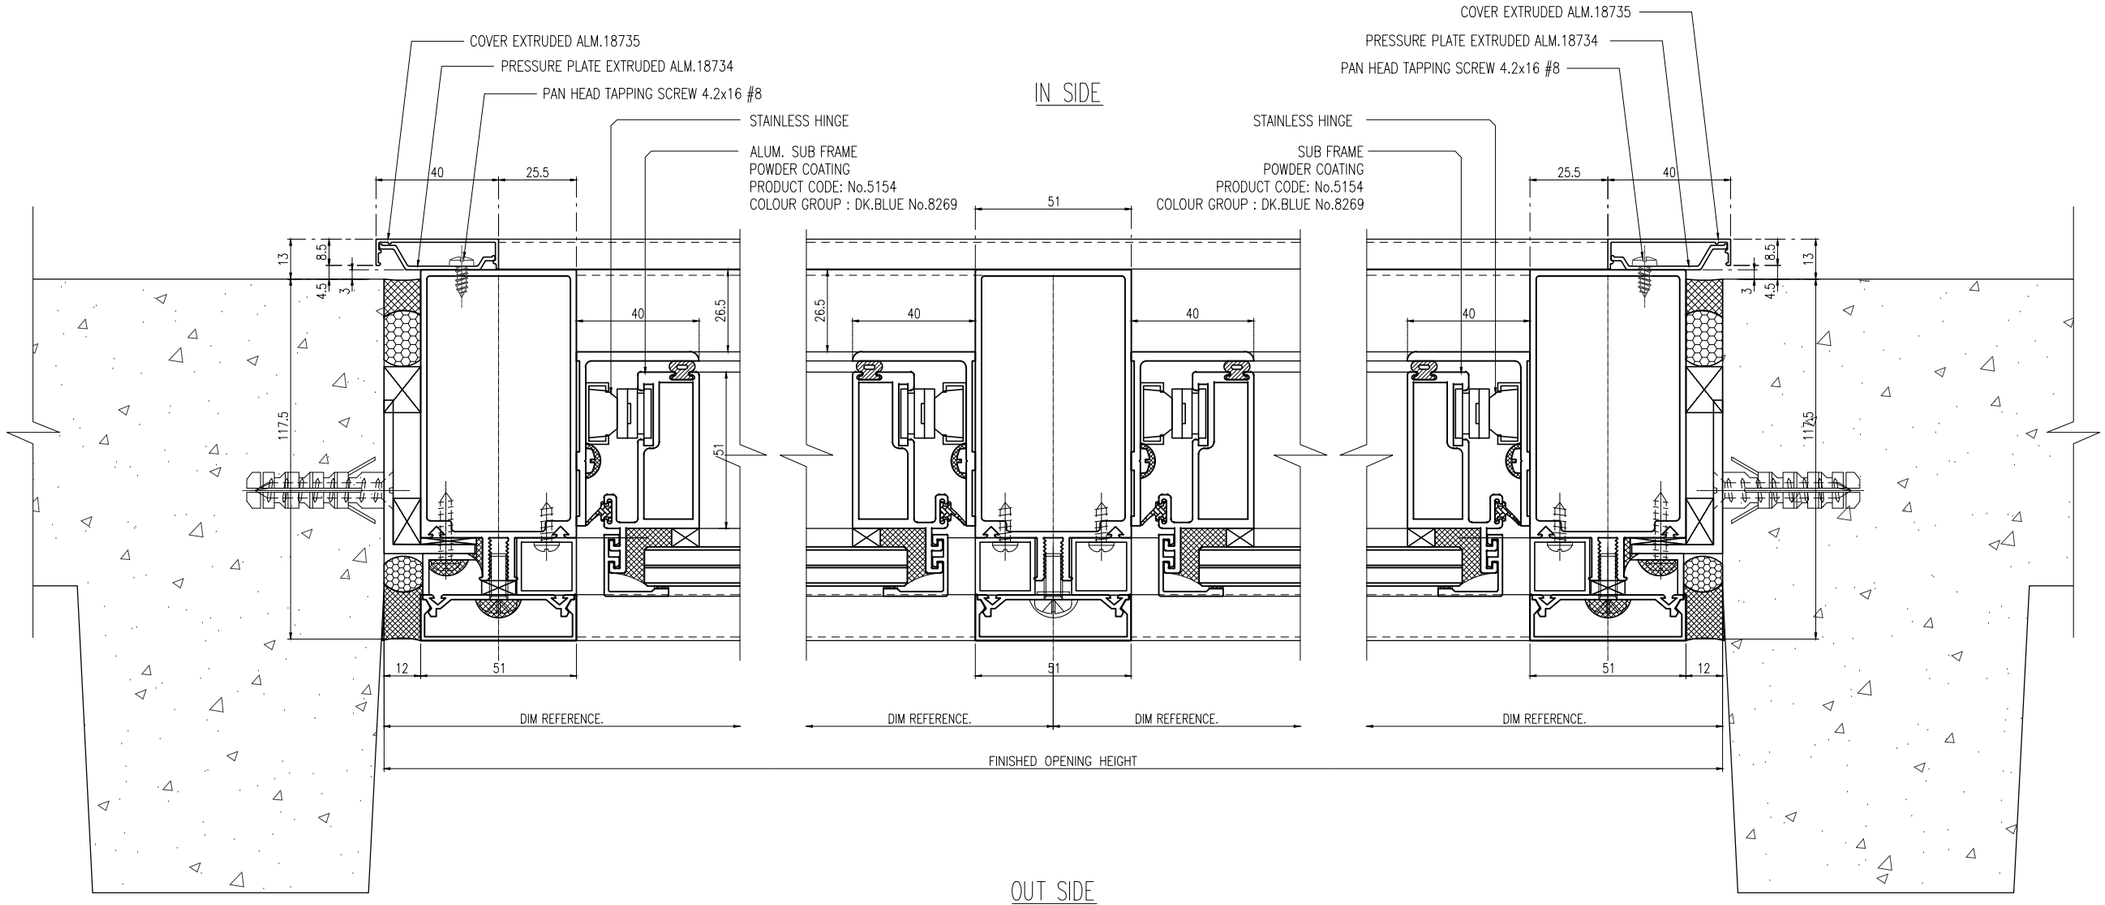


SCALE 1:2 DETAIL 3

SCALE 1:2 DETAIL 2

SCALE 1:2 DETAIL 1

อาคาร B


**L.P.N. DEVELOPMENT PUBLIC CO., LTD.**
1168/109 36th floor Lumpini Tower
Rama 4 Road Sathorn Bangkok 10120
tel. (662) 2855011-6
fax. (662) 2855017


## สัญลักษณ์วัสดุตกแต่ง

### วัสดุพื้น

F1 ปูกระเบื้องเซรามิคขนาด 12"x12" พร้อมบัวฉิ่งเฉนิ PVC.2"
F2 ปูกระเบื้องเซรามิคขนาด 12" x 12" พร้อมแนวและ
ขอบทำผิวซีเมนต์ขัดมัน
F3 ปูกระเบื้องเซรามิคขนาด 12"x12" (สำหรับห้องน้ำ)
F3A ปูกระเบื้องเซรามิคขนาด 12"x12" (สำหรับห้องน้ำ)
F4 ปูกระเบื้องเซรามิคขนาด 12"x12"
F4A ปูกระเบื้องเซรามิคขนาด 12"x12"(สำหรับห้องพักขยะ)
F4B ปูกระเบื้องเซรามิคขนาด 12"x12"(สำหรับระเบียง)
F4C ปูกระเบื้องเซรามิคขนาด 12"x12"(สำหรับทางเดินส่วนกลาง)
F5 ปูอลูมิเนสต์สำเร็จรูป พร้อมบัวฉิ่งเฉนิ PVC.2"
F6 ฟินท์ผิวซีเมนต์ขัดมัน
F7 ฟินท์ผิวซีเมนต์ขัดหยาบ
F8 ฟินท์ผิวกรวดล้าง
F9 ฟินท์ระบบกันซึม
F9A ฟินท์ผิวขัดเรียบทาสี EPOXY
F10 ทำผิวดูแบบ INTERIOR (PAI)
F11 ทำผิวดูแบบ LANDSCAPE
หมายเหตุ ยาแนวรอยต่อกระเบื้องด้วยปูนซีเมนต์ดำ

### วัสดุผนัง

P1 ผนัง ค.ส.ล. สำเร็จรูป (ทาสีภายนอก, ภายใน)
P2 ฉาบปูนเรียบทาสี (สำหรับภายนอก, ภายใน)
P2A ฉาบปูนเรียบทาสี หนา 15 ซม. (สำหรับภายนอก, ภายใน)
P3 บุกระเบื้องเซรามิค 8" x 8" (ชนิดบุผนัง)
P4 ผนังอิฐมอญก่อหนา 9 ซม. ทำรอยต่อเรียบทาสี
โครงเหล็กรูปสี่เหลี่ยมกระสี
P5 ผนัง ค.ส.ล. ฉาบปูนเรียบทาสี
P5A ผนัง ค.ส.ล. พ่นสีระเบิด
P6 ผนัง ค.ส.ล. เปลือยขัดแต่งให้เรียบร้อยทาสี
P7 ผนัง ค.ส.ล. เปลือยขัดแต่งไม่ทาสี
P8 ผนังบุวัสดุตามตัวอย่าง

CURTAIN WALL & FACADE CONTRACTOR :

ISO.9002
**KIM YOO SENG**
41/8 RAMA 3 ROAD, CHONG-NONSEE, YANNAWA, BANGKOK 10120, THAILAND
TEL : 294-6291 - 8 FAX : (662) 294-1744

REVISION

| NO. | DESCRIPTION | DATE |
|---|---|---|
| 1 | | |
| 2 | | |
| 3 | | |
| 4 | | |
| 5 | | |
| 6 | | |
| 7 | | |

PROJECT :
LUMPINI TOWER B
VIBHAVADI-CHATUCHAK

PROJECT NO : 1802 LPark-VC


# AS-BUILT DRAWING

DRAWING TITLE :
TYPICAL HORIZONTAL SECTION DETAIL @ WINDOW AREA


| | |
|---|---|
| DRAWN : | UDOMSAK.P |
| CHECKED : | SANGUAN |
| DATE : | 10/07/2562 |

| SHEET NO. | DWG. NO. | Rev. |
|---|---|---|
| | TD-H02 | - |


These drawings are the property of P.A. Design Co., Ltd.
and not to be used or reproduced without specific permission.

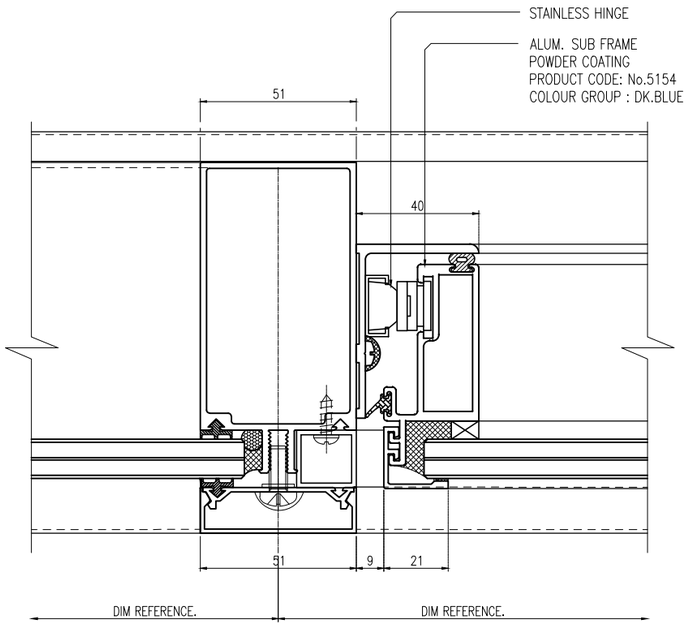


SCALE 1:2 DETAIL 2

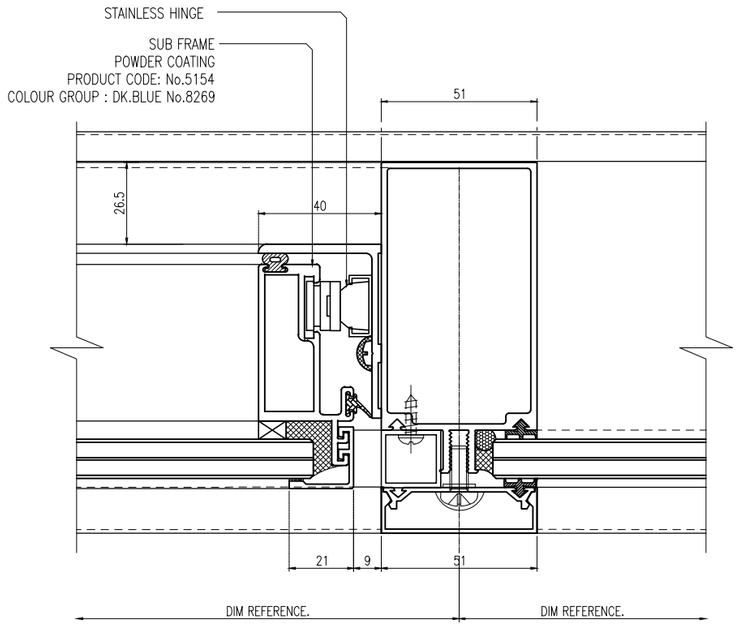


SCALE 1:2 DETAIL 1

อาคาร B

L.P.N. DEVELOPMENT
PUBLIC CO., LTD.
1168/109 36th floor Lumpini Tower
Rama 4 Road Sathorn Bangkok 10120
tel. (662) 2855011-6
fax. (662) 2855017

## สัญลักษณ์วัสดุตกแต่ง

### วัสดุพื้น

F1 ปูกระเบื้องเซรามิคขนาด 12"x12" พร้อมบัวซิงเผนัง PVC.2"
F2 ปูกระเบื้องเซรามิคขนาด 12" x 12" พร้อมแนวและ
ขอบทำมิวซีเมนต์ขัดมัน
F3 ปูกระเบื้องเซรามิคขนาด 12"x12" (สำหรับห้องน้ำ)
F3A ปูกระเบื้องเซรามิคขนาด 12"x12" (สำหรับห้องน้ำ)
F4 ปูกระเบื้องเซรามิคขนาด 12"x12"
F4A ปูกระเบื้องเซรามิคขนาด 12"x12"(สำหรับห้องพักขยะ)
F4B ปูกระเบื้องเซรามิคขนาด 12"x12"(สำหรับระเบียง)
F4C ปูกระเบื้องเซรามิคขนาด 12"x12"(สำหรับทางเดินส่วนกลาง)
F5 ปูอาฟิเมลล์สำเร็จรูป พร้อมบัวซิงเผนัง PVC.2"
F6 ฟินท์มิวซีเมนต์ขัดมัน
F7 ฟินท์มิวซีเมนต์ขัดหยาบ
F8 ฟินท์มิวกรวดล้าง
F9 ฟินท์ระบบกันซึม
F9A ฟินท์มิวขัดเรียบทาสี EPOXY
F10 ทำมิวดูแบบ INTERIOR (PAI)
F11 ทำมิวดูแบบ LANDSCAPE
หมายเหตุ ยาแนวรอยต่อกระเบื้องด้วยปูนซีเมนต์ดำ

### วัสดุผนัง

P1 ผนัง ค.ส.ล. สำเร็จรูป (ทาสีภายนอก, ภายใน)
P2 ฉาบปูนเรียบทาสี (สำหรับภายนอก, ภายใน)
P2A ฉาบปูนเรียบทาสี หนา 15 ซม. (สำหรับภายนอก, ภายใน)
P3 บุกระเบื้องเซรามิค 8" x 8" (ชนิดดูผนัง)
P4 ผนังอิฐมอญก่อหนา 9 ม.ม. ทำรอยต่อเรียบทาสี
โครงเหล็กรูปสี่เหลี่ยมทาสี
P5 ผนัง ค.ส.ล. ฉาบปูนเรียบทาสี
P5A ผนัง ค.ส.ล. พ่นสีระเบิด
P6 ผนัง ค.ส.ล. เปลือยขัดแต่งให้เรียบร้อยทาสี
P7 ผนัง ค.ส.ล. เปลือยขัดแต่งไม่ทาสี
P8 ผนังบุวัสดุตามตัวอย่าง

CURTAIN WALL & FACADE CONTRACTOR :

ISO.9002
KIM YOO SENG
41/8 RAMA 3 ROAD, CHONG-NONSEE, YANNAWA, BANGKOK 10120, THAILAND
TEL : 294-6291 - 8 FAX : (662) 294-1744

REVISION

| NO. | DESCRIPTION | DATE |
|---|---|---|
| 1 | | |
| 2 | | |
| 3 | | |
| 4 | | |
| 5 | | |
| 6 | | |
| 7 | | |

PROJECT :
LUMPINI TOWER B
VIBHAVADI-CHATUCHAK

PROJECT NO : 1802 LPark-VC


AS-BUILT DRAWING

DRAWING TITLE :
TYPICAL HORIZONTAL SECTION DETAIL
@WINDOW AREA


| | |
|---|---|
| DRAWN : | UDOMSAK.P |
| CHECKED : | SANGUAN |
| DATE : | 10/07/2562 |

| SHEET NO. | DWG. NO. | Rev. |
|---|---|---|
| | TD-H03 | - |


These drawings are the property of P.A. Design Co., Ltd.
and not to be used or reproduced without specific permission.

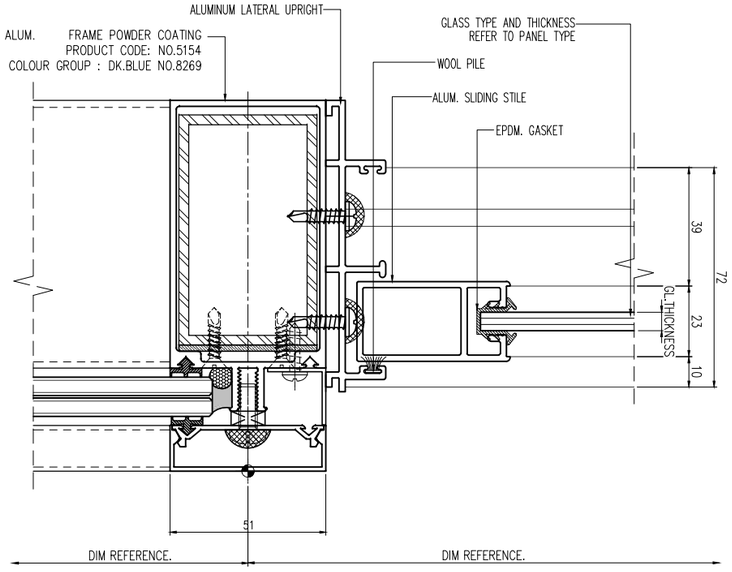



4 TD-H01 TYPICAL HORIZONTAL SECTION DETAIL

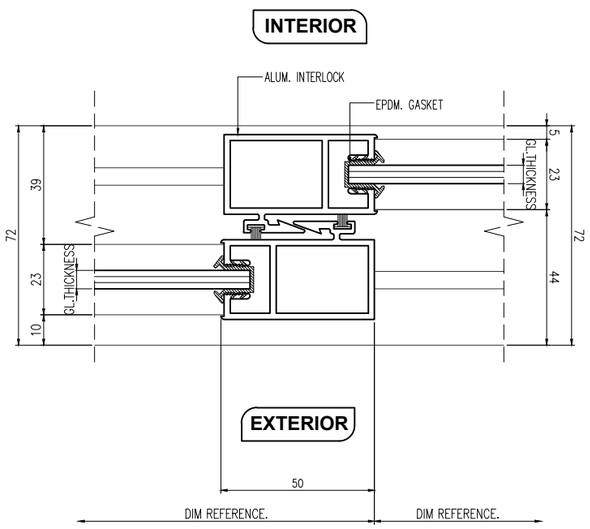



5 TD-H01 TYPICAL HORIZONTAL SECTION DETAIL

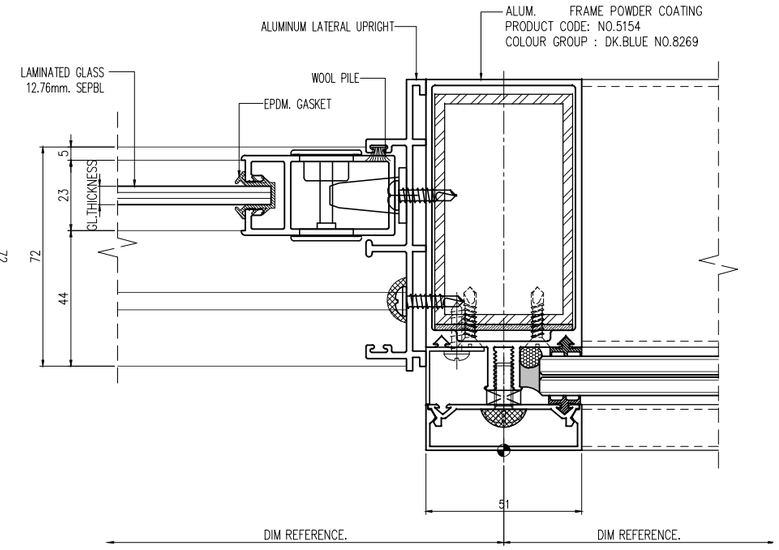



6 TD-H01 TYPICAL HORIZONTAL SECTION DETAIL

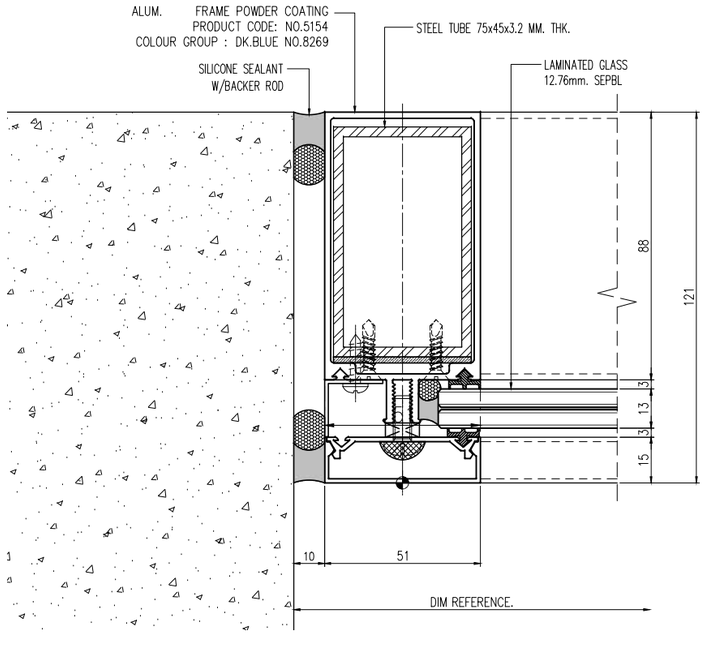


1 TD-H01 TYPICAL HORIZONTAL SECTION DETAIL

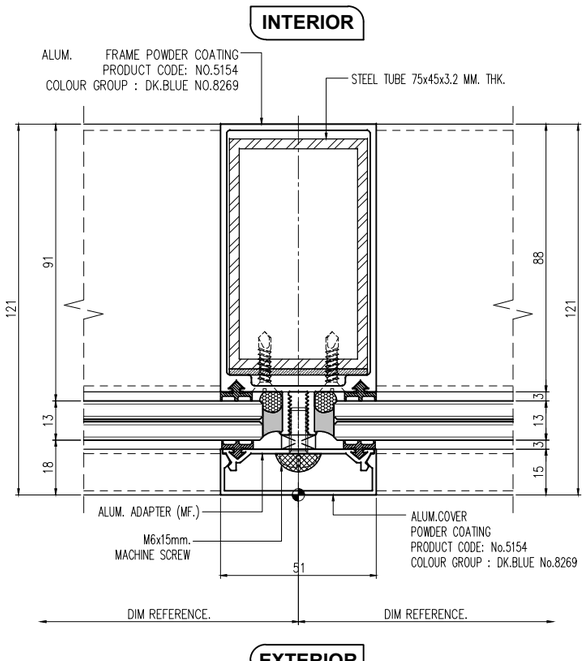


2 TD-H01 TYPICAL HORIZONTAL SECTION DETAIL

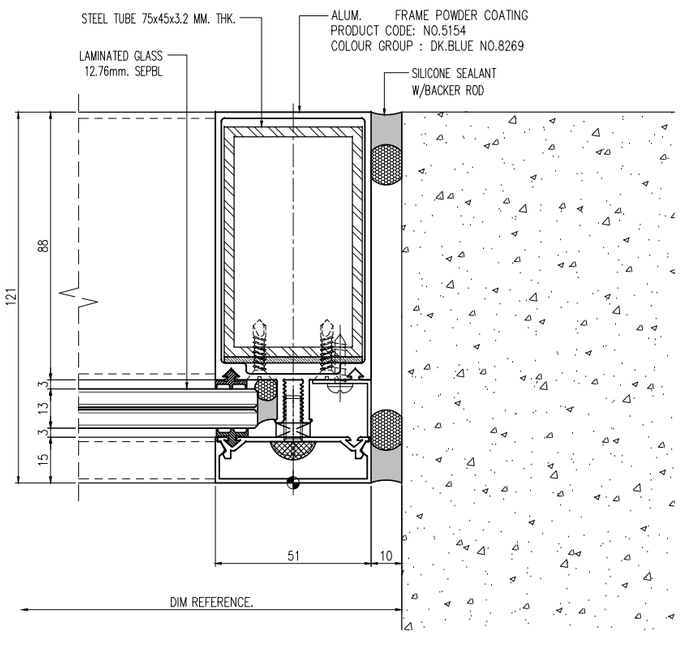


3 TD-H01 TYPICAL HORIZONTAL SECTION DETAIL

อาคาร B


**L.P.N. DEVELOPMENT PUBLIC CO., LTD.**
1168/109 36th floor Lumpini Tower
Rama 4 Road Sathorn Bangkok 10120
tel. (662) 2855011-6
fax. (662) 2855017


## สัญลักษณ์วัสดุตกแต่ง

### วัสดุพื้น

F1 ปูกระเบื้องเซรามิคขนาด 12"x12" พร้อมบัวเชิงผนัง PVC.2"
F2 ปูกระเบื้องเซรามิคขนาด 12" x 12" พร้อมแนวและ
ขอบทำผิวซีเมนต์ขัดมัน
F3 ปูกระเบื้องเซรามิคขนาด 12"x12" (สำหรับห้องน้ำ)
F3A ปูกระเบื้องเซรามิคขนาด 12"x12" (สำหรับห้องน้ำ)
F4 ปูกระเบื้องเซรามิคขนาด 12"x12"
F4A ปูกระเบื้องเซรามิคขนาด 12"x12"(สำหรับห้องพักขยะ)
F4B ปูกระเบื้องเซรามิคขนาด 12"x12"(สำหรับระเบียง)
F4C ปูกระเบื้องเซรามิคขนาด 12"x12"(สำหรับทางเดินส่วนกลาง)
F5 ปูลามิเนตสำเร็จรูป พร้อมบัวเชิงผนัง PVC.2"
F6 ฟินท์ผิวซีเมนต์ขัดมัน
F7 ฟินท์ผิวซีเมนต์ขัดหยาบ
F8 ฟินท์ผิวกรวดล้าง
F9 ฟินท์ระบบกันซึม
F9A ฟินท์ผิวขัดเรียบทาสี EPOXY
F10 ทำผิวดูแบบ INTERIOR (PAI)
F11 ทำผิวดูแบบ LANDSCAPE
หมายเหตุ ยาแนวรอยต่อกระเบื้องด้วยปูนซีเมนต์ดำ

### วัสดุผนัง

P1 ผนัง ค.ส.ล. สำเร็จรูป (ทาสีภายนอก, ภายใน)
P2 ฉาบปูนเรียบทาสี (สำหรับภายนอก, ภายใน)
P2A ฉาบปูนเรียบทาสี หนา 15 ซม. (สำหรับภายนอก, ภายใน)
P3 บุกระเบื้องเซรามิค 8" x 8" (ชนิดบุผนัง)
P4 ผนังอิฐมอญครึ่งแผ่นหนา 9 ซม. ทำรอยต่อเรียบทาสี
โครงเหล็กรูปสี่เหลี่ยมผืนผ้า
P5 ผนัง ค.ส.ล. ฉาบปูนเรียบทาสี
P5A ผนัง ค.ส.ล. พ่นสีระเบิด
P6 ผนัง ค.ส.ล. เปลือยขัดแต่งให้เรียบร้อยทาสี
P7 ผนัง ค.ส.ล. เปลือยขัดแต่งไม่ทาสี
P8 ผนังวัสดุตามตัวอย่าง

CURTAIN WALL & FACADE CONTRACTOR :

ISO.9002
**KIM YOO SENG**
41/8 RAMA 3 ROAD, CHONG-NONSEE, YANNAWA, BANGKOK 10120, THAILAND
TEL : 294-6291 - 8 FAX : (662) 294-1744

REVISION

| NO. | DESCRIPTION | DATE |
|---|---|---|
| 1 | | |
| 2 | | |
| 3 | | |
| 4 | | |
| 5 | | |
| 6 | | |
| 7 | | |

PROJECT :
LUMPINI TOWER B

PROJECT NO : 1802 LPark-VC


AS-BUILT DRAWING

DRAWING TITLE :
TYPICAL HORIZONTAL SECTION DETAIL
@ VISION AREA @ DOOR


| | |
|---|---|
| DRAWN : | UDOMSAK.P |
| CHECKED : | SANGUAN |
| DATE : | 10/07/2562 |

| SHEET NO. | DWG. NO. | Rev. |
|---|---|---|
| | TD-H04 | - |



These drawings are the property of P.A. Design Co., Ltd. and not to be used or reproduced without specific permission.

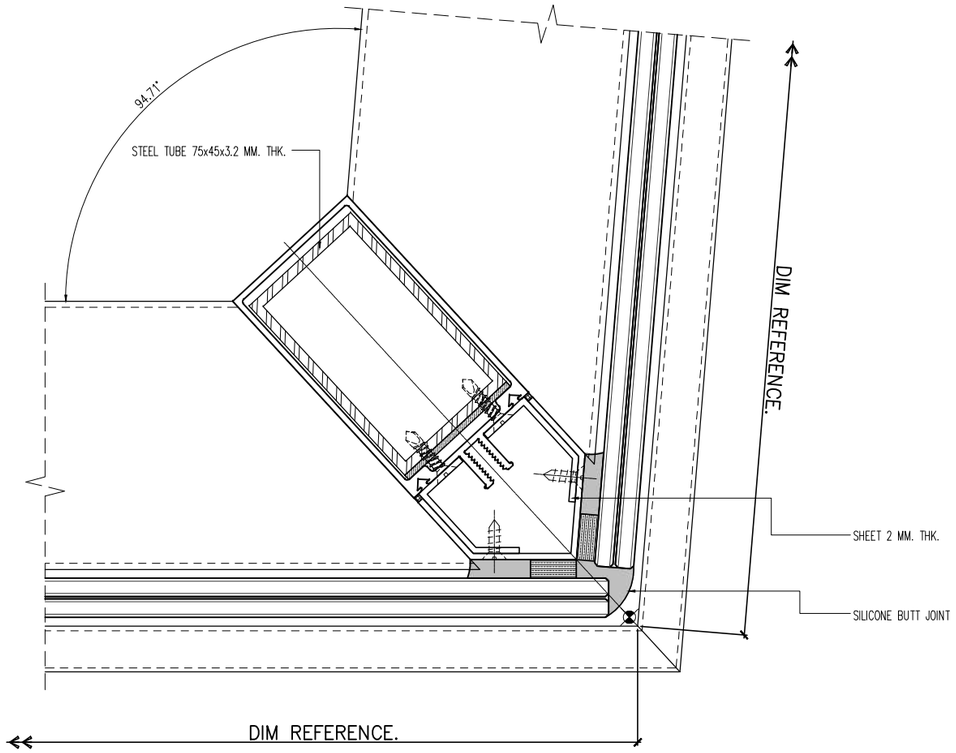


3 TD-H02 TYPICAL HORIZONTAL SECTION DETAIL

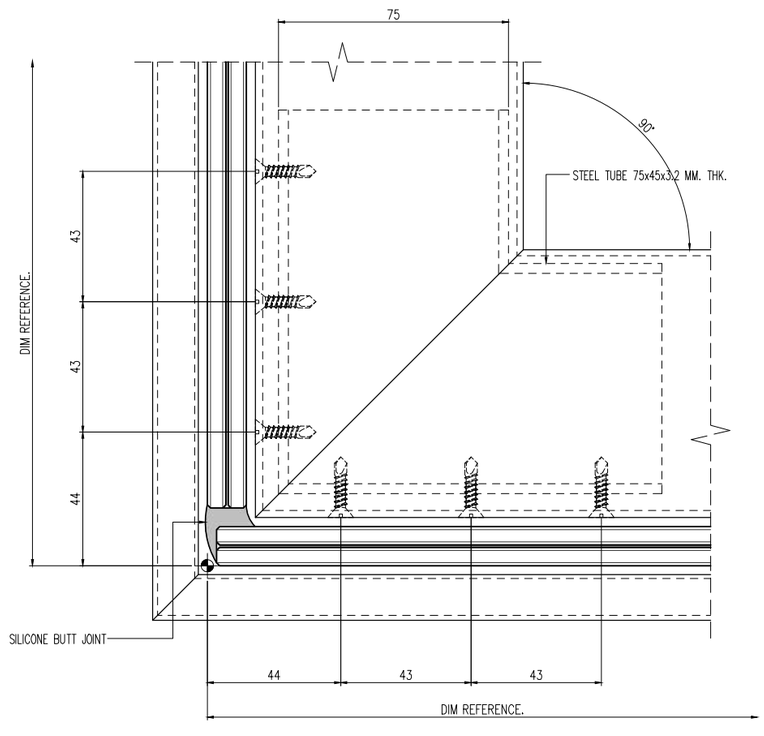


1 TD-H02 TYPICAL HORIZONTAL SECTION DETAIL

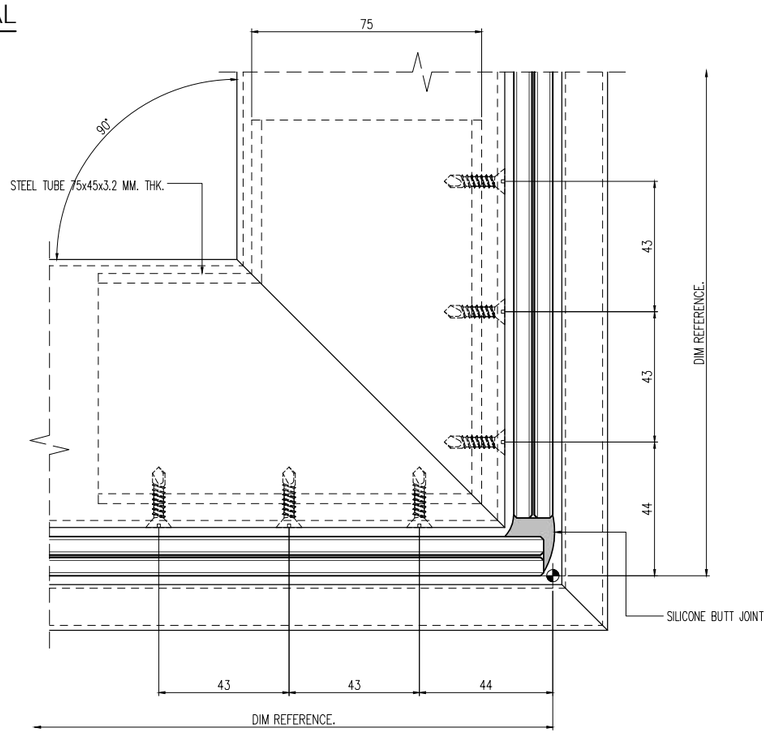


2 TD-H02 TYPICAL HORIZONTAL SECTION DETAIL

อาคาร B


**L.P.N. DEVELOPMENT PUBLIC CO., LTD.**
1168/109 36th floor Lumpini Tower
Rama 4 Road Sathorn Bangkok 10120
tel. (662) 2855011-6
fax. (662) 2855017


## สัญลักษณ์วัสดุตกแต่ง

### วัสดุพื้น

F1 ปูกระเบื้องเซรามิคขนาด 12"x12" พร้อมบัวเชิงผนัง PVC.2"
F2 ปูกระเบื้องเซรามิคขนาด 12" x 12" พร้อมแนวและ
ขอบทำผิวซีเมนต์ขัดมัน
F3 ปูกระเบื้องเซรามิคขนาด 12"x12" (สำหรับห้องน้ำ)
F3A ปูกระเบื้องเซรามิคขนาด 12"x12" (สำหรับห้องน้ำ)
F4 ปูกระเบื้องเซรามิคขนาด 12"x12"
F4A ปูกระเบื้องเซรามิคขนาด 12"x12"(สำหรับห้องพักขยะ)
F4B ปูกระเบื้องเซรามิคขนาด 12"x12"(สำหรับระเบียง)
F4C ปูกระเบื้องเซรามิคขนาด 12"x12"(สำหรับทางเดินส่วนกลาง)
F5 ปูลามิเนตลำเร็จรูป พร้อมบัวเชิงผนัง PVC.2"
F6 ฟินท์ผิวซีเมนต์ขัดมัน
F7 ฟินท์ผิวซีเมนต์ขัดหยาบ
F8 ฟินท์ผิวกรวดล้าง
F9 ฟินท์ระบบกันซึม
F9A ฟินท์ผิวขัดเรียบทาสี EPOXY
F10 ทำผิวดูแบบ INTERIOR (PAI)
F11 ทำผิวดูแบบ LANDSCAPE
หมายเหตุ ยาแนวรอยต่อกระเบื้องด้วยปูนซีเมนต์ดำ

### วัสดุผนัง

P1 ผนัง ค.ส.ล. สำเร็จรูป (ทาสีภายนอก, ภายใน)
P2 ฉาบปูนเรียบทาสี (สำหรับภายนอก, ภายใน)
P2A ฉาบปูนเรียบทาสี หนา 15 ซม. (สำหรับภายนอก, ภายใน)
P3 บุกระเบื้องเซรามิค 8" x 8" (ชนิดบุผนัง)
P4 ผนังอิฐมวลเบาอัดหนา 9 ม.ม. ทำรอยต่อเรียบทาสี
โครงเหล็กรูปสี่เหลี่ยม
P5 ผนัง ค.ส.ล. ฉาบปูนเรียบทาสี
P5A ผนัง ค.ส.ล. พ่นสีระเบิด
P6 ผนัง ค.ส.ล. เปลือยขัดแต่งให้เรียบร้อยทาสี
P7 ผนัง ค.ส.ล. เปลือยขัดแต่งไม่ทาสี
P8 ผนังบุวัสดุตามตัวอย่าง

CURTAIN WALL & FACADE CONTRACTOR :

ISO.9002
**KIM YOO SENG**

41/8 RAMA 3 ROAD, CHONG-NONSEE, YANNAWA, BANGKOK 10120, THAILAND
TEL : 294-6291 - 8 FAX : (662) 294-1744

REVISION

| NO. | DESCRIPTION | DATE |
|---|---|---|
| 1 | | |
| 2 | | |
| 3 | | |
| 4 | | |
| 5 | | |
| 6 | | |
| 7 | | |

PROJECT :
LUMPINI TOWER B
VIBHAVADI-CHATUCHAK

PROJECT NO : 1802 LPark-VC


# AS-BUILT DRAWING

DRAWING TITLE :
TYPICAL HORIZONTAL SECTION DETAIL
@ CORNER PANEL


| | |
|---|---|
| DRAWN : | UDOMSAK.P |
| CHECKED : | SANGUAN |
| DATE : | 10/07/2562 |

| SHEET NO. | DWG. NO. | Rev. |
|---|---|---|
| | TD-H05 | - |



These drawings are the property of P.A. Design Co., Ltd.
and not to be used or reproduced without specific permission.

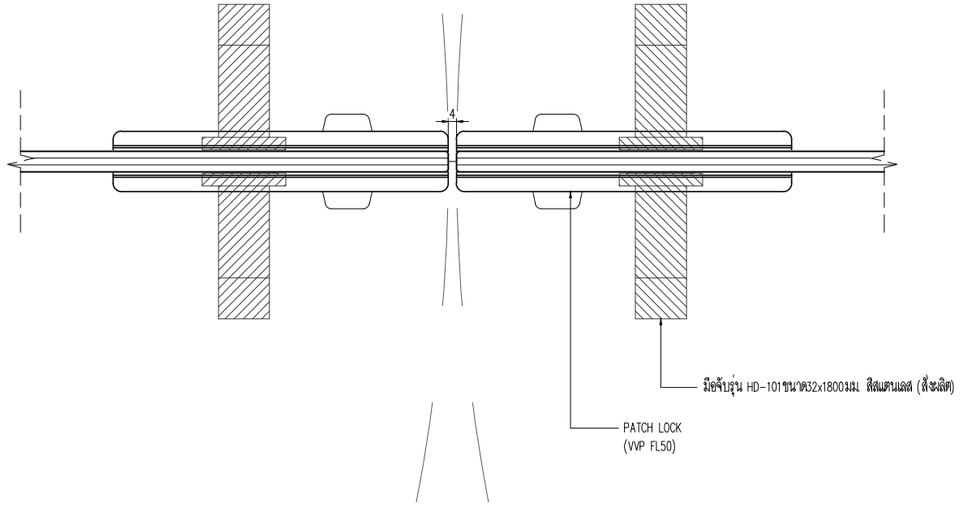


3 TD-H03 TYPICAL HORIZONTAL SECTION DETAIL

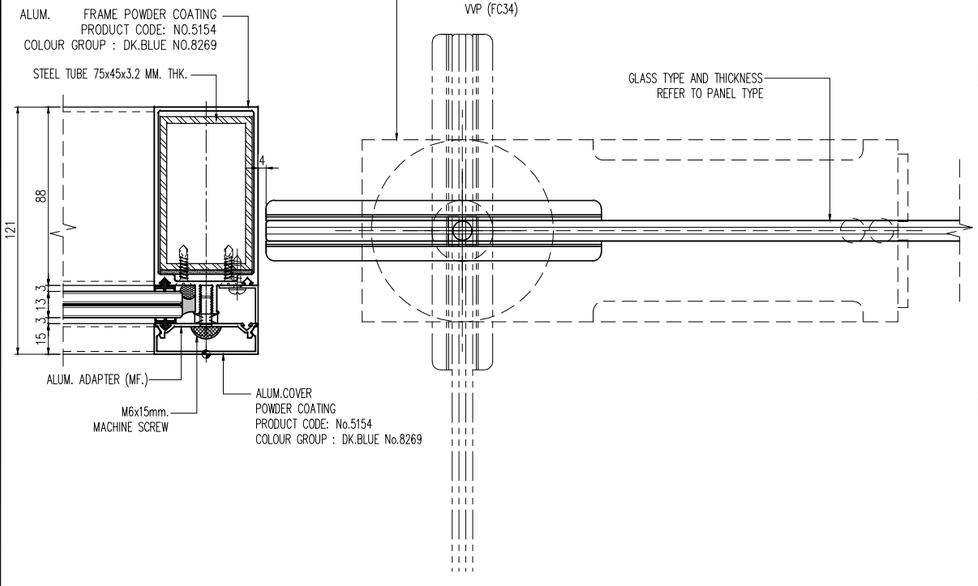


1 TD-H03 TYPICAL HORIZONTAL SECTION DETAIL

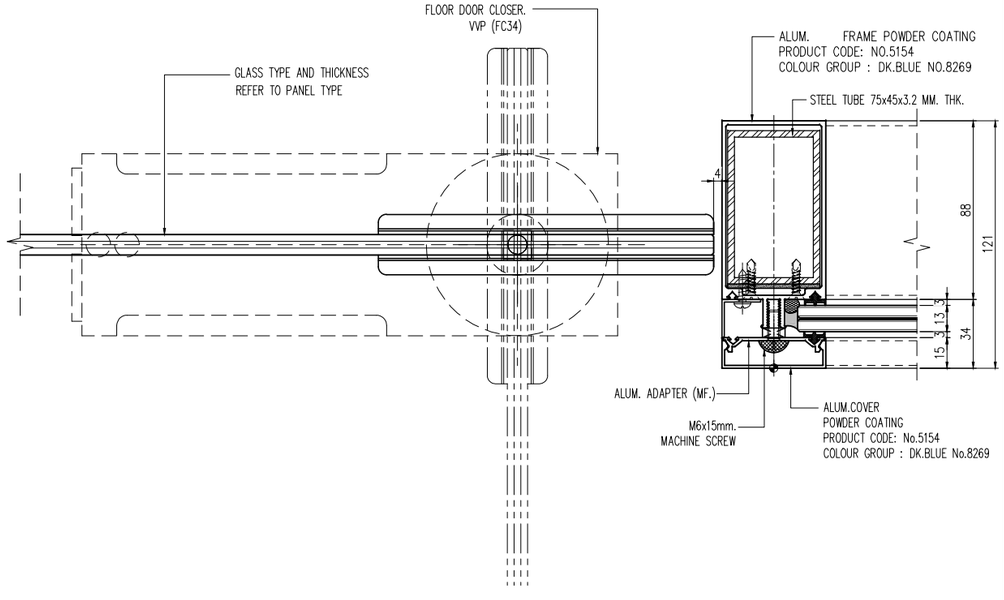


2 TD-H03 TYPICAL HORIZONTAL SECTION DETAIL

อาคาร B


**L.P.N. DEVELOPMENT PUBLIC CO., LTD.**
1168/109 36th floor Lumpini Tower
Rama 4 Road Sathorn Bangkok 10120
tel. (662) 2855011-6
fax. (662) 2855017


## สัญลักษณ์วัสดุตกแต่ง

### วัสดุพื้น

F1 ปูกระเบื้องเซรามิคขนาด 12"x12" พร้อมบัวเชิงผนัง PVC.2"
F2 ปูกระเบื้องเซรามิคขนาด 12" x 12" พร้อมแนวและขอบทำมิวซีเมนต์ขัดมัน
F3 ปูกระเบื้องเซรามิคขนาด 12"x12" (สำหรับห้องน้ำ)
F3A ปูกระเบื้องเซรามิคขนาด 12"x12" (สำหรับห้องน้ำ)
F4 ปูกระเบื้องเซรามิคขนาด 12"x12"
F4A ปูกระเบื้องเซรามิคขนาด 12"x12"(สำหรับห้องพักขยะ)
F4B ปูกระเบื้องเซรามิคขนาด 12"x12"(สำหรับระเบียง)
F4C ปูกระเบื้องเซรามิคขนาด 12"x12"(สำหรับทางเดินส่วนกลาง)
F5 ปูลามิเนตสำเร็จรูป พร้อมบัวเชิงผนัง PVC.2"
F6 ฟินท์ทำมิวซีเมนต์ขัดมัน
F7 ฟินท์ทำมิวซีเมนต์ขัดหยาบ
F8 ฟินท์ทำมิวกรวดล้าง
F9 ฟินท์ทำระบบกันซึม
F9A ฟินท์ทำมิวขัดเรียบทาสี EPOXY
F10 ทำมิวดูแบบ INTERIOR (PAI)
F11 ทำมิวดูแบบ LANDSCAPE
หมายเหตุ ยาแนวรอยต่อกระเบื้องด้วยปูนซีเมนต์ดำ

### วัสดุผนัง

P1 ผนัง ค.ส.ล. สำเร็จรูป (ทาสีภายนอก, ภายใน)
P2 ฉาบปูนเรียบทาสี (สำหรับภายนอก, ภายใน)
P2A ฉาบปูนเรียบทาสี หนา 15 ซม. (สำหรับภายนอก, ภายใน)
P3 บุกระเบื้องเซรามิค 8" x 8" (ชนิดดูแผ่น)
P4 ผนังยิปซั่มบอร์ดหนา 9 มม. ทำรอยต่อเรียบทาสี โครงเหล็กรูปสี่เหลี่ยม
P5 ผนัง ค.ส.ล. ฉาบปูนเรียบทาสี
P5A ผนัง ค.ส.ล. พ่นสีระเบิด
P6 ผนัง ค.ส.ล. เปลือยขัดแต่งให้เรียบร้อยทาสี
P7 ผนัง ค.ส.ล. เปลือยขัดแต่งไม่ทาสี
P8 ผนังวัสดุตามตัวอย่าง


CURTAIN WALL & FACADE CONTRACTOR :
ISO.9002
**KIM YOO SENG**
41/8 RAMA 3 ROAD, CHONG-NONSEE, YANNAWA, BANGKOK 10120, THAILAND
TEL : 294-6291 - 8 FAX : (662) 294-1744


REVISION

| NO. | DESCRIPTION | DATE |
|---|---|---|
| 1 | | |
| 2 | | |
| 3 | | |
| 4 | | |
| 5 | | |
| 6 | | |
| 7 | | |

PROJECT :
LUMPINI TOWER B
VIBHAVADI-RATCHADAPISEK

PROJECT NO : 1802 LPark-VC


# AS-BUILT DRAWING

DRAWING TITLE :
TYPICAL HORIZONTAL SECTION DETAIL @ SWING DOOR


| | |
|---|---|
| DRAWN : | UDOMSAK.P |
| CHECKED : | SANGUAN |
| DATE : | 10/07/2562 |

| SHEET NO. | DWG. NO. | Rev. |
|---|---|---|
| | TD-H06 | - |



These drawings are the property of P.A. Design Co., Ltd.
and not to be used or reproduced without specific permission.

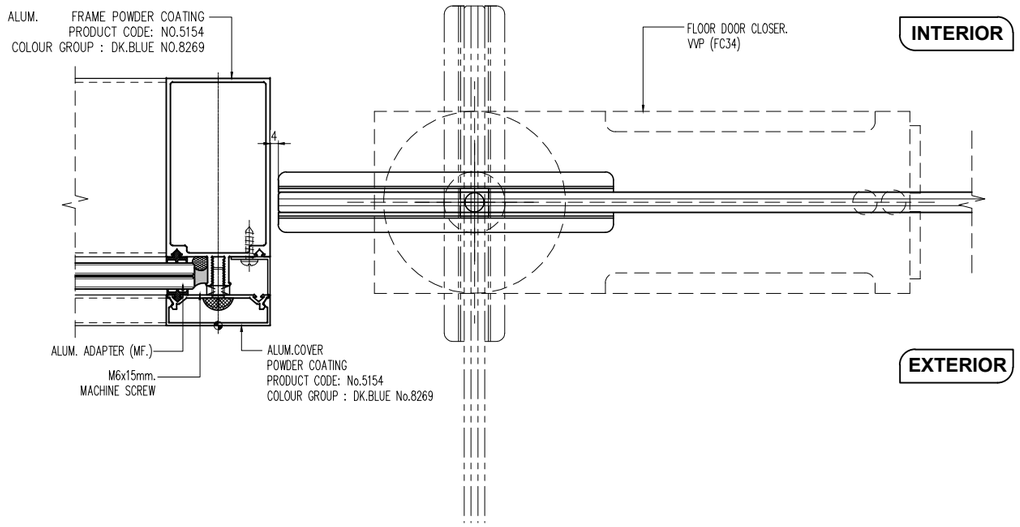



4 TD-H04 TYPICAL HORIZONTAL SECTION DETAIL

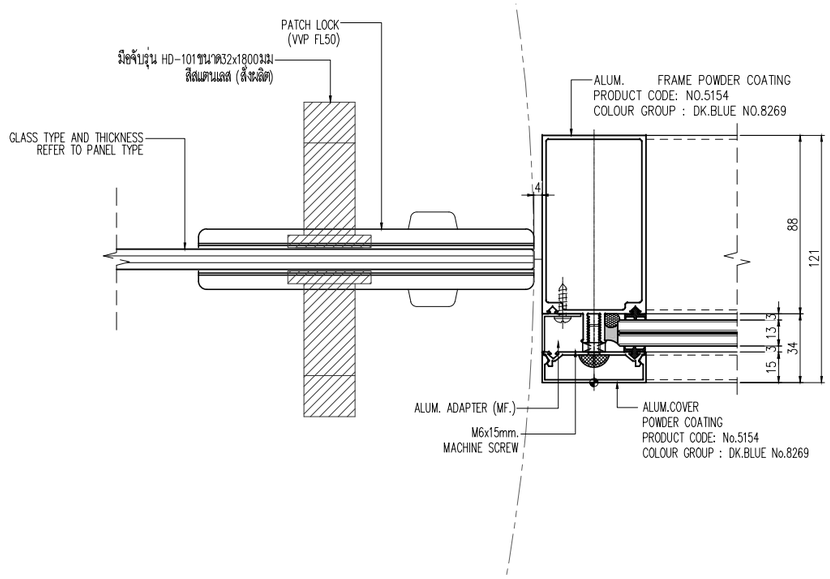



5 TD-H04 TYPICAL HORIZONTAL SECTION DETAIL

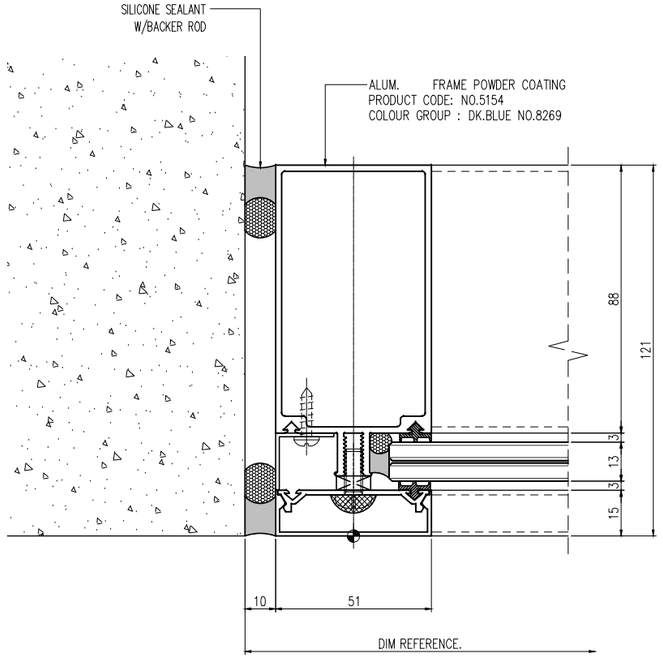


1 TD-H04 TYPICAL HORIZONTAL SECTION DETAIL

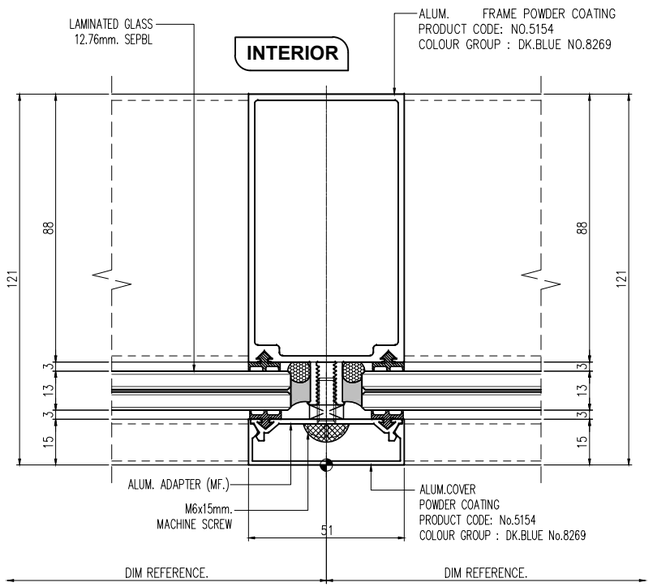


2 TD-H04 TYPICAL HORIZONTAL SECTION DETAIL

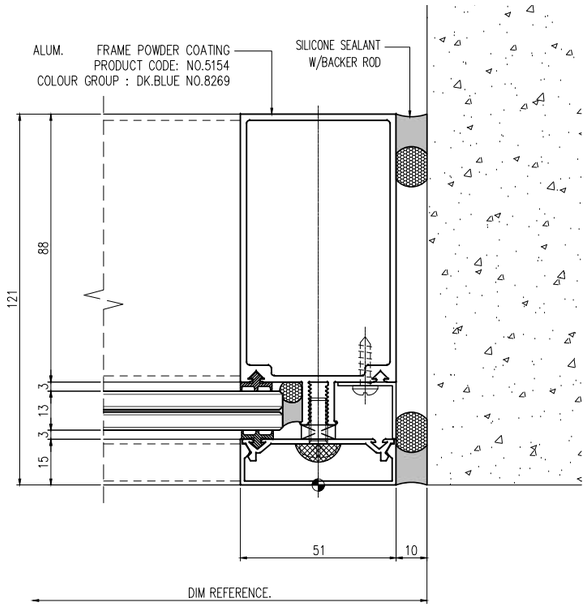


3 TD-H04 TYPICAL HORIZONTAL SECTION DETAIL

อาคาร B

L.P.N. DEVELOPMENT
PUBLIC CO., LTD.
1168/109 36th floor Lumpini Tower
Rama 4 Road Sathorn Bangkok 10120
tel. (662) 2855011-6
fax. (662) 2855017

## สัญลักษณ์วัสดุตกแต่ง

### วัสดุพื้น

F1 ปูกระเบื้องเซรามิคขนาด 12"x12" พร้อมบัวเชิงผนัง PVC.2"
F2 ปูกระเบื้องเซรามิคขนาด 12" x 12" พร้อมแนวและ
ขอบทำผิวซีเมนต์ขัดมัน
F3 ปูกระเบื้องเซรามิคขนาด 12"x12" (สำหรับห้องน้ำ)
F3A ปูกระเบื้องเซรามิคขนาด 12"x12" (สำหรับห้องน้ำ)
F4 ปูกระเบื้องเซรามิคขนาด 12"x12"
F4A ปูกระเบื้องเซรามิคขนาด 12"x12"(สำหรับห้องพักขยะ)
F4B ปูกระเบื้องเซรามิคขนาด 12"x12"(สำหรับระเบียง)
F4C ปูกระเบื้องเซรามิคขนาด 12"x12"(สำหรับทางเดินส่วนกลาง)
F5 ปูลามิเนตลำเจ็จูป พร้อมบัวเชิงผนัง PVC.2"
F6 ฟินท์ผิวซีเมนต์ขัดมัน
F7 ฟินท์ผิวซีเมนต์ขัดหยาบ
F8 ฟินท์ผิวกรวดล้าง
F9 ฟินท์ระบบกันซึม
F9A ฟินท์ผิวขัดเรียบทาสี EPOXY
F10 ทำผิวดูแบบ INTERIOR (PAI)
F11 ทำผิวดูแบบ LANDSCAPE
หมายเหตุ ยาแนวรอยต่อกระเบื้องด้วยปูนซีเมนต์ดำ

### วัสดุผนัง

P1 ผนัง ค.ส.ล. ลำเจ็จูป (ทาสีภายนอก, ภายใน)
P2 ฉาบปูนเรียบทาสี (สำหรับภายนอก, ภายใน)
P2A ฉาบปูนเรียบทาสี หนา 15 ซม. (สำหรับภายนอก, ภายใน)
P3 บุกระเบื้องเซรามิค 8" x 8" (ชนิดบุผนัง)
P4 ผนังอิฐมวลเบาย่ำหนา 9 ม.ม. ทำรอยต่อเรียบทาสี
โครงเหล็กรูปสี่เหลี่ยมจัตุรัสสี
P5 ผนัง ค.ส.ล. ฉาบปูนเรียบทาสี
P5A ผนัง ค.ส.ล. พ่นสีระเบิด
P6 ผนัง ค.ส.ล. เปลือยซ่อมแต่งให้เรียบร้อยทาสี
P7 ผนัง ค.ส.ล. เปลือยซ่อมแต่งไม่ทาสี
P8 ผนังรูปลูกลวดลายตัวอย่าง

CURTAIN WALL & FACADE CONTRACTOR :

ISO.9002
KIM YOO SENG
41/8 RAMA 3 ROAD, CHONG-NONSEE, YANNAWA, BANGKOK 10120, THAILAND
TEL : 294-6291 - 8 FAX : (662) 294-1744

REVISION

| NO. | DESCRIPTION | DATE |
|---|---|---|
| 1 | | |
| 2 | | |
| 3 | | |
| 4 | | |
| 5 | | |
| 6 | | |
| 7 | | |

PROJECT :
LUMPINI TOWER B
VIBHAVADI-RATCHADAPISEK

PROJECT NO : 1802 LPark-VC


AS-BUILT DRAWING

DRAWING TITLE :
TYPICAL HORIZONTAL SECTION DETAIL
@ VISION AREA & SWING DOOR


| | |
|---|---|
| DRAWN : | UDOMSAK.P |
| CHECKED : | SANGUAN |
| DATE : | 10/07/2562 |

| SHEET NO. | DWG. NO. | Rev. |
|---|---|---|
| | TD-H07 | - |


These drawings are the property of P.A. Design Co., Ltd.
and not to be used or reproduced without specific permission.

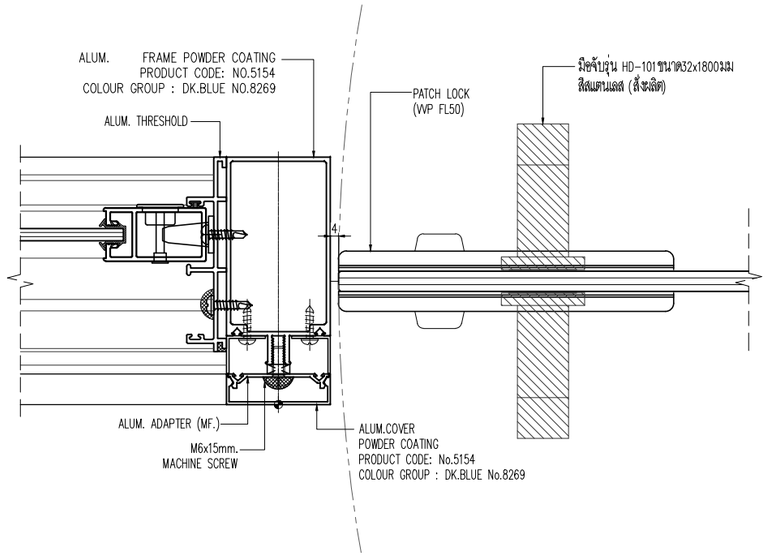


3 TD-H05 TYPICAL HORIZONTAL SECTION DETAIL

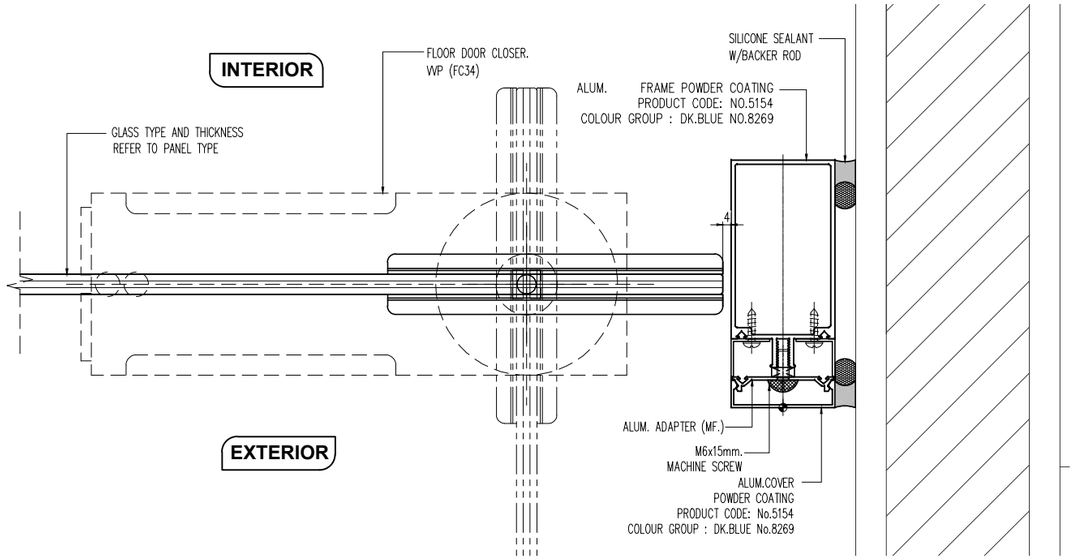



4 TD-H05 TYPICAL HORIZONTAL SECTION DETAIL

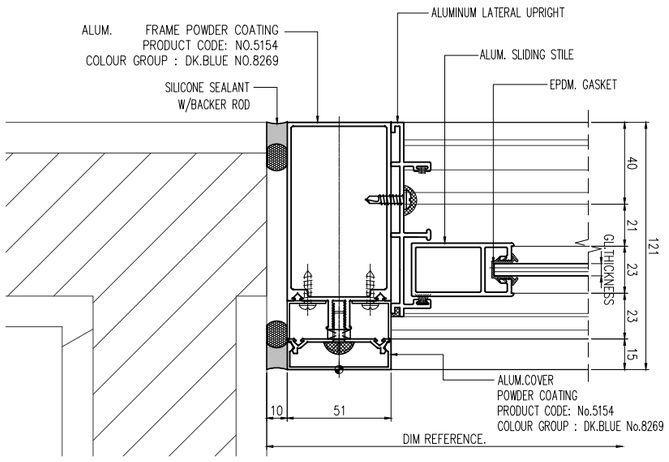


1 TD-H05 TYPICAL HORIZONTAL SECTION DETAIL

INTERIOR

EXTERIOR

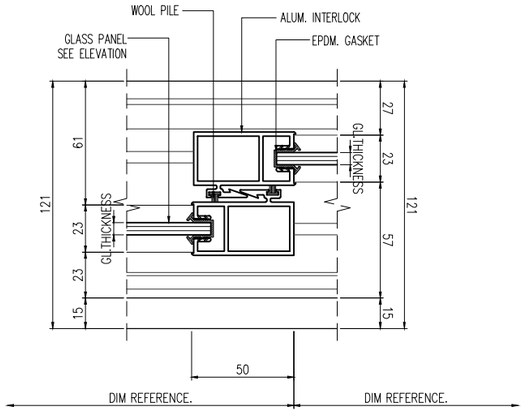


2 TD-H05 TYPICAL HORIZONTAL SECTION DETAIL

อาคาร B

L.P.N. DEVELOPMENT
PUBLIC CO., LTD.
1168/109 36th floor Lumpini Tower
Rama 4 Road Sathorn Bangkok 10120
tel. (662) 2855011-6
fax. (662) 2855017

## สัญลักษณ์วัสดุตกแต่ง

### วัสดุพื้น

F1 ปูกระเบื้องเซรามิคขนาด 12"x12" พร้อมบัวเชิงผนัง PVC.2"
F2 ปูกระเบื้องเซรามิคขนาด 12" x 12" พร้อมแนวและ
ขอบทำผิวซีเมนต์ขัดมัน
F3 ปูกระเบื้องเซรามิคขนาด 12"x12" (สำหรับห้องน้ำ)
F3A ปูกระเบื้องเซรามิคขนาด 12"x12" (สำหรับห้องน้ำ)
F4 ปูกระเบื้องเซรามิคขนาด 12"x12"
F4A ปูกระเบื้องเซรามิคขนาด 12"x12"(สำหรับห้องพักขยะ)
F4B ปูกระเบื้องเซรามิคขนาด 12"x12"(สำหรับระเบียง)
F4C ปูกระเบื้องเซรามิคขนาด 12"x12"(สำหรับทางเดินส่วนกลาง)
F5 ปูลามิเนตสำเร็จรูป พร้อมบัวเชิงผนัง PVC.2"
F6 ฟินท์ผิวซีเมนต์ขัดมัน
F7 ฟินท์ผิวซีเมนต์ขัดหยาบ
F8 ฟินท์ผิวกรวดล้าง
F9 ฟินท์ระบบกันซึม
F9A ฟินท์ผิวขัดเรียบทาสี EPOXY
F10 ทำผิวดูแบบ INTERIOR (PAI)
F11 ทำผิวดูแบบ LANDSCAPE
หมายเหตุ ยาแนวรอยต่อกระเบื้องด้วยปูนซีเมนต์ดำ

### วัสดุผนัง

P1 ผนัง ค.ส.ล. สำเร็จรูป (ทาสีภายนอก, ภายใน)
P2 ฉาบปูนเรียบทาสี (สำหรับภายนอก, ภายใน)
P2A ฉาบปูนเรียบทาสี หนา 15 ซม. (สำหรับภายนอก, ภายใน)
P3 บุกระเบื้องเซรามิค 8" x 8" (ชนิดบุผนัง)
P4 ผนังยิปซั่มบอร์ดหนา 9 มม. ทำรอยต่อเรียบทาสี
โครงเหล็กรูปสี่เหลี่ยม
P5 ผนัง ค.ส.ล. ฉาบปูนเรียบทาสี
P5A ผนัง ค.ส.ล. พ่นสีระเบิด
P6 ผนัง ค.ส.ล. เปลือยซ่อมแต่งให้เรียบร้อยทาสี
P7 ผนัง ค.ส.ล. เปลือยซ่อมแต่งไม่ทาสี
P8 ผนังบุวัสดุตามตัวอย่าง

CURTAIN WALL & FACADE CONTRACTOR :

ISO.9002
KIM YOO SENG
41/8 RAMA 3 ROAD, CHONG-NONSEE, YANNAWA, BANGKOK 10120, THAILAND
TEL : 294-6291 - 8 FAX : (662) 294-1744

REVISION

| NO. | DESCRIPTION | DATE |
|---|---|---|
| 1 | | |
| 2 | | |
| 3 | | |
| 4 | | |
| 5 | | |
| 6 | | |
| 7 | | |

PROJECT :
LUMPINI TOWER B
VIBHAVADI - RATCHADAPISEK


PROJECT NO : 1802 LPark-VC

AS-BUILT DRAWING


DRAWING TITLE :
TYPICAL HORIZONTAL SECTION DETAIL
@ DOOR AREA

| | | |
|---|---|---|
| DRAWN : | UDOMSAK.P | |
| CHECKED : | SANGUAN | |
| DATE : | 10/07/2562 | |
| SHEET NO. | DWG. NO. | Rev. |
| | TD-H08 | - |


These drawings are the property of P.A. Design Co., Ltd. and not to be used or reproduced without specific permission.

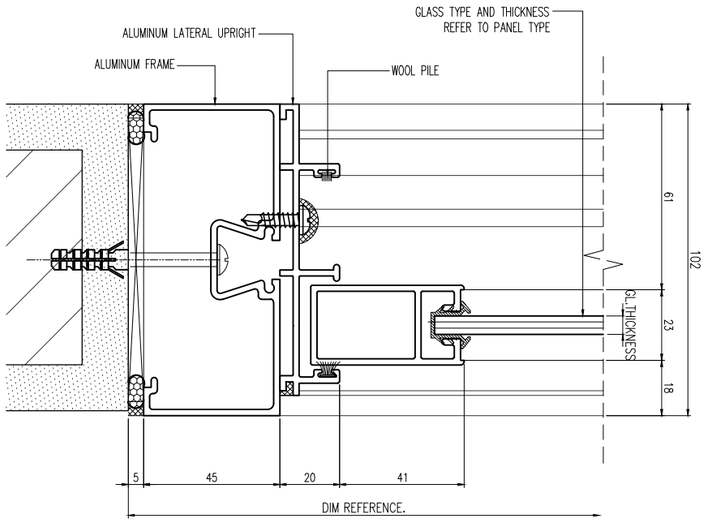


1 TD-H06 TYPICAL HORIZONTAL SECTION DETAIL

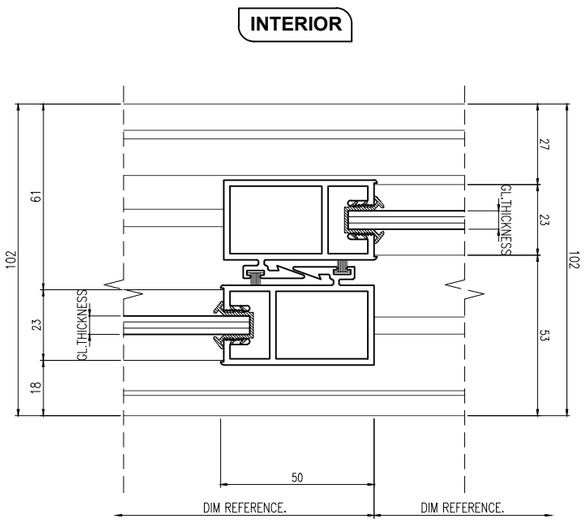


2 TD-H06 TYPICAL HORIZONTAL SECTION DETAIL

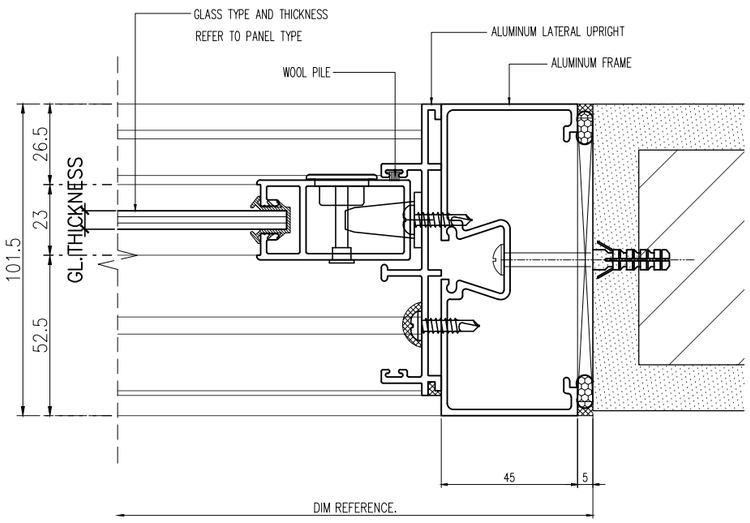


3 TD-H06 TYPICAL HORIZONTAL SECTION DETAIL

อาคาร B


**L.P.N. DEVELOPMENT PUBLIC CO., LTD.**
1168/109 36th floor Lumpini Tower
Rama 4 Road Sathorn Bangkok 10120
tel. (662) 2855011-6
fax. (662) 2855017


## สัญลักษณ์วัสดุตกแต่ง

### วัสดุพื้น

F1 ปูกระเบื้องเซรามิคขนาด 12"x12" พร้อมบัวเชิงผนัง PVC.2"
F2 ปูกระเบื้องเซรามิคขนาด 12" x 12" พร้อมแนวและขอบทำผิวซีเมนต์ขัดมัน
F3 ปูกระเบื้องเซรามิคขนาด 12"x12" (สำหรับห้องน้ำ)
F3A ปูกระเบื้องเซรามิคขนาด 12"x12" (สำหรับห้องน้ำ)
F4 ปูกระเบื้องเซรามิคขนาด 12"x12"
F4A ปูกระเบื้องเซรามิคขนาด 12"x12"(สำหรับห้องพักขยะ)
F4B ปูกระเบื้องเซรามิคขนาด 12"x12"(สำหรับระเบียง)
F4C ปูกระเบื้องเซรามิคขนาด 12"x12"(สำหรับทางเดินส่วนกลาง)
F5 ปูลามิเนตสำเร็จรูป พร้อมบัวเชิงผนัง PVC.2"
F6 ฟินท์ผิวซีเมนต์ขัดมัน
F7 ฟินท์ผิวซีเมนต์ขัดหยาบ
F8 ฟินท์ผิวภายนอก
F9 ฟินท์ระบบกันซึม
F9A ฟินท์ผิวขัดเรียบทาสี EPOXY
F10 ทำผิวพูแบบ INTERIOR (PAI)
F11 ทำผิวพูแบบ LANDSCAPE
หมายเหตุ ยาแนวรอยต่อกระเบื้องด้วยปูนซีเมนต์ดำ

### วัสดุผนัง

P1 ผนัง ค.ส.ล. สำเร็จรูป (ทาสีภายนอก, ภายใน)
P2 ฉาบปูนเรียบทาสี (สำหรับภายนอก, ภายใน)
P2A ฉาบปูนเรียบทาสี หนา 15 ซม. (สำหรับภายนอก, ภายใน)
P3 บุกระเบื้องเซรามิค 8" x 8" (ชนิดบุผนัง)
P4 ผนังอิฐมอญก่อหนา 9 ซม. ทำรอยต่อเรียบทาสี โครงเหล็กรูปสี่เหลี่ยมจัตุรัส
P5 ผนัง ค.ส.ล. ฉาบปูนเรียบทาสี
P5A ผนัง ค.ส.ล. พ่นสีระเบิด
P6 ผนัง ค.ส.ล. เปลี่ยนขัดแต่งให้เรียบร้อยทาสี
P7 ผนัง ค.ส.ล. เปลี่ยนขัดแต่งไม่ทาสี
P8 ผนังบุวัสดุตามตัวอย่าง

CURTAIN WALL & FACADE CONTRACTOR :

ISO.9002
**KIM YOO SENG**
41/8 RAMA 3 ROAD, CHONG-NONSEE, YANNAWA, BANGKOK 10120, THAILAND
TEL : 294-6291 - 8 FAX : (662) 294-1744

REVISION

| NO. | DESCRIPTION | DATE |
|---|---|---|
| 1 | | |
| 2 | | |
| 3 | | |
| 4 | | |
| 5 | | |
| 6 | | |
| 7 | | |

PROJECT :
LUMPINI TOWER B
VIBHAVADI-RATCHADAPISEK

PROJECT NO : 1802 LPark-VC


# AS-BUILT DRAWING

DRAWING TITLE :
TYPICAL HORIZONTAL SECTION DETAIL @ DOOR AREA


| | |
|---|---|
| DRAWN : | UDOMSAK.P |
| CHECKED : | SANGUAN |
| DATE : | 10/07/2562 |

| SHEET NO. | DWG. NO. | Rev. |
|---|---|---|
| | TD-H09 | - |


These drawings are the property of P.A. Design Co., Ltd.
and not to be used or reproduced without specific permission.

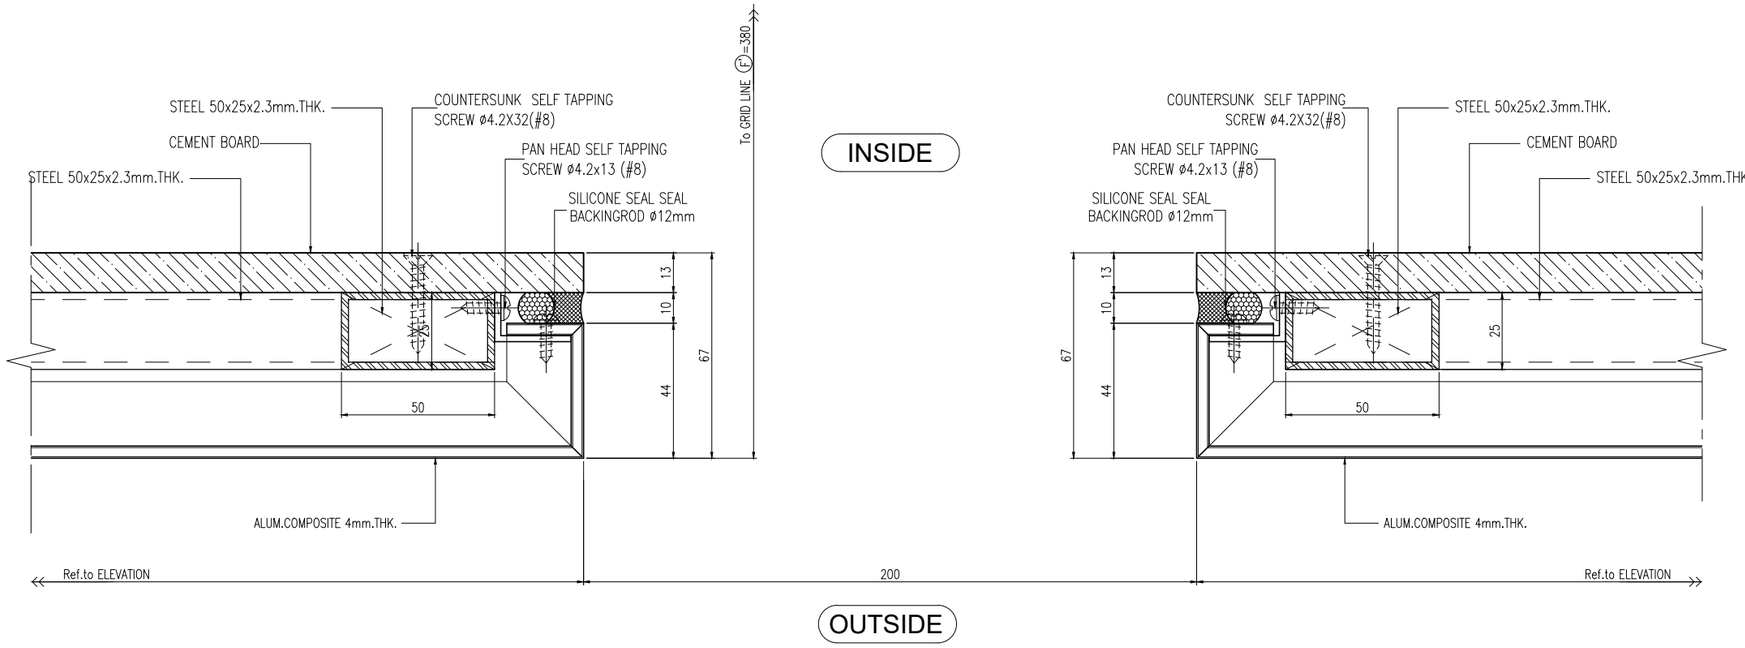


02 / - TYPICAL HORIZONTAL SECTION DETAIL @ FREE AREA

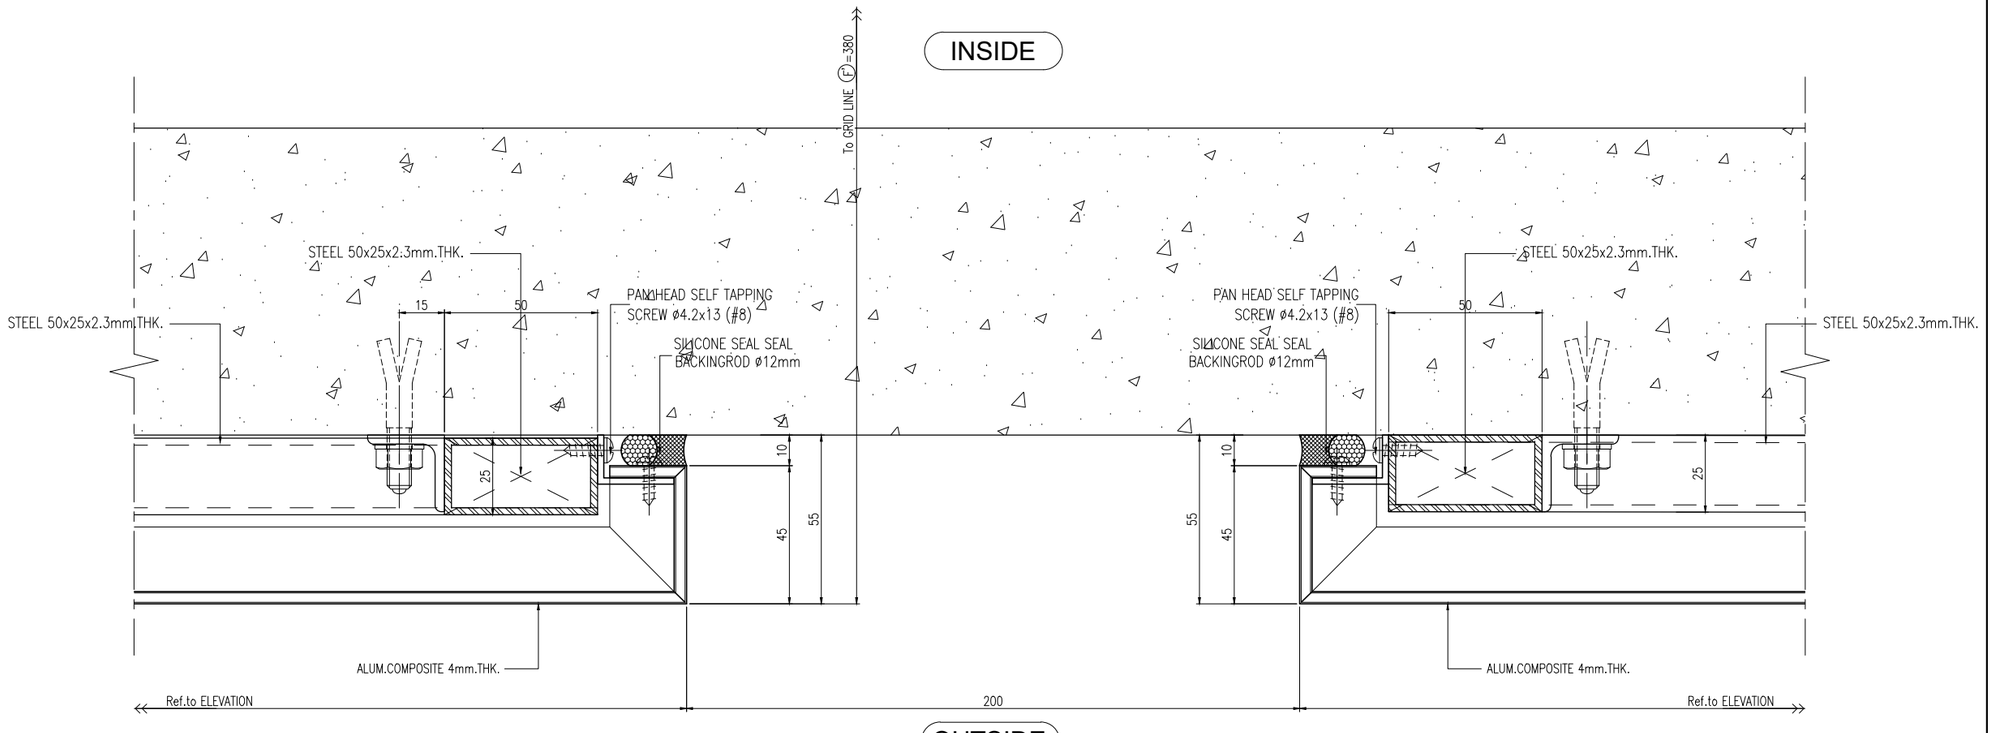


01 / - TYPICAL HORIZONTAL SECTION DETAIL @ WALL AREA

อาคาร B


**L.P.N. DEVELOPMENT PUBLIC CO., LTD.**
1168/109 36th floor Lumpini Tower
Rama 4 Road Sathorn Bangkok 10120
tel. (662) 2855011-6
fax. (662) 2855017


## สัญลักษณ์วัสดุตกแต่ง

### วัสดุพื้น

F1 ปูกระเบื้องเซรามิคขนาด 12"x12" พร้อมบัวเชิงผนัง PVC.2"
F2 ปูกระเบื้องเซรามิคขนาด 12" x 12" พร้อมแนวและ
ขอบทำมิวซีเมนต์จัดผิน
F3 ปูกระเบื้องเซรามิคขนาด 12"x12" (สำหรับห้องน้ำ)
F3A ปูกระเบื้องเซรามิคขนาด 12"x12" (สำหรับห้องน้ำ)
F4 ปูกระเบื้องเซรามิคขนาด 12"x12"
F4A ปูกระเบื้องเซรามิคขนาด 12"x12"(สำหรับห้องพักขยะ)
F4B ปูกระเบื้องเซรามิคขนาด 12"x12"(สำหรับระเบียง)
F4C ปูกระเบื้องเซรามิคขนาด 12"x12"(สำหรับทางเดินส่วนกลาง)
F5 ปูอลูมิเนสต์สำเร็จรูป พร้อมบัวเชิงผนัง PVC.2"
F6 ฟินท์ผิวซีเมนต์จัดผิน
F7 ฟินท์ผิวซีเมนต์จัดขยาย
F8 ฟินท์ผิวกรวดล้าง
F9 ฟินท์ระบบกันซึม
F9A ฟินท์ผิวจัดเรียบทาสี EPOXY
F10 ทำผิวลูแบบ INTERIOR (PAI)
F11 ทำผิวลูแบบ LANDSCAPE
หมายเหตุ ยาแนวรอยต่อกระเบื้องด้วยปูนซีเมนต์ดำ

### วัสดุผนัง

P1 ผนัง ค.ส.ล. สำเร็จรูป (ทาสีภายนอก, ภายใน)
P2 ฉาบปูนเรียบทาสี (สำหรับภายนอก, ภายใน)
P2A ฉาบปูนเรียบทาสี หนา 15 ซม. (สำหรับภายนอก, ภายใน)
P3 บุกระเบื้องเซรามิค 8" x 8" (ชนิดบุผนัง)
P4 ผนังอิฐมวลเบาชนิดหนา 9 ซม. ทำรอยต่อเรียบทาสี
โครงเหล็กรูปสี่เหลี่ยมผืนผ้า
P5 ผนัง ค.ส.ล. ฉาบปูนเรียบทาสี
P5A ผนัง ค.ส.ล. พ่นสีระเบิด
P6 ผนัง ค.ส.ล. เปลือยซ่อมแต่งให้เรียบร้อยทาสี
P7 ผนัง ค.ส.ล. เปลือยซ่อมแต่งไม่ทาสี
P8 ผนังวัสดุตามตัวอย่าง

CURTAIN WALL & FACADE CONTRACTOR :


ISO.9002
KIM YOO SENG
41/8 RAMA 3 ROAD, CHONG-NONSEE, YANNAWA, BANGKOK 10120, THAILAND
TEL : 294-6291 - 8 FAX : (662) 294-1744


REVISION

| NO. | DESCRIPTION | DATE |
|---|---|---|
| 1 | | |
| 2 | | |
| 3 | | |
| 4 | | |
| 5 | | |
| 6 | | |
| 7 | | |

PROJECT :
LUMPINI TOWER B
VIBHAVADI-CHATUCHAK


PROJECT NO : 1802 LPark-VC

# AS-BUILT DRAWING


DRAWING TITLE :
DEVELOP ELEVATION
@ ACP.CLADDING AREA

| | | |
|---|---|---|
| DRAWN : | UDOMSAK.P | |
| CHECKED : | SANGUAN | |
| DATE : | 10/07/2562 | |
| SHEET NO. | DWG. NO. | Rev. |
| | TD.H10 | - |



These drawings are the property of P.A. Design Co., Ltd.
and not to be used or reproduced without specific permission.

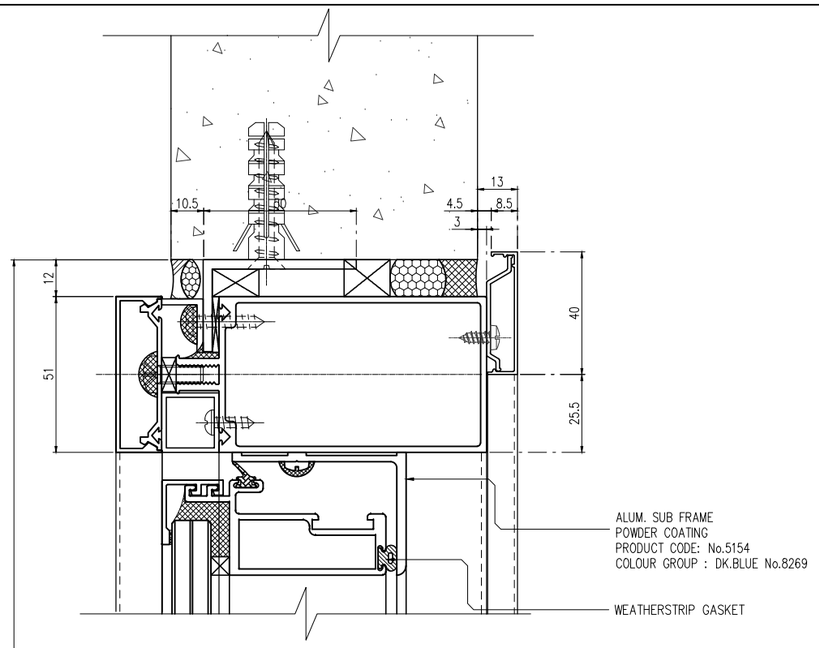



SCALE 1:2
DETAIL 4

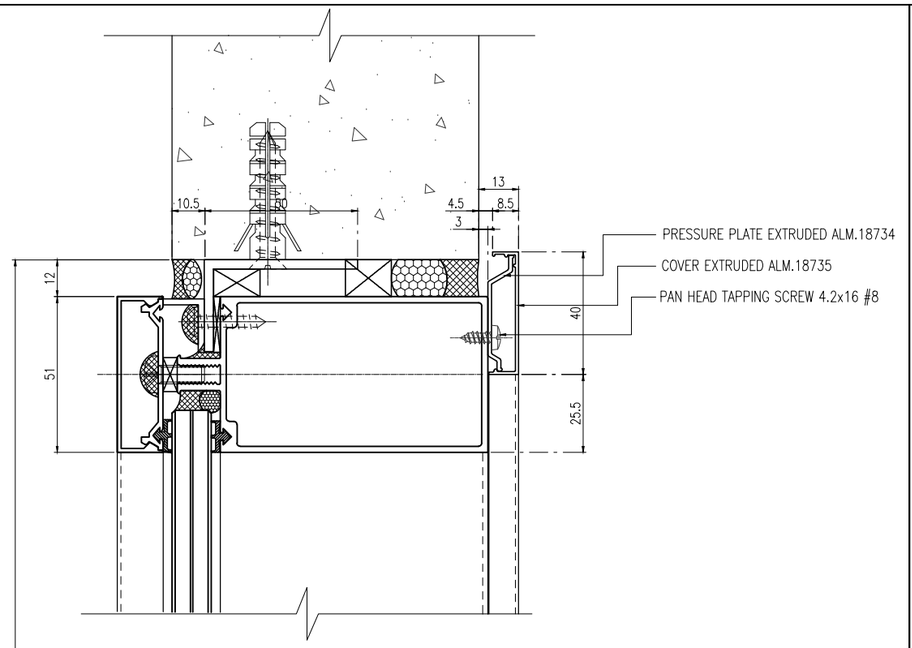


SCALE 1:2
DETAIL 2

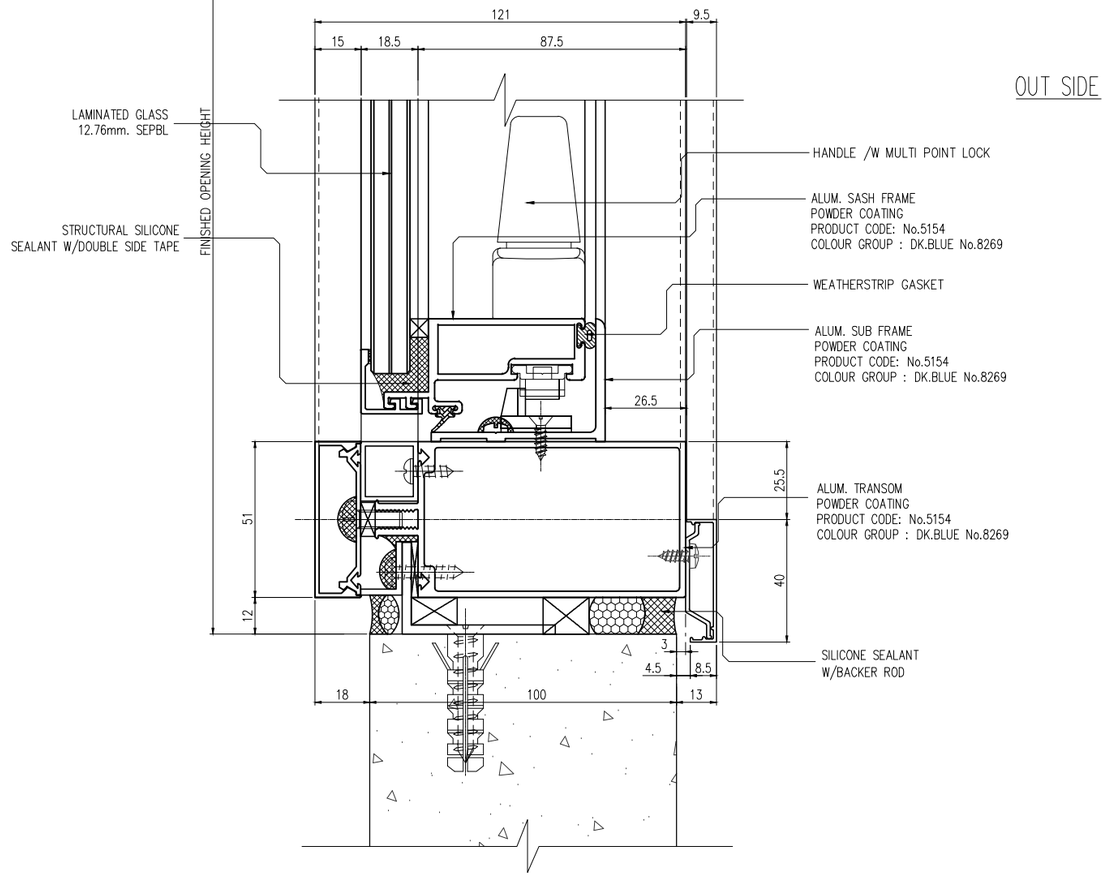


SCALE 1:2
DETAIL 3

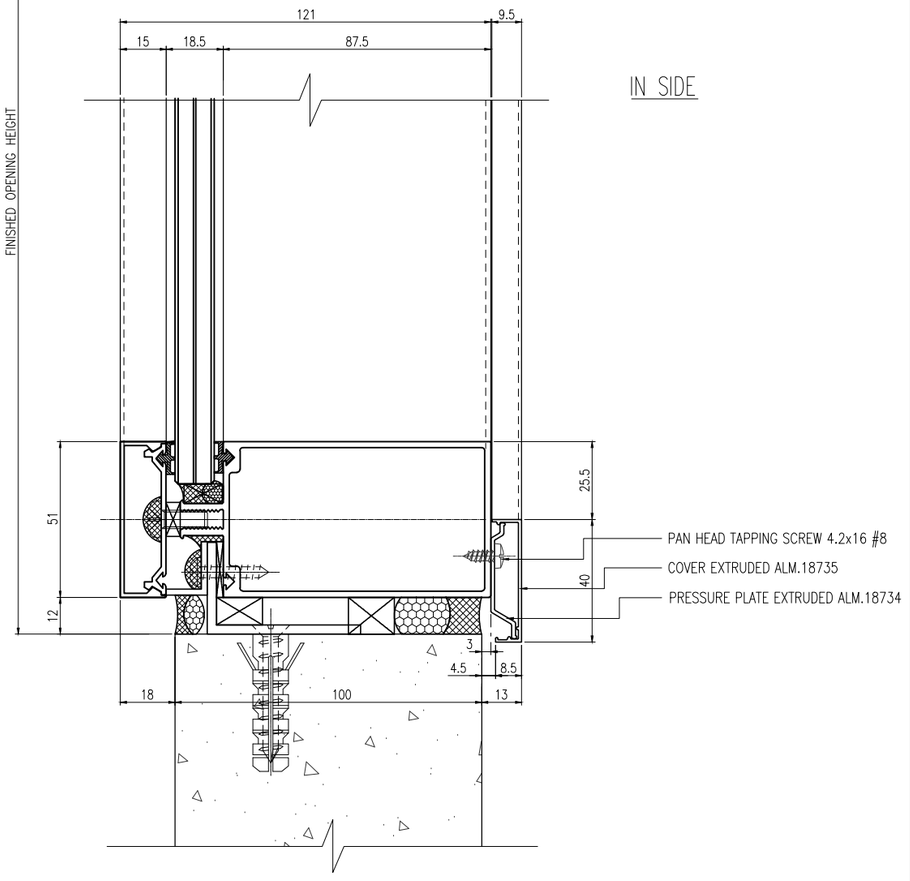


SCALE 1:2
DETAIL 1

อาคาร B


**L.P.N. DEVELOPMENT PUBLIC CO., LTD.**
1168/109 36th floor Lumpini Tower
Rama 4 Road Sathorn Bangkok 10120
tel. (662) 2855011-6
fax. (662) 2855017


## สัญลักษณ์วัสดุตกแต่ง

### วัสดุพื้น

F1 ปูกระเบื้องเซรามิคขนาด 12"x12" พร้อมบัวชิงฉนัก PVC.2"
F2 ปูกระเบื้องเซรามิคขนาด 12" x 12" พร้อมแนวและ
ขอบทำผิวซีเมนต์ขัดมัน
F3 ปูกระเบื้องเซรามิคขนาด 12"x12" (สำหรับห้องน้ำ)
F3A ปูกระเบื้องเซรามิคขนาด 12"x12" (สำหรับห้องน้ำ)
F4 ปูกระเบื้องเซรามิคขนาด 12"x12"
F4A ปูกระเบื้องเซรามิคขนาด 12"x12"(สำหรับห้องพักขยะ)
F4B ปูกระเบื้องเซรามิคขนาด 12"x12"(สำหรับระเบียง)
F4C ปูกระเบื้องเซรามิคขนาด 12"x12"(สำหรับทางเดินส่วนกลาง)
F5 ปูอาลิเมลล์สำเร็จรูป พร้อมบัวชิงฉนัก PVC.2"
F6 ฟินท์ผิวซีเมนต์ขัดมัน
F7 ฟินท์ผิวซีเมนต์ขัดหยาบ
F8 ฟินท์ผิวกรวดล้าง
F9 ฟินท์ระบบกันซึม
F9A ฟินท์ผิวขัดเรียบทาสี EPOXY
F10 ทำผิวตูแบบ INTERIOR (PAI)
F11 ทำผิวตูแบบ LANDSCAPE
หมายเหตุ ยาแนวรอยต่อกระเบื้องด้วยปูนซีเมนต์ดำ

### วัสดุผนัง

P1 ฉนัง ค.ส.ล. สำเร็จรูป (ทาสีภายนอก, ภายใน)
P2 ฉาบปูนเรียบทาสี (สำหรับภายนอก, ภายใน)
P2A ฉาบปูนเรียบทาสี หนา 15 ซม. (สำหรับภายนอก, ภายใน)
P3 บุกระเบื้องเซรามิค 6" x 6" (ชนิดตูแบบ)
P4 ฉนังอิฐมอญก่อหนา 9 ฉม. ทำรอยต่อเรียบทาสี
โครงเหล็กรูปสี่เหลี่ยม
P5 ฉนัง ค.ส.ล. ฉาบปูนเรียบทาสี
P5A ฉนัง ค.ส.ล. พ่นสีระเบิด
P6 ฉนัง ค.ส.ล. เบ็ดยอร์ดแต่งให้เรียบร้อยทาสี
P7 ฉนัง ค.ส.ล. เบ็ดยอร์ดแต่งไม่ทาสี
P8 ฉนังบุวัสดุตามตัวอย่าง

CURTAIN WALL & FACADE CONTRACTOR :


ISO.9002
**KIM YOO SENG**
41/8 RAMA 3 ROAD, CHONG-NONSEE, YANNAWA, BANGKOK 10120, THAILAND
TEL : 294-6291 - 8 FAX : (662) 294-1744


REVISION

| NO. | DESCRIPTION | DATE |
|---|---|---|
| 1 | | |
| 2 | | |
| 3 | | |
| 4 | | |
| 5 | | |
| 6 | | |
| 7 | | |

PROJECT :
LUMPINI TOWER B
VIBHAVADI - CHATUCHAK

PROJECT NO : 1802 LPark-VC

# AS-BUILT DRAWING


DRAWING TITLE :
TYPICAL VERTICAL SECTION DETAIL
@ VISION & WINDOW

| | |
|---|---|
| DRAWN : | UDOMSAK.P |
| CHECKED : | SANGUAN |
| DATE : | 10/07/2562 |


| SHEET NO. | DWG. NO. | Rev. |
|---|---|---|
| | TD-V01 | - |


These drawings are the property of P.A. Design Co., Ltd.
and not to be used or reproduced without specific permission.

DETAIL 2
SCALE 1:2

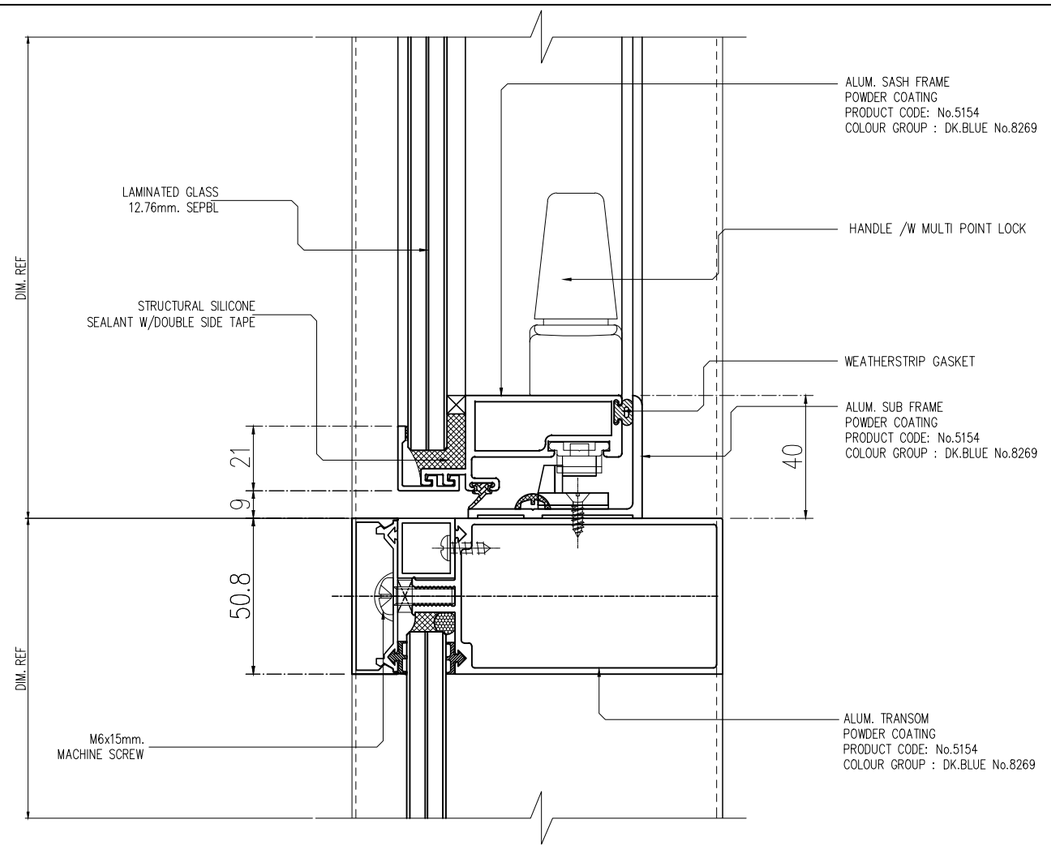


SCALE 1:2
DETAIL 1

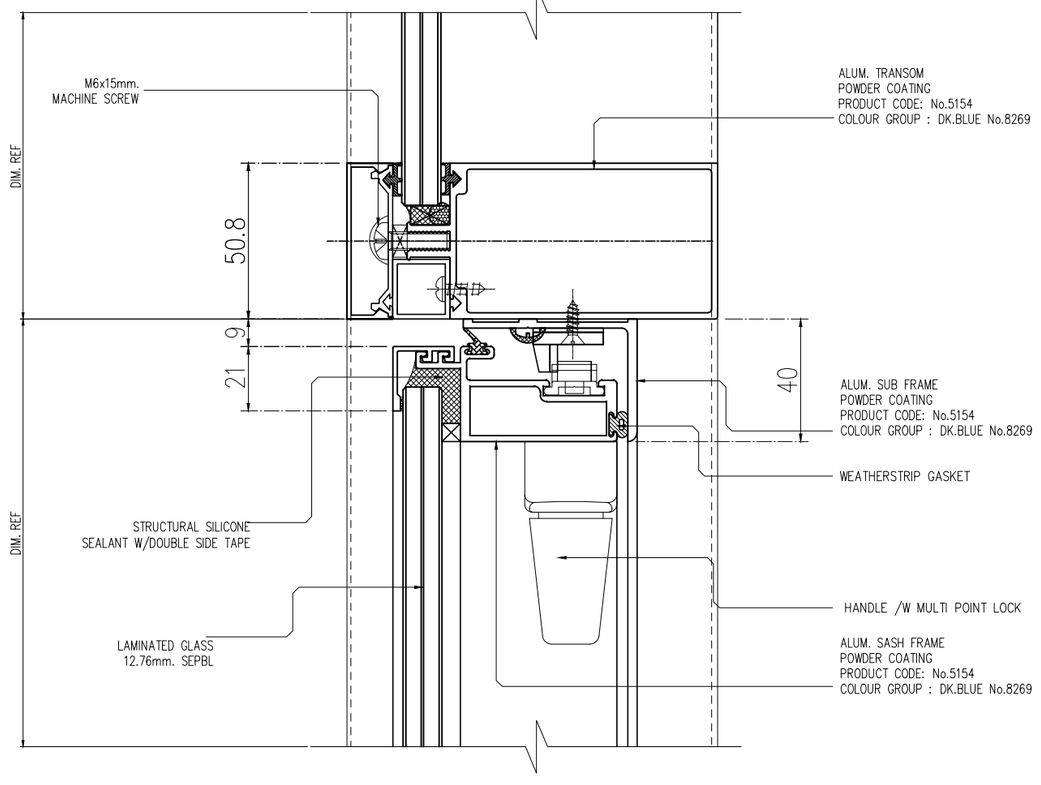


อาคาร B


**L.P.N. DEVELOPMENT PUBLIC CO., LTD.**
1168/109 36th floor Lumpini Tower
Rama 4 Road Sathorn Bangkok 10120
tel. (662) 2855011-6
fax. (662) 2855017


## สัญลักษณ์วัสดุตกแต่ง

### วัสดุพื้น

F1 ปูกระเบื้องเซรามิคขนาด 12"x12" พร้อมบัวสิ่งเผนัง PVC.2"
F2 ปูกระเบื้องเซรามิคขนาด 12" x 12" พร้อมแนวและ
ขอบทำมิวซีเมนต์ขัดมัน
F3 ปูกระเบื้องเซรามิคขนาด 12"x12" (สำหรับห้องน้ำ)
F3A ปูกระเบื้องเซรามิคขนาด 12"x12" (สำหรับห้องน้ำ)
F4 ปูกระเบื้องเซรามิคขนาด 12"x12"
F4A ปูกระเบื้องเซรามิคขนาด 12"x12"(สำหรับห้องพักขยะ)
F4B ปูกระเบื้องเซรามิคขนาด 12"x12"(สำหรับระเบียง)
F4C ปูกระเบื้องเซรามิคขนาด 12"x12"(สำหรับทางเดินส่วนกลาง)
F5 ปูอาลิเมนต์สำเร็จรูป พร้อมบัวสิ่งผนัง PVC.2"
F6 ฟินท์มิวซีเมนต์ขัดมัน
F7 ฟินท์มิวซีเมนต์ขัดหยาบ
F8 ฟินท์มิวกรวดล้าง
F9 ฟินท์กระบมกันซึม
F9A ฟินท์มิวขัดเรียบทาสี EPOXY
F10 ทำผิวดูแบบ INTERIOR (PAI)
F11 ทำผิวดูแบบ LANDSCAPE
หมายเหตุ ยาแนวรอยต่อกระเบื้องด้วยปูนซีเมนต์ดำ

### วัสดุผนัง

P1 ผนัง ค.ส.ล. สำเร็จรูป (ทาสีภายนอก, ภายใน)
P2 ฉาบปูนเรียบทาสี (สำหรับภายนอก, ภายใน)
P2A ฉาบปูนเรียบทาสี หนา 15 ซม. (สำหรับภายนอก, ภายใน)
P3 บุกระเบื้องเซรามิค 8" x 8" (ชนิดดูผนัง)
P4 ผนังอิฐมอญก่อหนา 9 ม.ม. ทำรอยต่อเรียบทาสี
โครงเหล็กรูปสี่เหลี่ยม
P5 ผนัง ค.ส.ล. ฉาบปูนเรียบทาสี
P5A ผนัง ค.ส.ล. พ่นสีระเบิด
P6 ผนัง ค.ส.ล. เบ้ยอขัดแต่งให้เรียบร้อยทาสี
P7 ผนัง ค.ส.ล. เบ้ยอขัดแต่งไม่ทาสี
P8 ผนังบุวัสดุตามตัวอย่าง

CURTAIN WALL & FACADE CONTRACTOR :


ISO.9002
KIM YOO SENG
41/8 RAMA 3 ROAD, CHONG-NONSEE, YANNAWA, BANGKOK 10120, THAILAND
TEL : 294-6291 - 8 FAX : (662) 294-1744


REVISION

| NO. | DESCRIPTION | DATE |
|---|---|---|
| 1 | | |
| 2 | | |
| 3 | | |
| 4 | | |
| 5 | | |
| 6 | | |
| 7 | | |

PROJECT :
LUMPINI TOWER B
VIBHAVADI - CHATUCHAK


PROJECT NO : 1802 LPark-VC

# AS-BUILT DRAWING


DRAWING TITLE :
TYPICAL VERTICAL SECTION DETAIL
@ WINDOW AREA

| | | |
|---|---|---|
| DRAWN : | UDOMSAK.P | |
| CHECKED : | SANGUAN | |
| DATE : | 10/07/2562 | |
| SHEET NO. | DWG. NO. | Rev. |
| | TD-V02 | - |



These drawings are the property of P.A. Design Co., Ltd.
and not to be used or reproduced without specific permission.

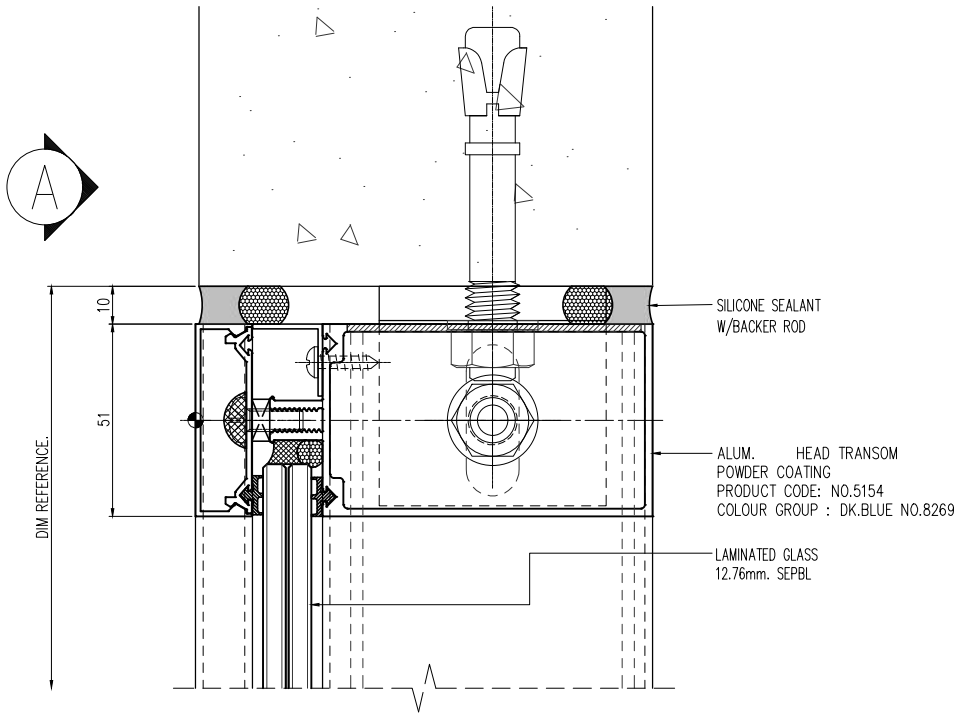



3 TD-V01 TYPICAL VERTICAL SECTION DETAIL

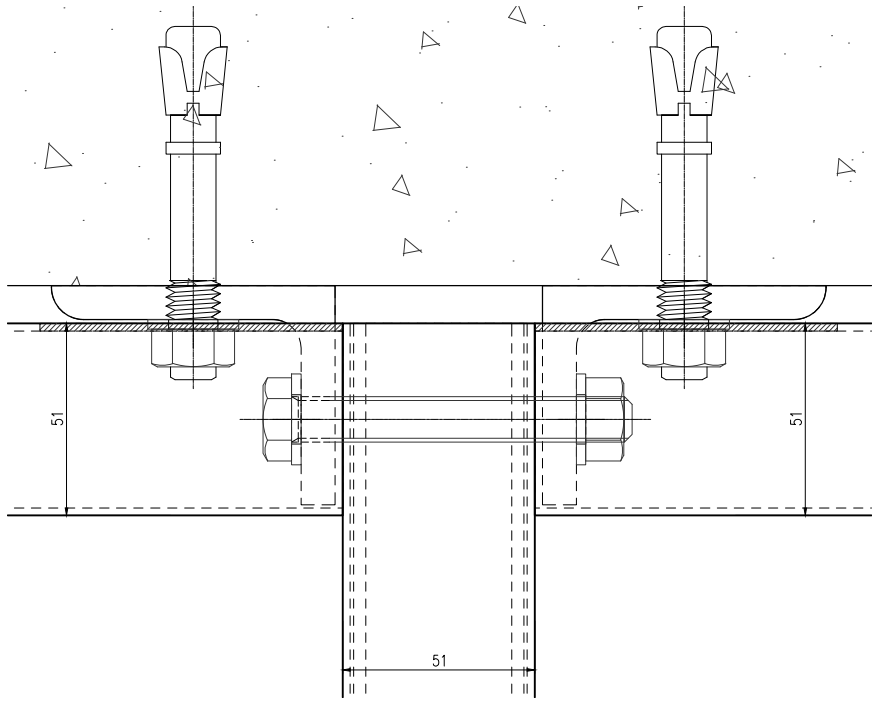



**VIEW A**

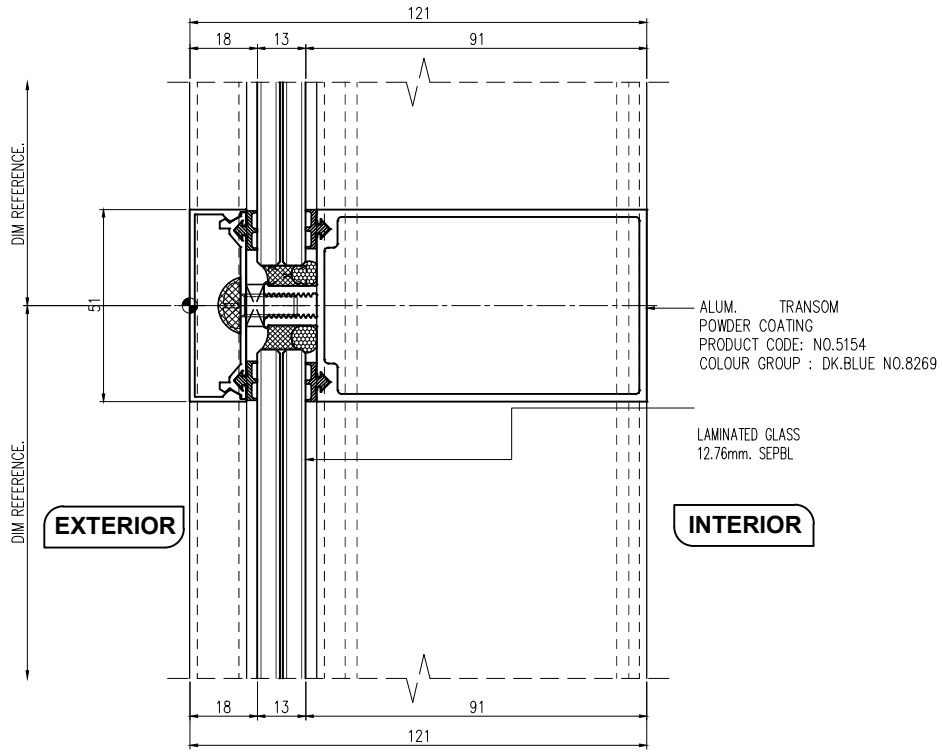



2 TD-V01 TYPICAL VERTICAL SECTION DETAIL

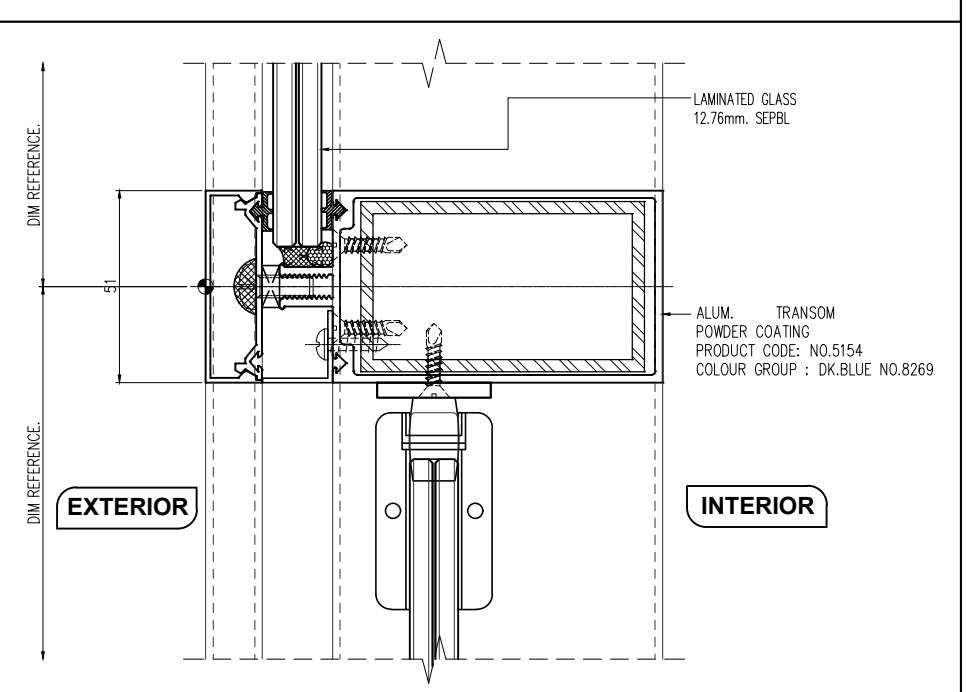


5 TD-V01 TYPICAL VERTICAL SECTION DETAIL

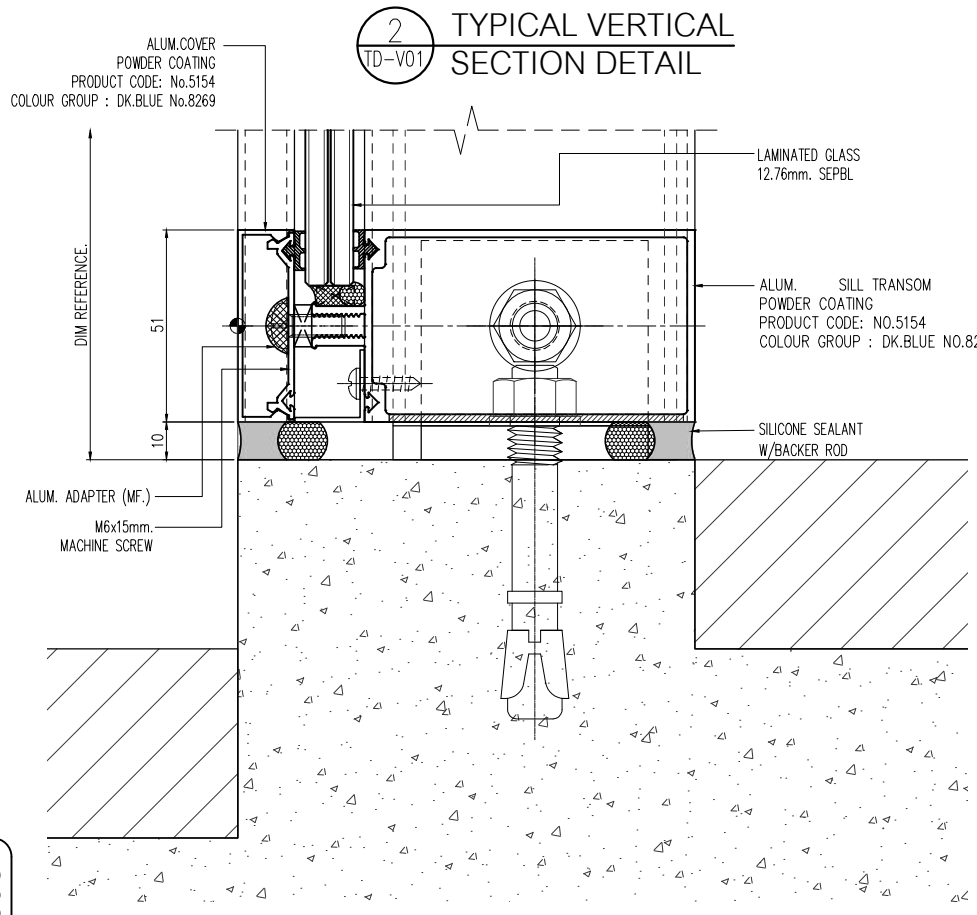


1 TD-V01 TYPICAL VERTICAL SECTION DETAIL

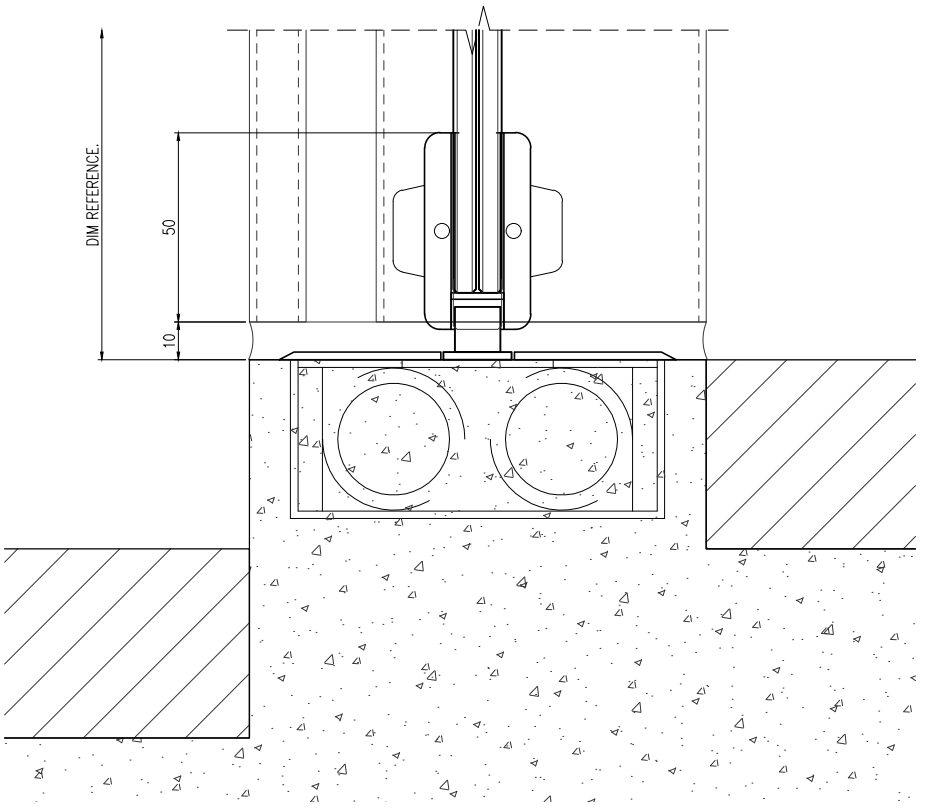


4 TD-V01 TYPICAL VERTICAL SECTION DETAIL

**L.P.N. DEVELOPMENT PUBLIC CO., LTD.**
1168/109 36th floor Lumpini Tower
Rama 4 Road Sathorn Bangkok 10120
tel. (662) 2855011-6
fax. (662) 2855017

สัญลักษณ์วัสดุตกแต่ง

วัสดุพื้น




CURTAIN WALL & FACADE CONTRACTOR :

ISO 9002
**KIM YOO SENG**
418 RAMA 3 ROAD CHONG-NONSEE, YANNAWA BANGKOK 10120. THAILAND
TEL : 294-6291 - 8 FAX : (662) 294-1744

REVISION

| NO. | DESCRIPTION | DATE |
|---|---|---|
| 1 | | |
| 2 | | |
| 3 | | |
| 4 | | |
| 5 | | |
| 6 | | |
| 7 | | |

PROJECT :

LUMPINI TOWER B
VIBHAVADI-CHAIYODHAK

PROJECT NO : 1802 LPark-VC


# AS-BUILT DRAWING

DRAWING TITLE :
TYPICAL VERTICAL SECTION DETAIL
@ VISION GLASS & SWING DOOR AREA


| | |
|---|---|
| DRAWN : | UDOMSAK.P |
| CHECKED : | SANGUAN |
| DATE : | 10/07/2562 |
| SHEET NO. | DWG. NO. |
| | TD-V03 |
| | Rev. |
| | - |

These drawings are the property of P.A. Design Co., Ltd.
and not to be used or reproduced without specific permission.


ฉบับที่ B

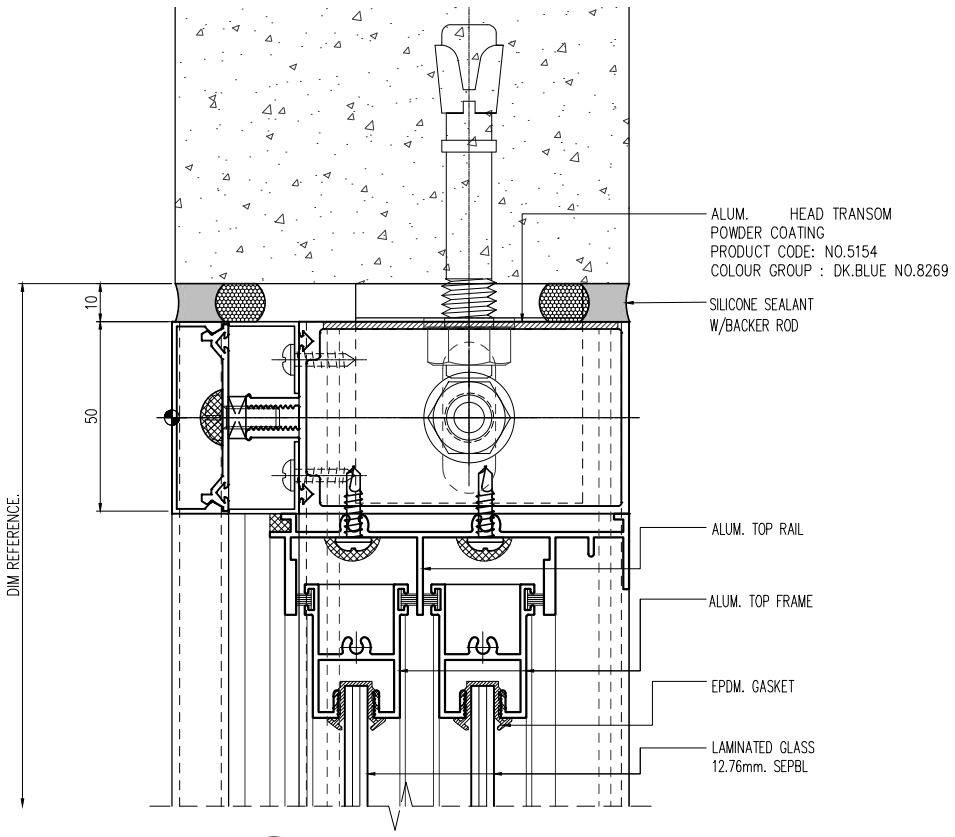



3 TD-V02 TYPICAL VERTICAL SECTION DETAIL

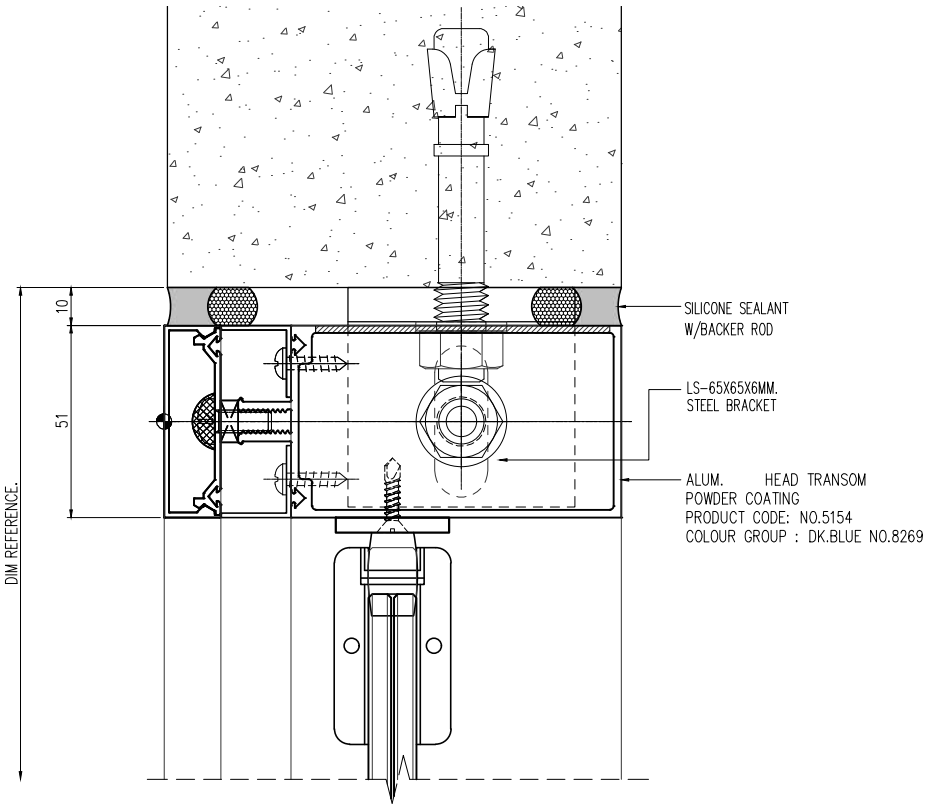



6 TD-V02 TYPICAL VERTICAL SECTION DETAIL

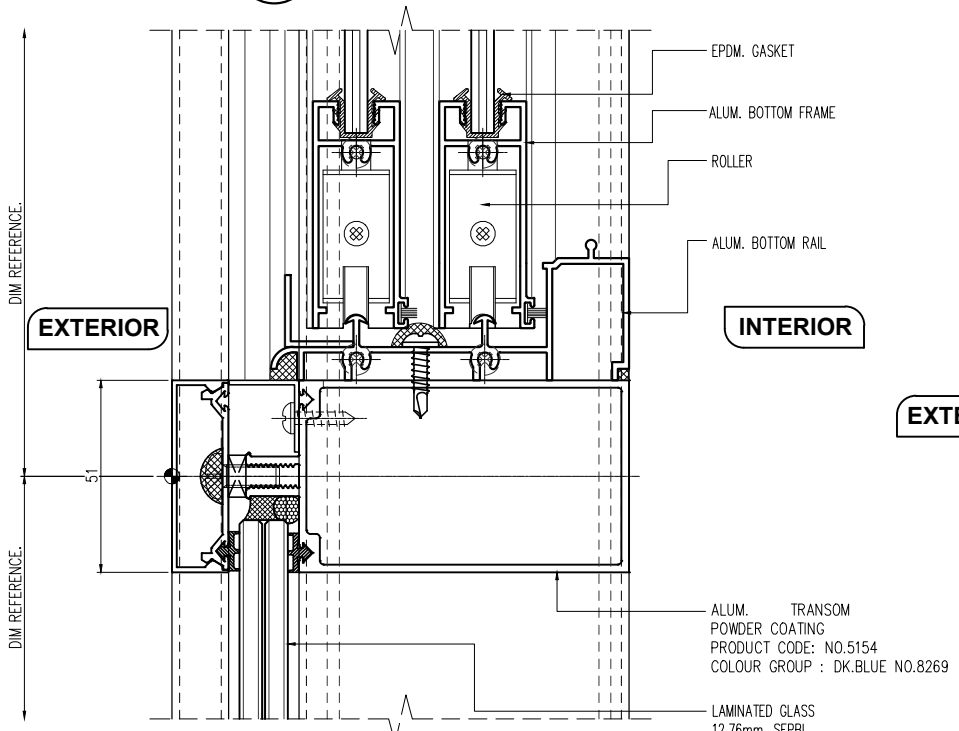



2 TD-V02 TYPICAL VERTICAL SECTION DETAIL

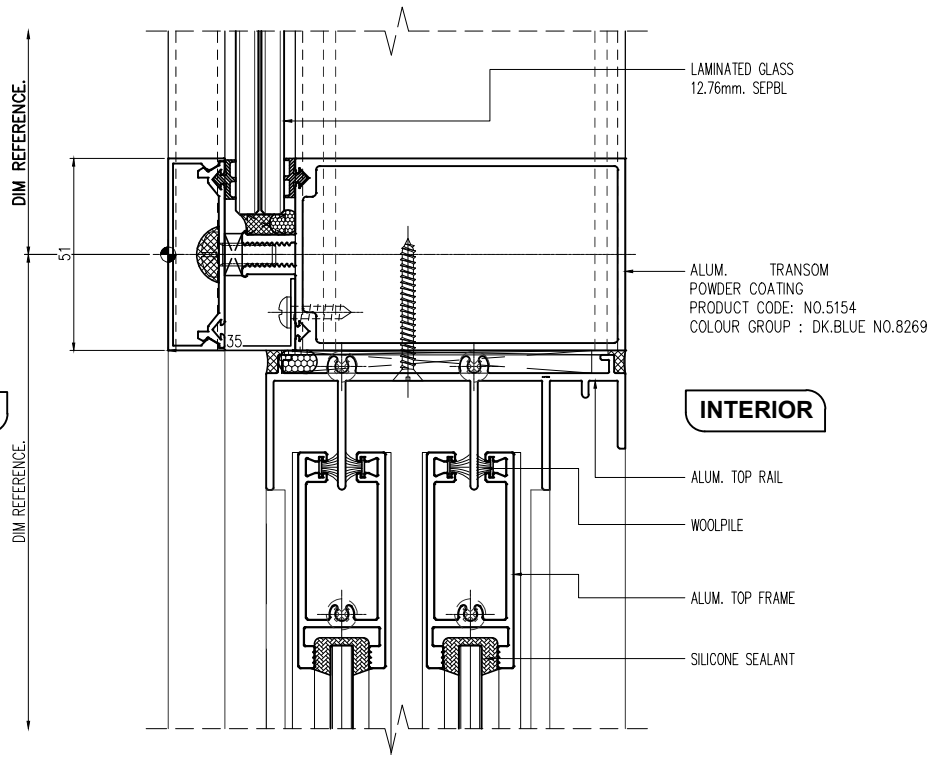


5 TD-V02 TYPICAL VERTICAL SECTION DETAIL

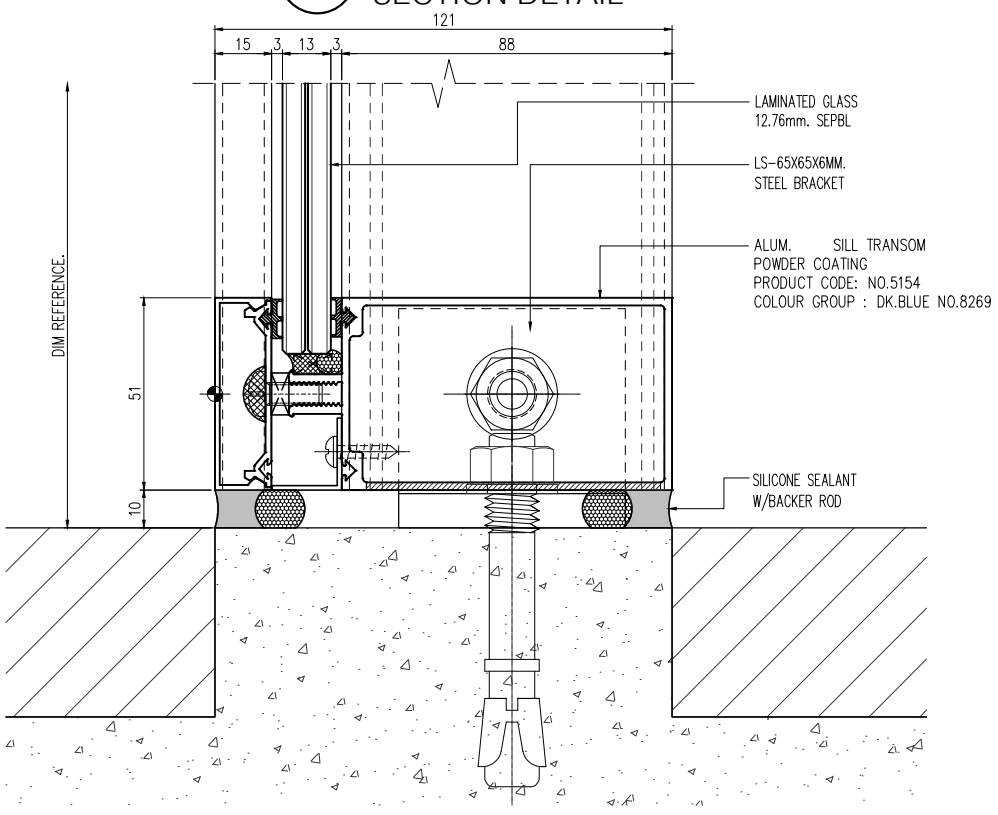


1 TD-V02 TYPICAL VERTICAL SECTION DETAIL

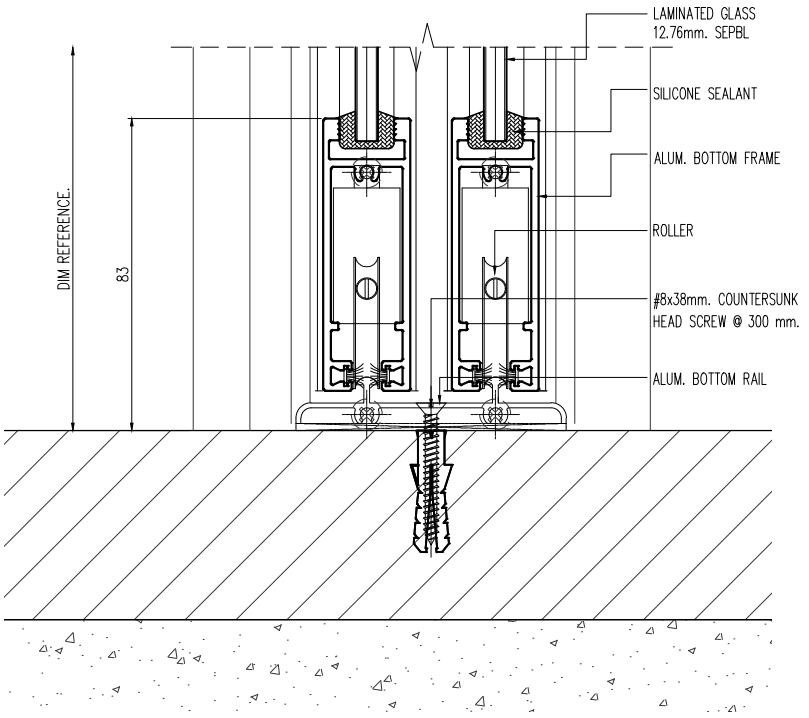


4 TD-V02 TYPICAL VERTICAL SECTION DETAIL

ขนาด B

L.P.N. DEVELOPMENT
PUBLIC CO., LTD.
1168/109 36th floor Lumpini Tower
Rama 4 Road Sathorn Bangkok 10120
tel. (662) 2855011-6
fax. (662) 2855017

สัญลักษณ์วัสดุอุปกรณ์

วัสดุพื้น




CURTAIN WALL & FACADE CONTRACTOR:

ISO 9002
KIM YOO SENG

418 RAMA 3 ROAD CHONG-NONSEE, YANNAWA BANGKOK 10120. THAILAND
TEL : 294-6291 - 8 FAX : (662) 294-1744

REVISION

| NO. | DESCRIPTION | DATE |
|---|---|---|
| 1 | | |
| 2 | | |
| 3 | | |
| 4 | | |
| 5 | | |
| 6 | | |
| 7 | | |

PROJECT :

LUMPINI TOWER B
VIBHAVADI-CHAIYAPHAK


PROJECT NO : 1802 LPark-VC

AS-BUILT DRAWING

DRAWING TITLE :
TYPICAL VERTICAL SECTION DETAIL
@ SLIDING DOOR & SWING DOOR

| | |
|---|---|
| DRAWN : | UDOMSAK.P |
| CHECKED : | SANGUAN |
| DATE : | 10/07/2562 |
| SHEET NO. | DWG. NO. |
| | TD-V04 |
| | Rev. |
| | - |

These drawings are the property of P.A. Design Co., Ltd.
and not to be used or reproduced without specific permission.

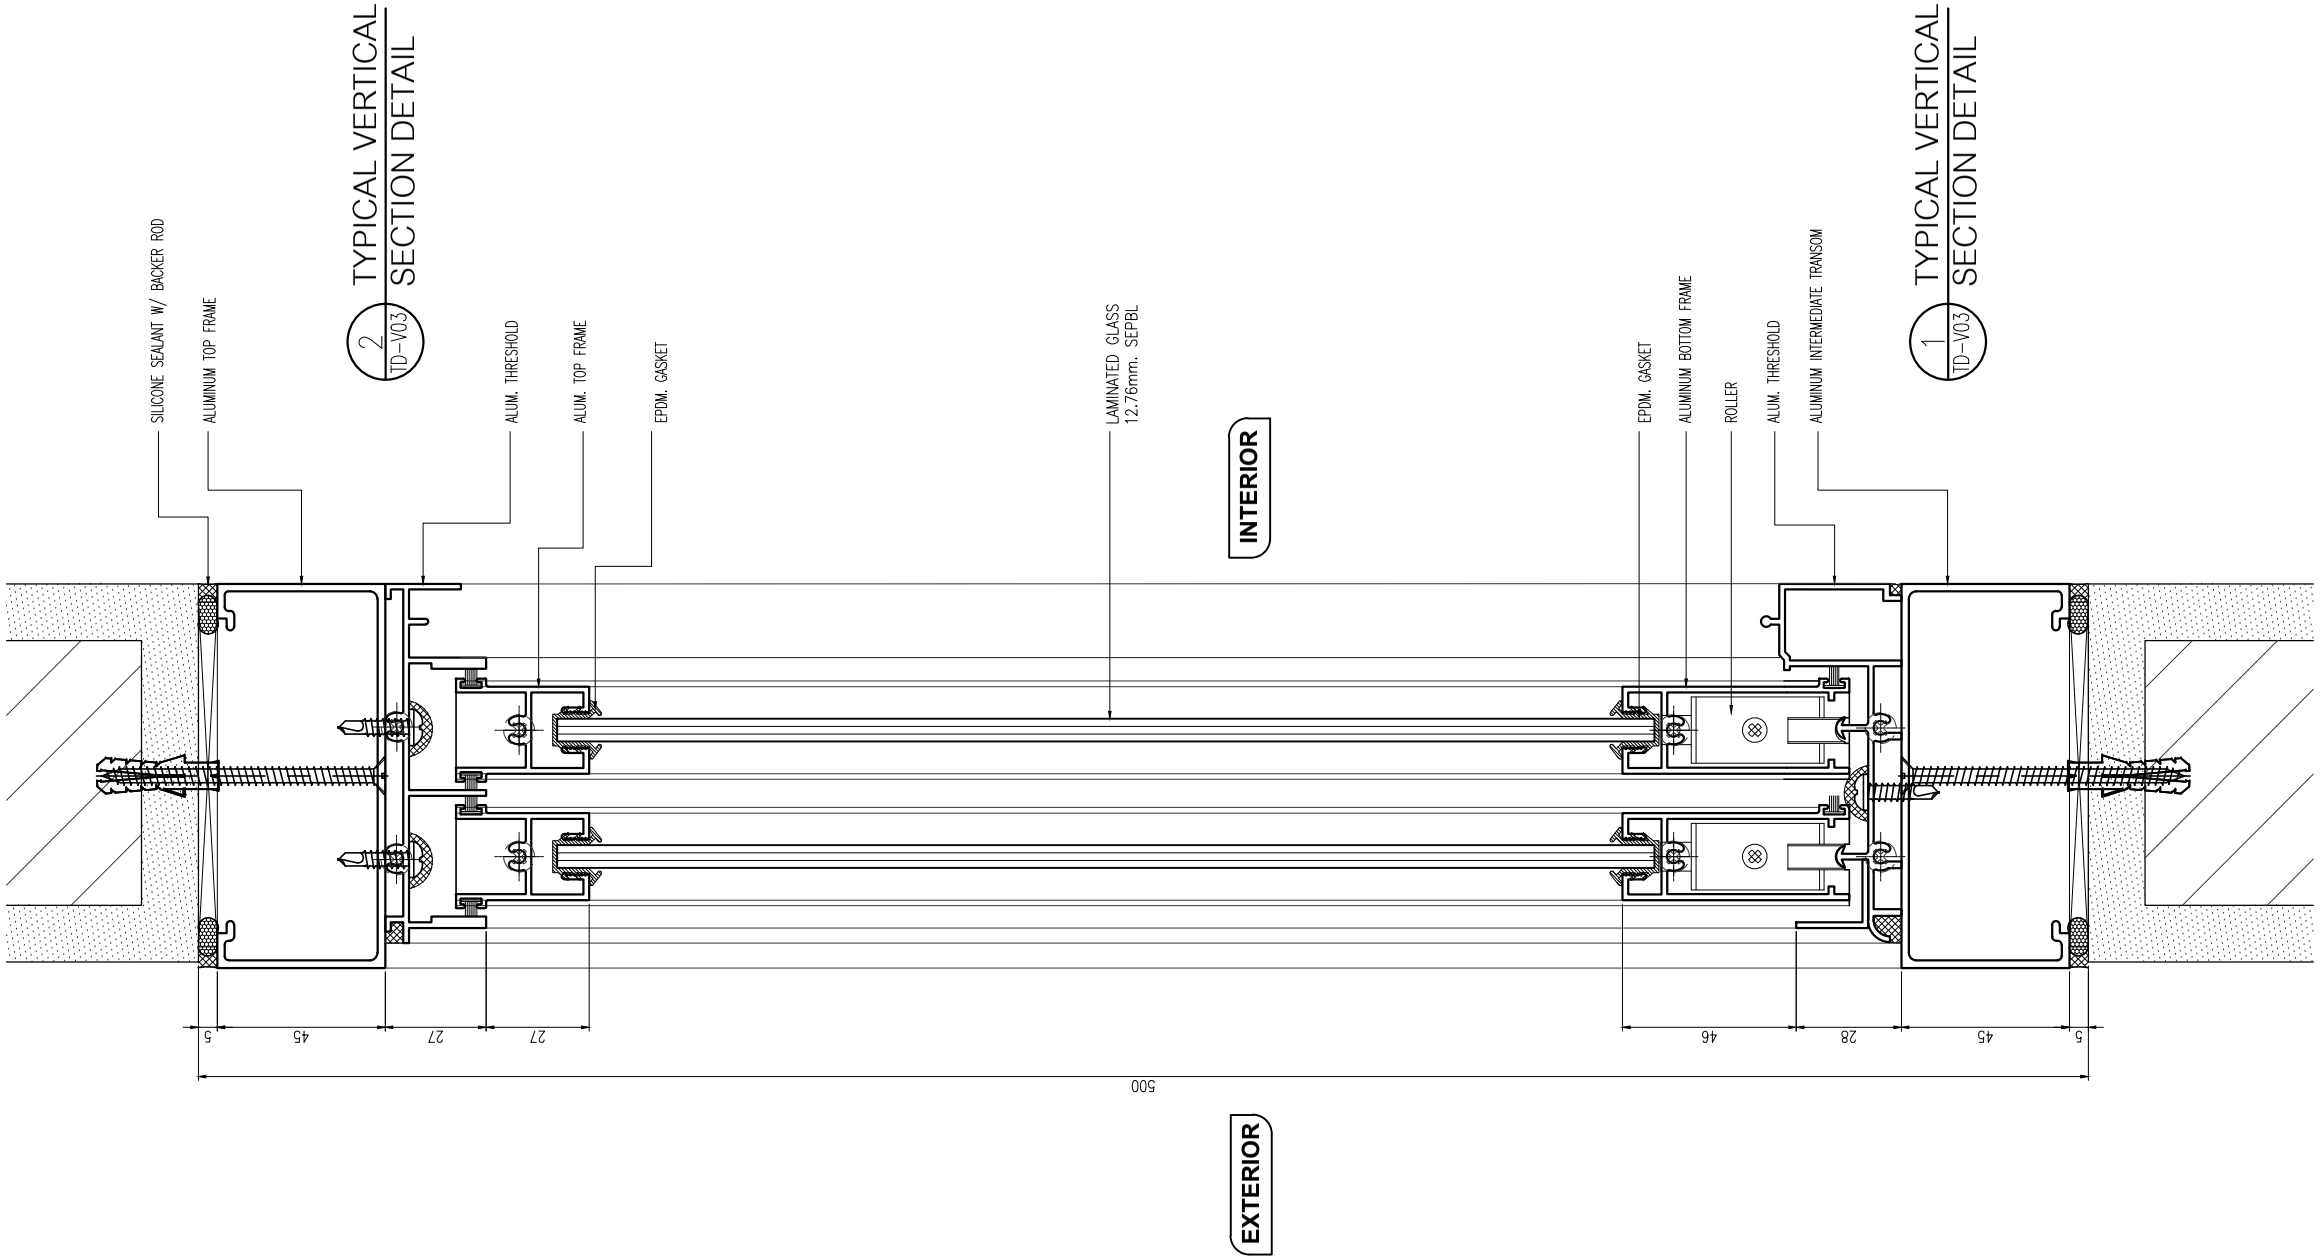


อาคาร B


**L.P.N. DEVELOPMENT PUBLIC CO., LTD.**
1168/109 36th floor Lumpini Tower
Rama 4 Road Sathorn Bangkok 10120
tel. (662) 2855011-6
fax. (662) 2855017


## สัญลักษณ์วัสดุตกแต่ง

### วัสดุพื้น

F1 ปูกระเบื้องเซรามิคขนาด 12"x12" พร้อมบัวซิงเกิ้ล PVC.2"
F2 ปูกระเบื้องเซรามิคขนาด 12" x 12" พร้อมแนวและ
ขอบทำมีวซีเมนต์ขัดมัน
F3 ปูกระเบื้องเซรามิคขนาด 12"x12" (สำหรับห้องน้ำ)
F3A ปูกระเบื้องเซรามิคขนาด 12"x12" (สำหรับห้องน้ำ)
F4 ปูกระเบื้องเซรามิคขนาด 12"x12"
F4A ปูกระเบื้องเซรามิคขนาด 12"x12"(สำหรับห้องพักขยะ)
F4B ปูกระเบื้องเซรามิคขนาด 12"x12"(สำหรับระเบียง)
F4C ปูกระเบื้องเซรามิคขนาด 12"x12"(สำหรับทางลาดเส้นกลาง)
F5 ปูลามิเนตสำเร็จรูปพร้อมบัวซิงเกิ้ล PVC.2"
F6 พื้นทำมิกซ์ฉนวนขัดมัน
F7 พื้นทำมิกซ์ฉนวนขัดหยาบ
F8 พื้นทำมิกวกรวดล้าง
F9 พื้นทำระบบกันซึม
F9A พื้นทำมิกขัดเรียบทาสี EPOXY
F10 ทำมิกคูแบบ INTERIOR (PAI)
F11 ทำมิกคูแบบ LANDSCAPE
หมายเหตุ ขางแนวรอยต่อกระเบื้องด้วยปูนซีเมนต์ดำ

### วัสดุผนัง

P8 ผนังวัสดุตามตัวอย่าง

CURTAIN WALL & FACADE CONTRACTOR :


ISO.9002
**KIM YOO SENG**
41/8 RAMA 3 ROAD, CHONG-NONSEE, YANNAWA, BANGKOK 10120, THAILAND
TEL : 294-6291 - 8 FAX : (662) 294-1744


REVISION

| NO. | DESCRIPTION | DATE |
|---|---|---|
| 1 | | |
| 2 | | |
| 3 | | |
| 4 | | |
| 5 | | |
| 6 | | |
| 7 | | |

PROJECT :
LUMPINI TOWER B
VIBHAVADI-CHATUCHAK

PROJECT NO : 1802 LPark-VC


# AS-BUILT DRAWING

DRAWING TITLE :
TYPICAL VERTICAL SECTION DETAIL
@ SLIDING WINDOW


| | |
|---|---|
| DRAWN : | UDOMSAK.P |
| CHECKED : | SANGUAN |
| DATE : | 10/07/2562 |

| SHEET NO. | DWG. NO. | Rev. |
|---|---|---|
| | TD-V05 | - |



These drawings are the property of P.A. Design Co., Ltd.
and not to be used or reproduced without specific permission.

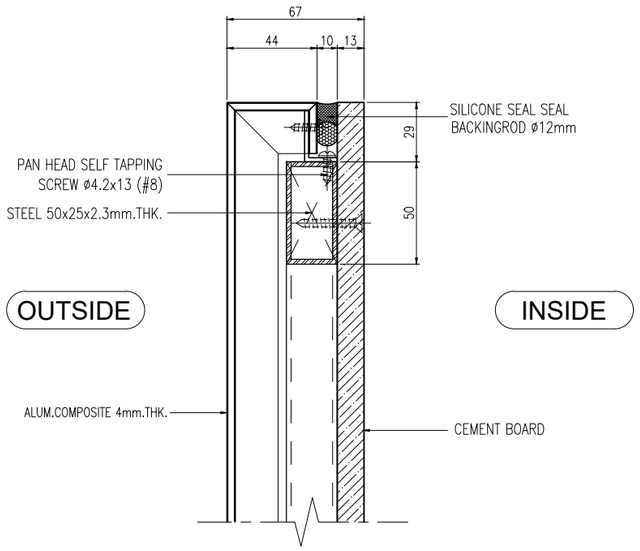



08 – TYPICAL VERTICAL SECTION DETAIL

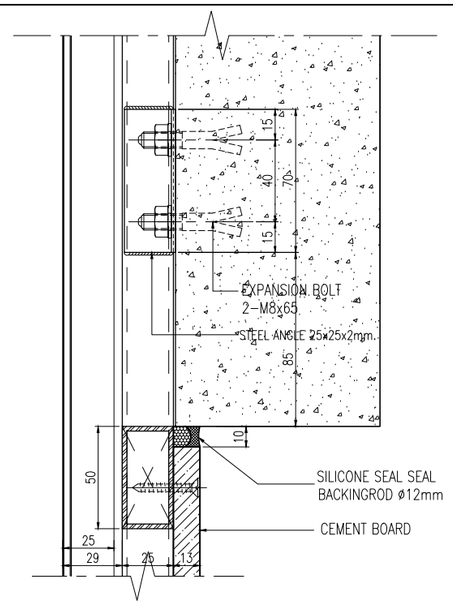



06 – TYPICAL VERTICAL SECTION DETAIL

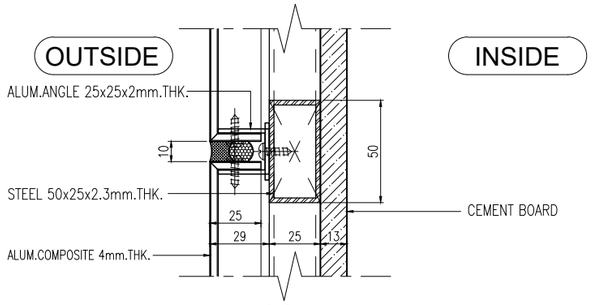



05 – TYPICAL VERTICAL SECTION DETAIL

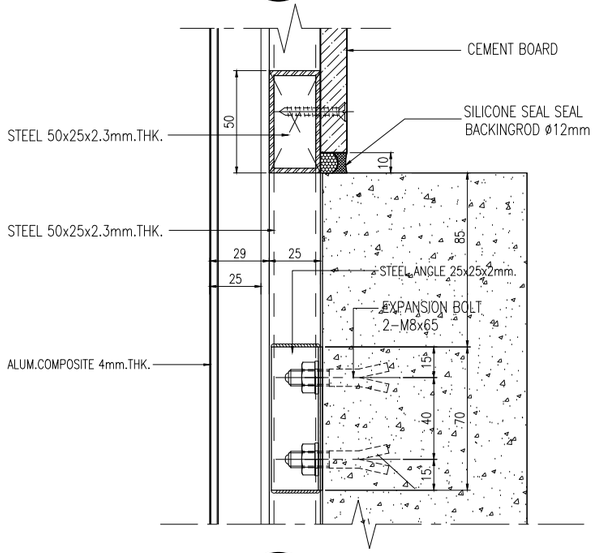



04 – TYPICAL VERTICAL SECTION DETAIL

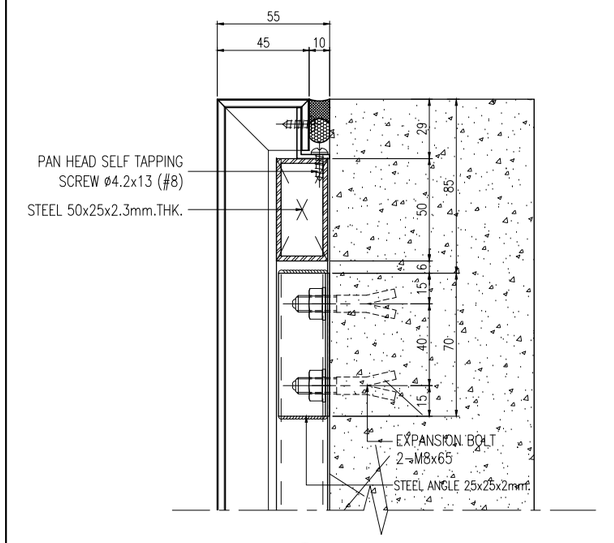



03 – TYPICAL VERTICAL SECTION DETAIL

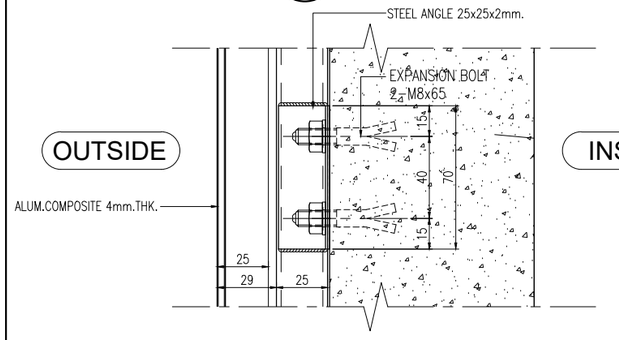


02 – TYPICAL VERTICAL SECTION DETAIL

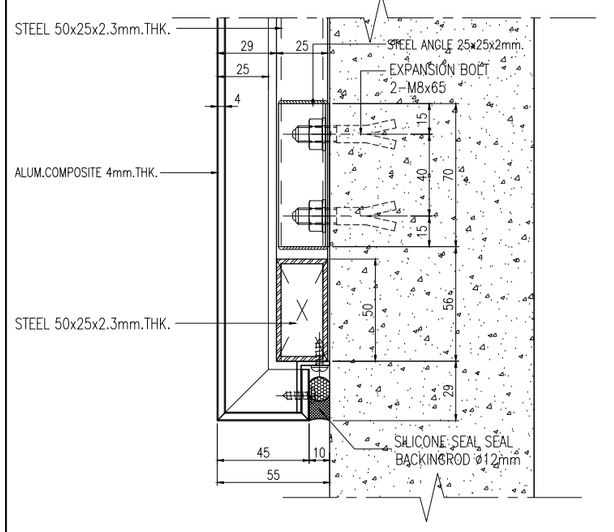


01 – TYPICAL VERTICAL SECTION DETAIL

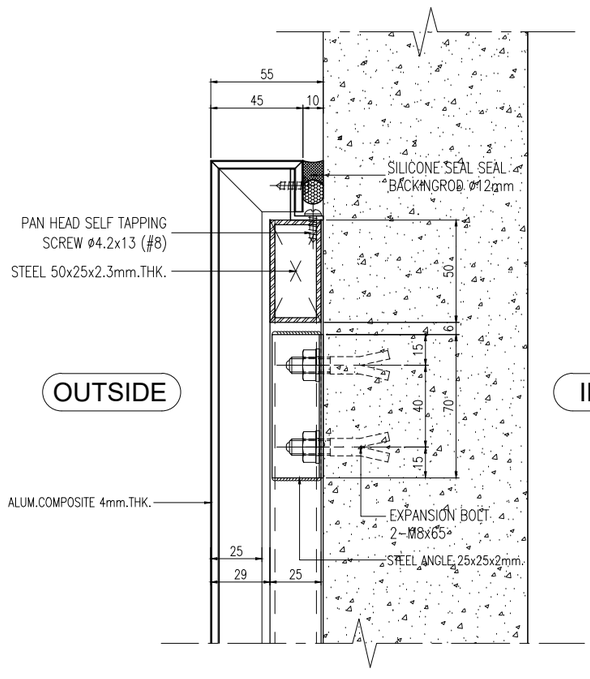


07 – TYPICAL VERTICAL SECTION DETAIL

อาคาร B


**L.P.N. DEVELOPMENT PUBLIC CO., LTD.**
1168/109 36th floor Lumpini Tower
Rama 4 Road Sathorn Bangkok 10120
tel. (662) 2855011-6
fax. (662) 2855017


## สัญลักษณ์วัสดุตกแต่ง

### วัสดุพื้น

F1 ปูกระเบื้องเซรามิคขนาด 12"x12" พร้อมบัวเชิงผนัง PVC.2"
F2 ปูกระเบื้องเซรามิคขนาด 12" x 12" พร้อมแนวและ
ขอบทำผิวซีเมนต์ขัดมัน
F3 ปูกระเบื้องเซรามิคขนาด 12"x12" (สำหรับห้องน้ำ)
F3A ปูกระเบื้องเซรามิคขนาด 12"x12" (สำหรับห้องน้ำ)
F4 ปูกระเบื้องเซรามิคขนาด 12"x12"
F4A ปูกระเบื้องเซรามิคขนาด 12"x12"(สำหรับห้องพักขนะ)
F4B ปูกระเบื้องเซรามิคขนาด 12"x12"(สำหรับระเบียง)
F4C ปูกระเบื้องเซรามิคขนาด 12"x12"(สำหรับทางเดินส่วนกลาง)
F5 ปูอะลิมเสต็ลสำเร็จรูป พร้อมบัวเชิงผนัง PVC.2"
F6 ฟินท์ผิวซีเมนต์ขัดมัน
F7 ฟินท์ผิวซีเมนต์ขัดหยาบ
F8 ฟินท์ผิวกรวดล้าง
F9 ฟินท์ระบบกันซึม
F9A ฟินท์ผิวขัดเรียบทาสี EPOXY
F10 ทำผิวดูแบบ INTERIOR (PAI)
F11 ทำผิวดูแบบ LANDSCAPE
หมายเหตุ ยาแนวรอยต่อกระเบื้องด้วยปูนซีเมนต์ดำ

### วัสดุผนัง

P1 ผนัง ค.ส.ล. สำเร็จรูป (ทาสีภายนอก, ภายใน)
P2 ฉาบปูนเรียบทาสี (สำหรับภายนอก, ภายใน)
P2A ฉาบปูนเรียบทาสี หนา 15 ซม. (สำหรับภายนอก, ภายใน)
P3 บุกระเบื้องเซรามิค 8" x 8" (ชนิดบุผนัง)
P4 ผนังอิฐมอญครึ่งแผ่นหนา 9 ซม. ทำรอยต่อเรียบทาสี
โครงเหล็กรูปสี่เหลี่ยมผืนผ้า
P5 ผนัง ค.ส.ล. ฉาบปูนเรียบทาสี
P5A ผนัง ค.ส.ล. พ่นสีระเบิด
P6 ผนัง ค.ส.ล. เปลือยซ่อมแต่งให้เรียบร้อยทาสี
P7 ผนัง ค.ส.ล. เปลือยซ่อมแต่งไม่ทาสี
P8 ผนังวัสดุตามตัวอย่าง

CURTAIN WALL & FACADE CONTRACTOR :

ISO.9002
**KIM YOO SENG**
41/8 RAMA 3 ROAD, CHONG-NONSEE, YANNAWA, BANGKOK 10120, THAILAND
TEL : 294-6291 - 8 FAX : (662) 294-1744

REVISION

| NO. | DESCRIPTION | DATE |
|---|---|---|
| 1 | | |
| 2 | | |
| 3 | | |
| 4 | | |
| 5 | | |
| 6 | | |
| 7 | | |

PROJECT :

LUMPINI TOWER B
VIBHAVADI - CHATUCHAK

PROJECT NO : 1802 LPark-VC

# AS-BUILT DRAWING

DRAWING TITLE :
DEVELOP ELEVATION
@ ACP.CLADDING AREA

| | | |
|---|---|---|
| DRAWN : | UDOMSAK.P | |
| CHECKED : | SANGUAN | |
| DATE : | 10/07/2562 | |
| SHEET NO. | DWG. NO. | Rev. |
| | TD.V06 | - |


These drawings are the property of P.A. Design Co., Ltd.
and not to be used or reproduced without specific permission.